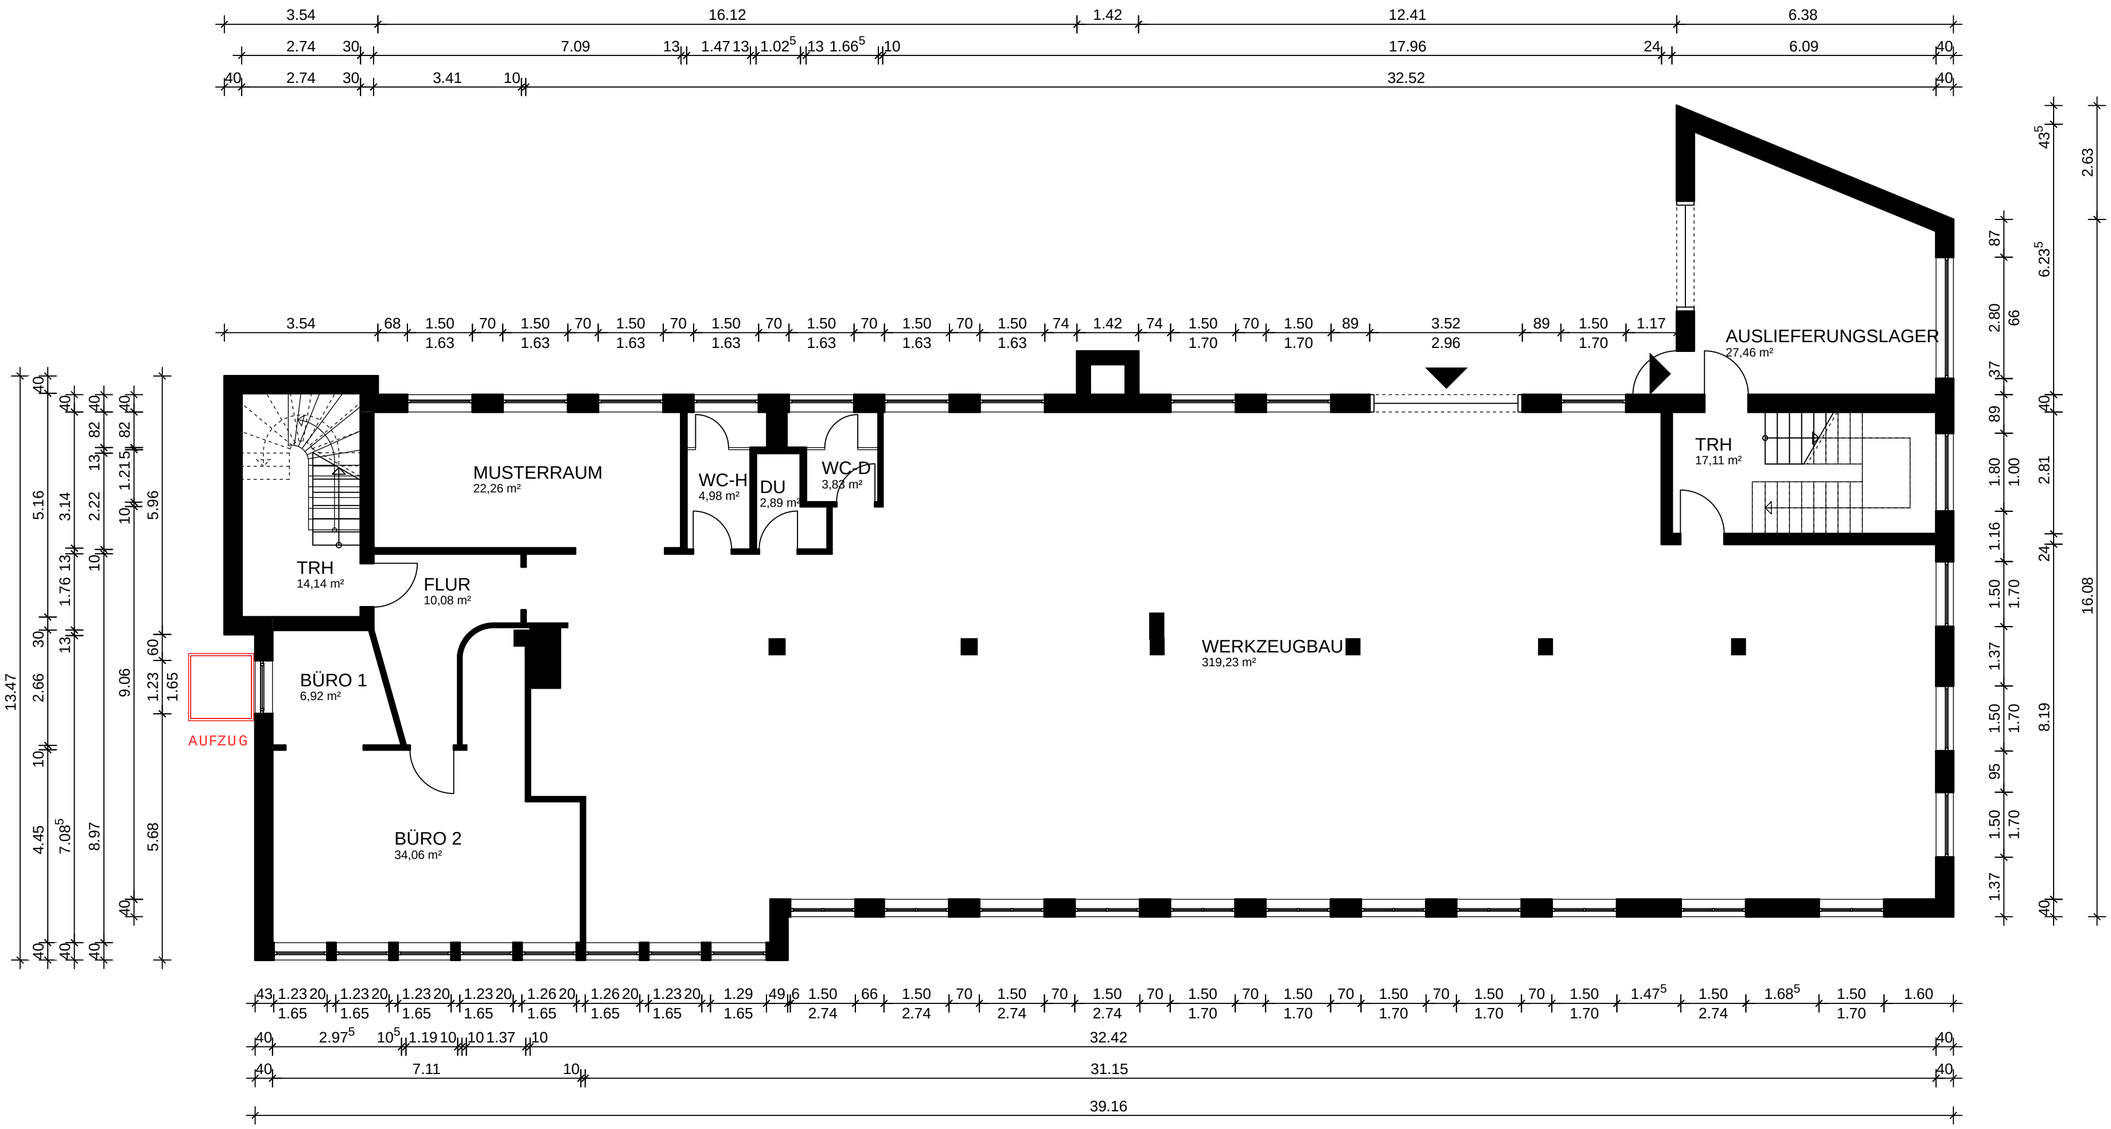

FEUERLÖSCHER

NOTAUSSTIEG, 90 x120, BRH <120

NOTAUSGANG

DIPL.-ING. VANESSA CORNELIUS
BUCKESFELDER STR. 107
58509 LÜDENSCHEID
TELEFON 02351-67775-0
TELEFAX 02351-67775-15

PLANCONCEPT CORNELIUS

GENEHMIGUNGSPLANUNG

UNTERSCHRIFTEN

BAUHERR: HOEDER-WIDUA-KRÄGELOH- STEUERBERATER
ZUR NORMANDIE 7, 58507 LÜDENSCHEID

BAUWERK: NUTZUNGSÄNDERUNG WOHNUNG IN BÜRO UND ERRICHTUNG EINES AUFZUGS
AN DER STEINERT 7, 58509 LÜDENSCHEID

PLÄNANGABEN		ZEICHNUNG	MASZSTAB	PROJEKT-NR.
DAT.	06.03.2023	OBERGESCHOSS	1:100	
GEZ.	MP/CA		PLAN-NR.	
GR.	28.09.2023		GP.OG	04-2023