




Untergeschoss

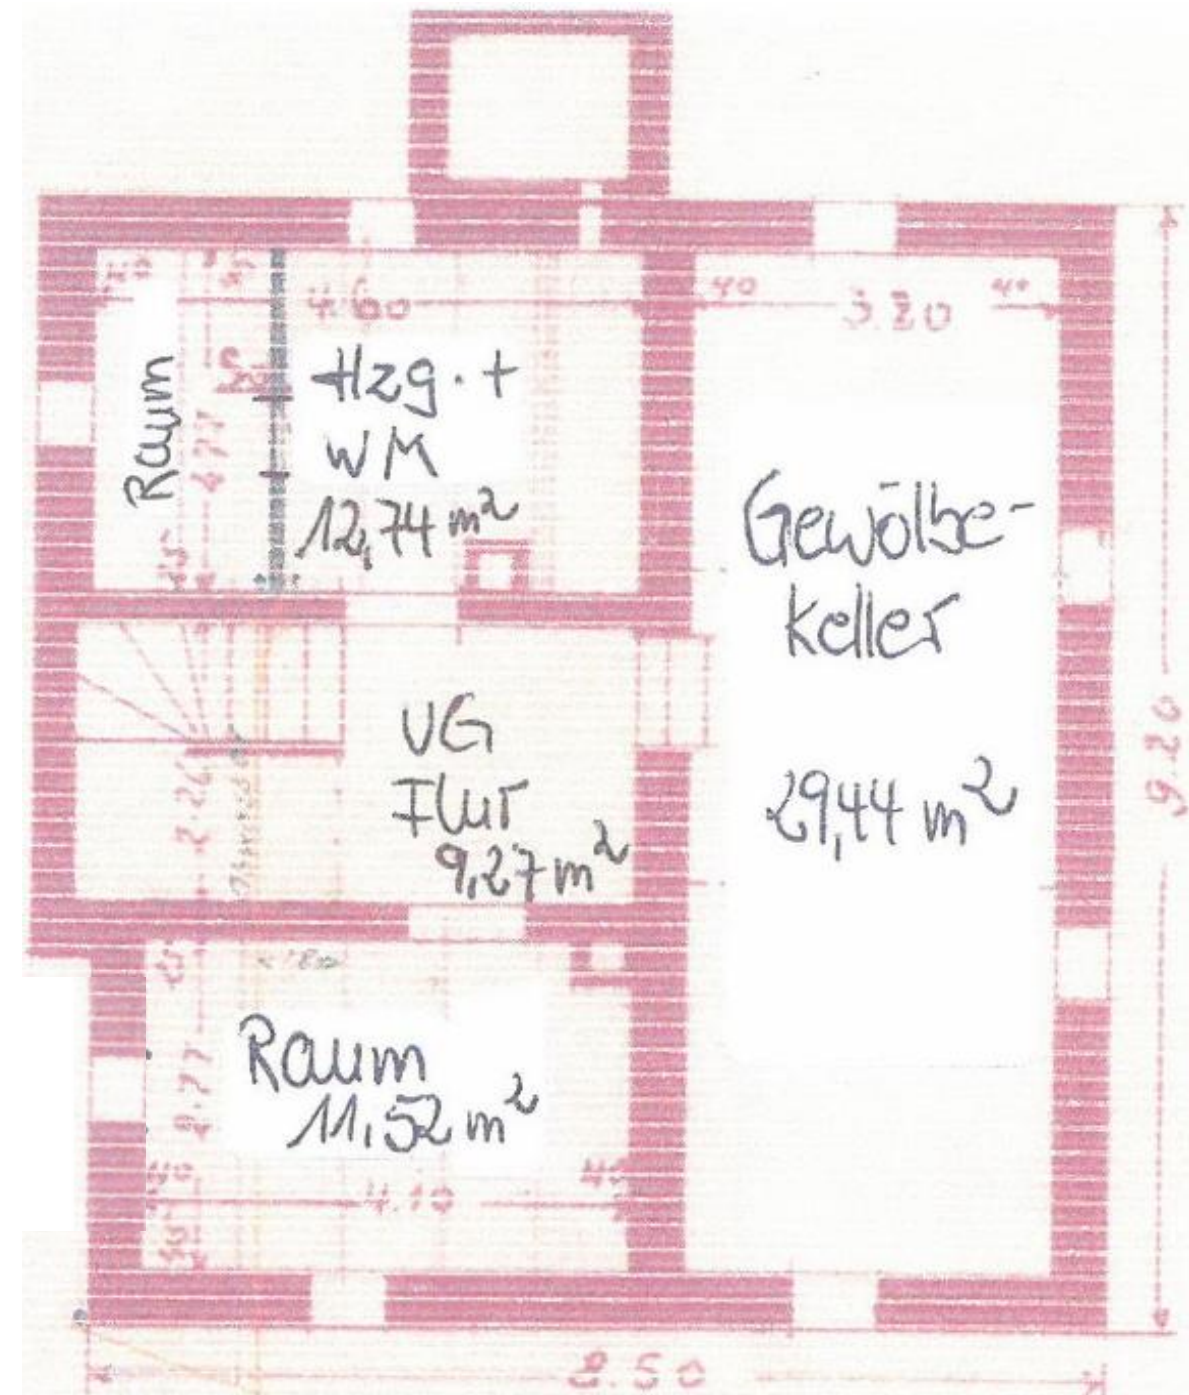

Erdgeschoss

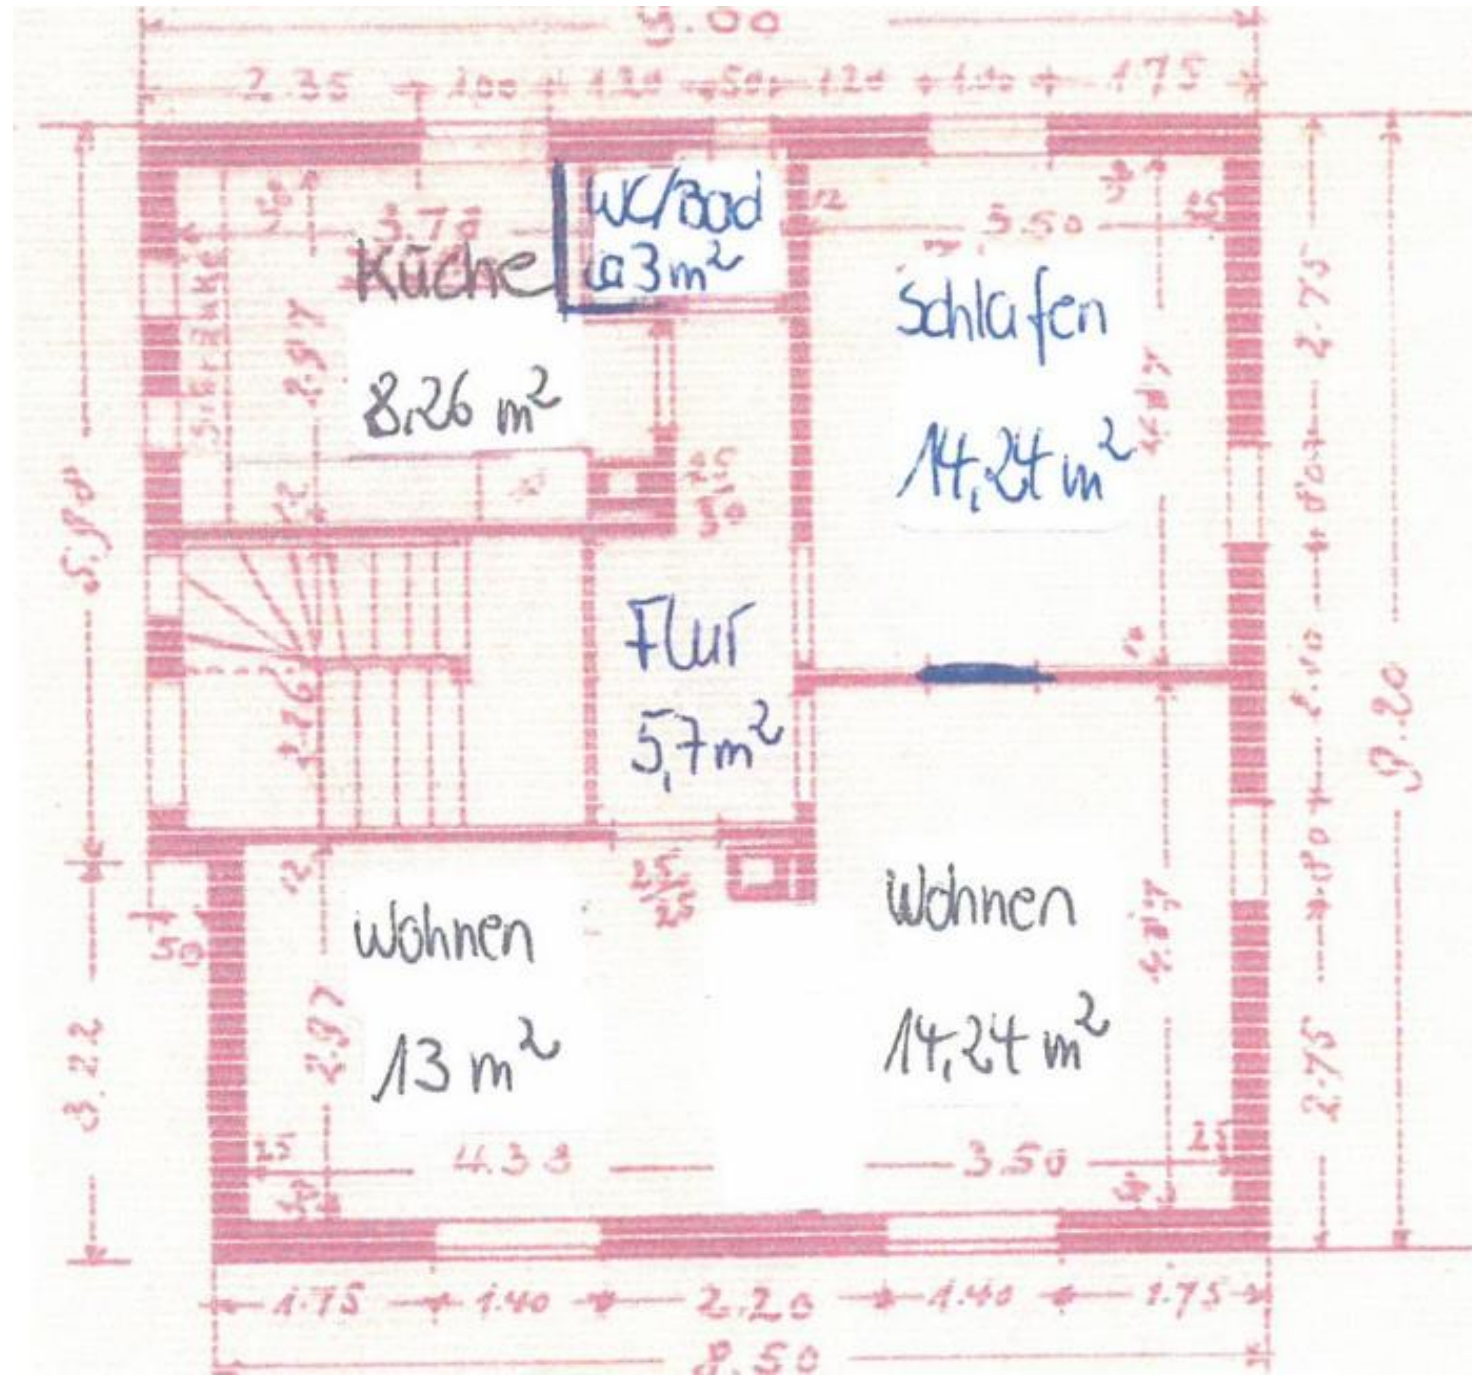

Obergeschoss

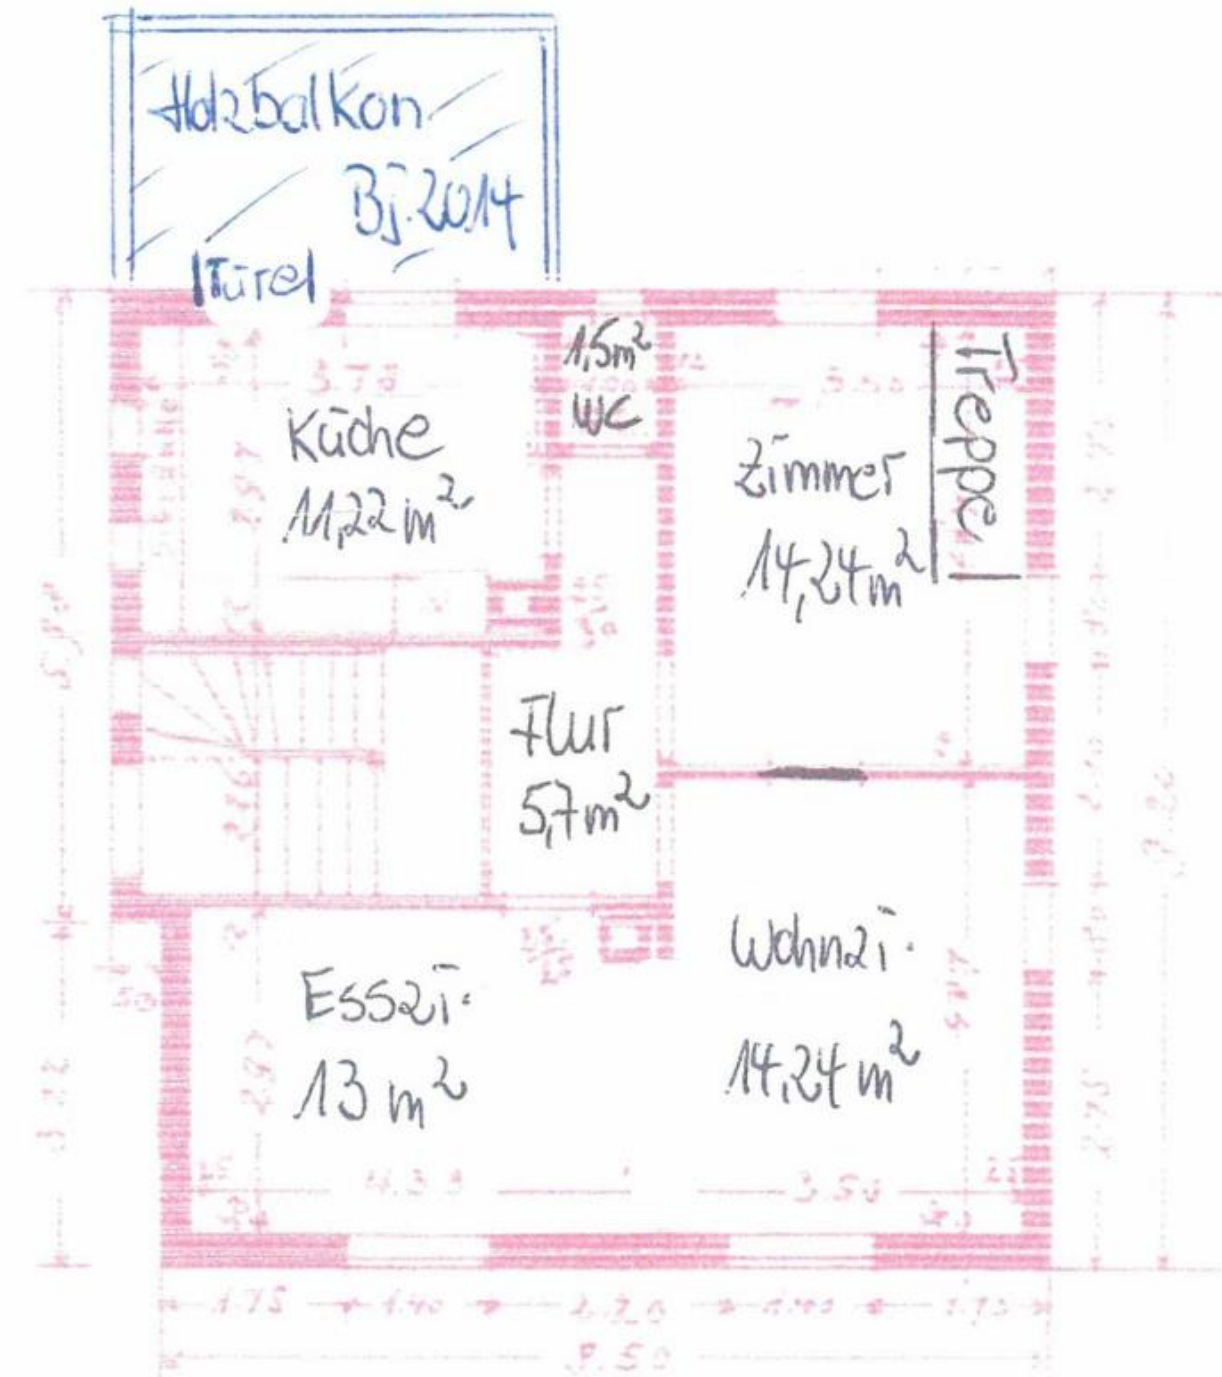

Dachgeschoss

