

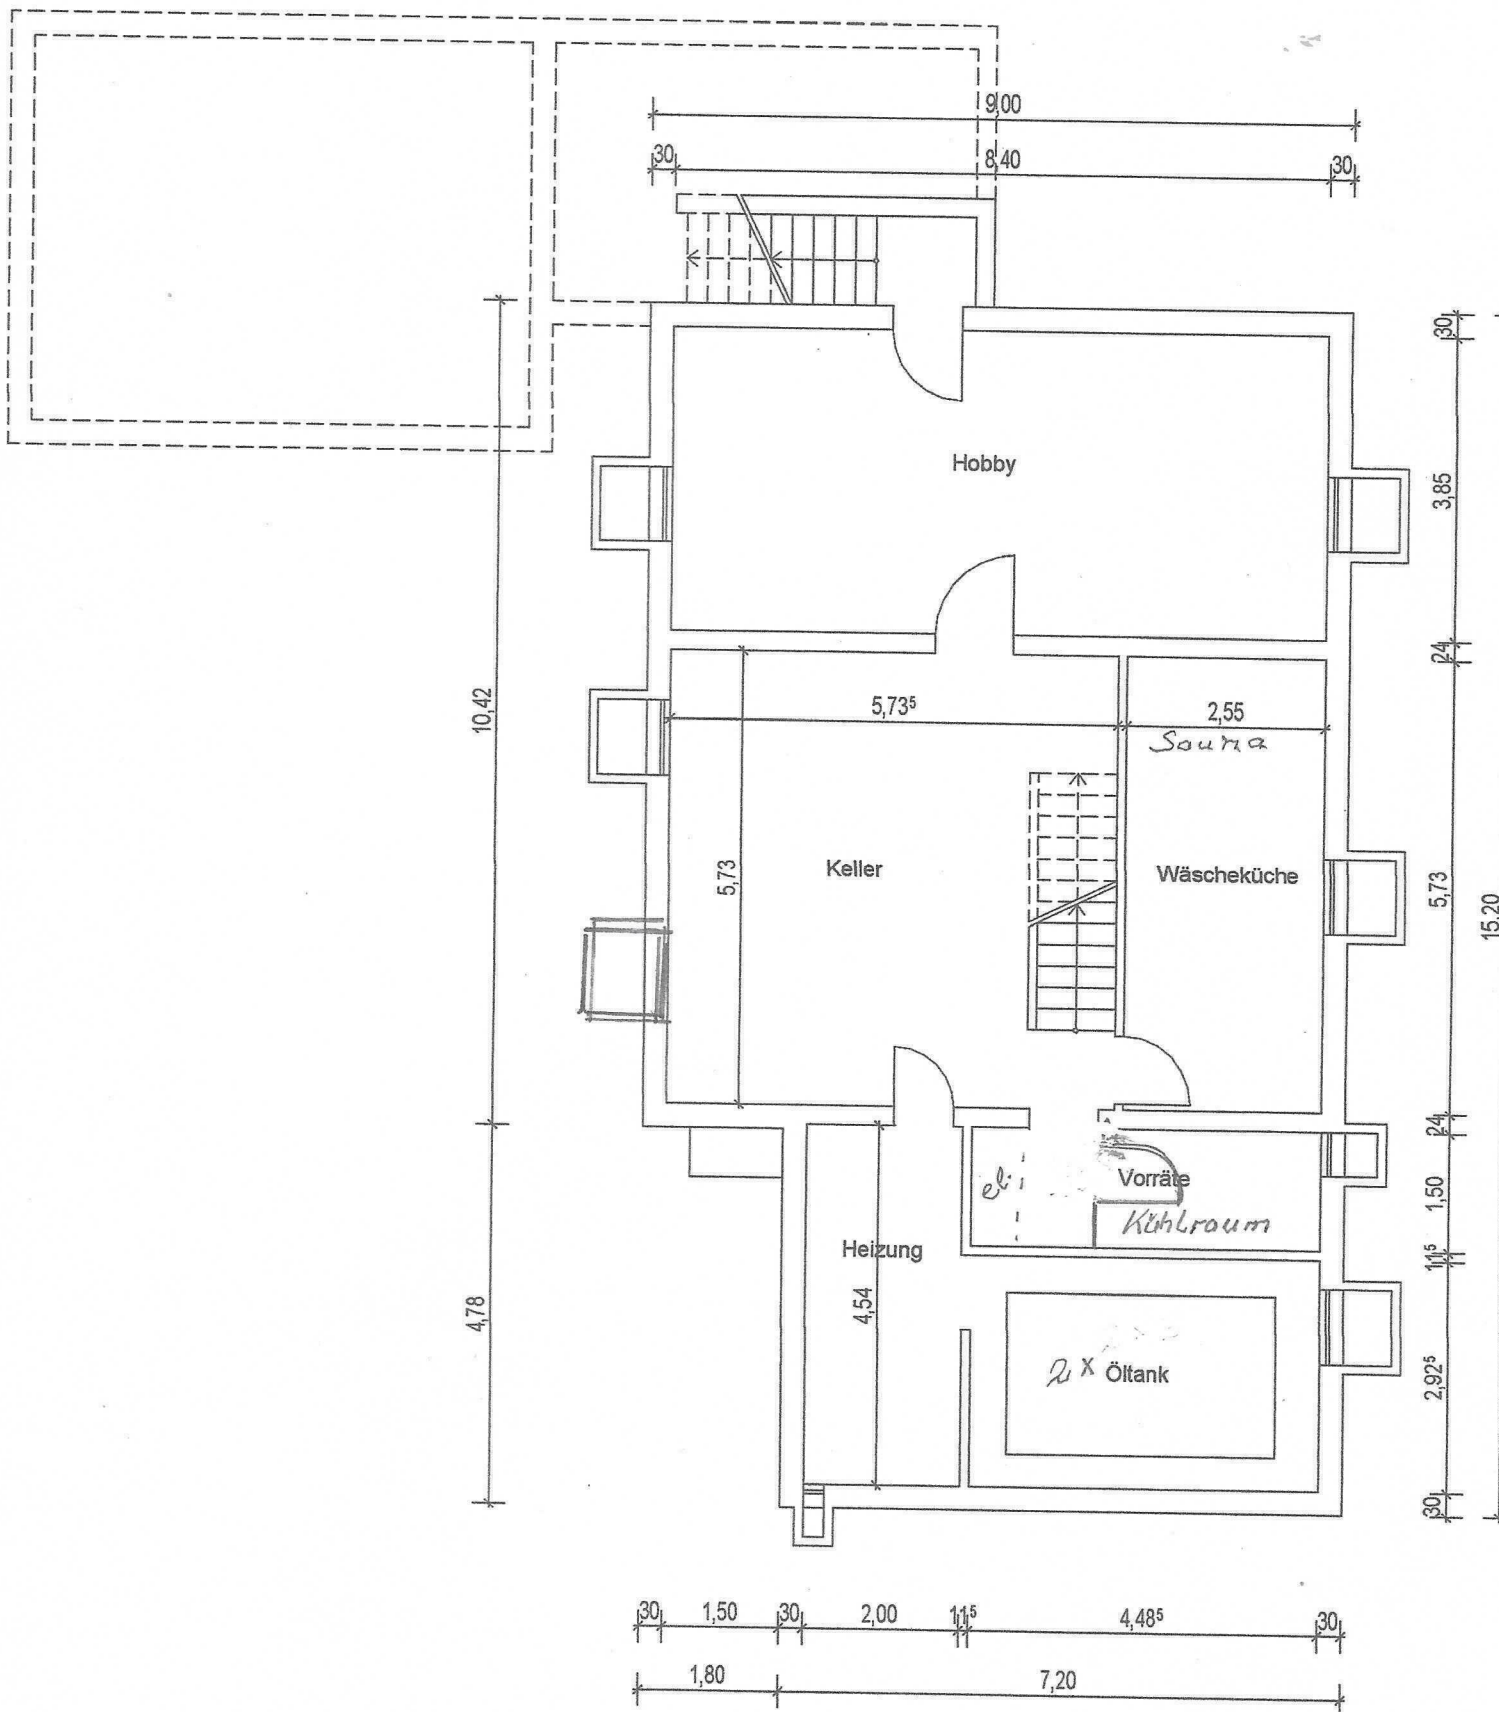


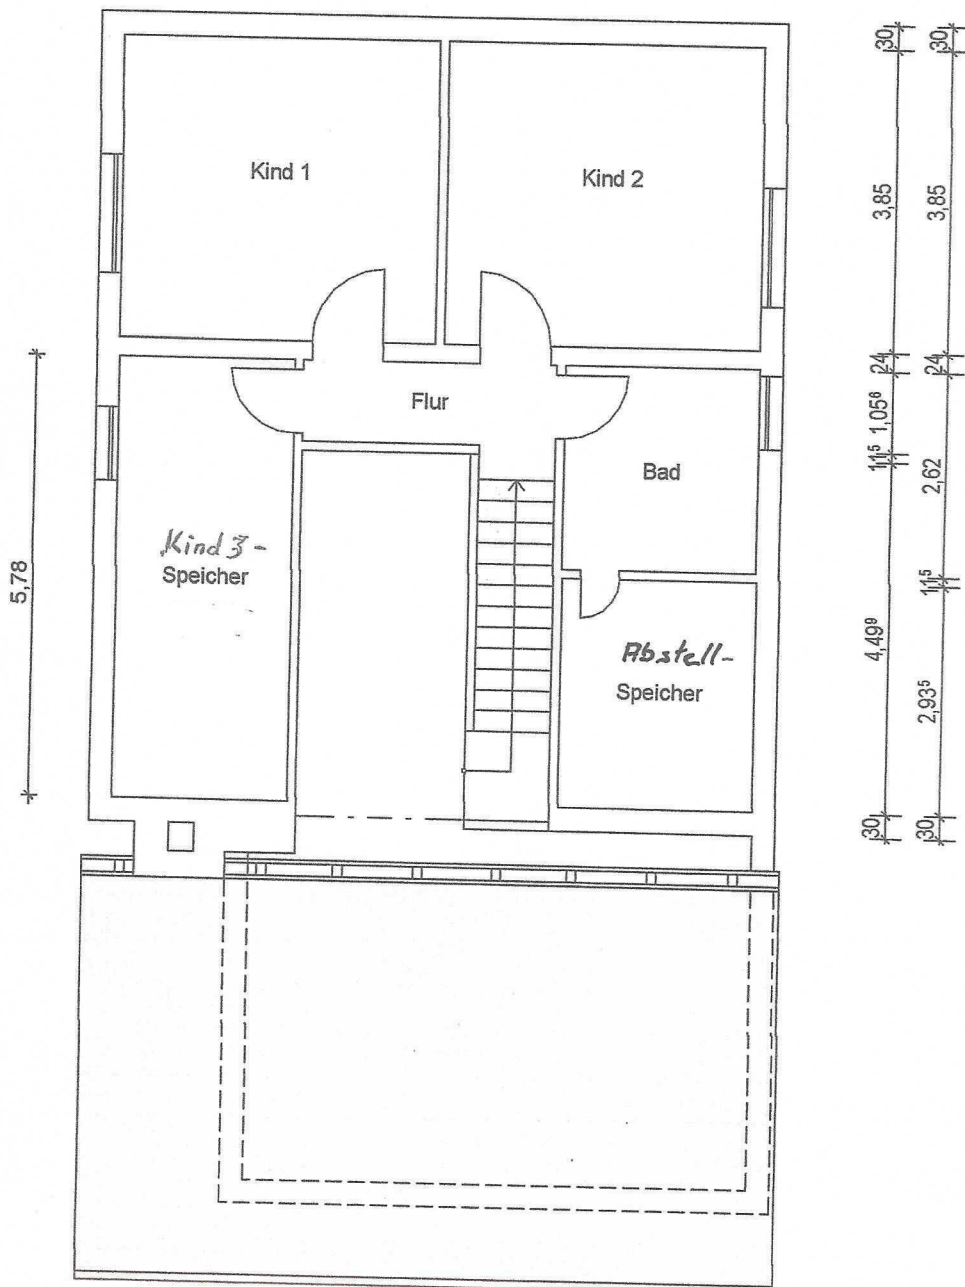

Kellergeschossgrundriss
M 1:100

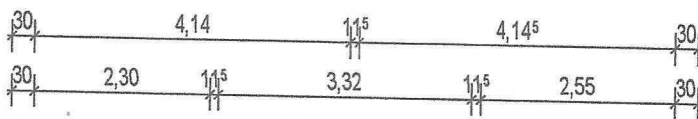

Dachgeschossgrundriss
M 1:100

Grundrisse nach vorliegenden
(Baugenehmigungen von 1

uq -
DIPL.-ING. UWE

Bauvorhaben:
Einfamilienhaus mit

Bauherr:

Planinhalt:
Bestandsgrundrisse

Planungsstand:

Maßstab:	Reg.
M 1:100	Blatt

bearbeitet/ gezeichnet	Sk
---------------------------	----