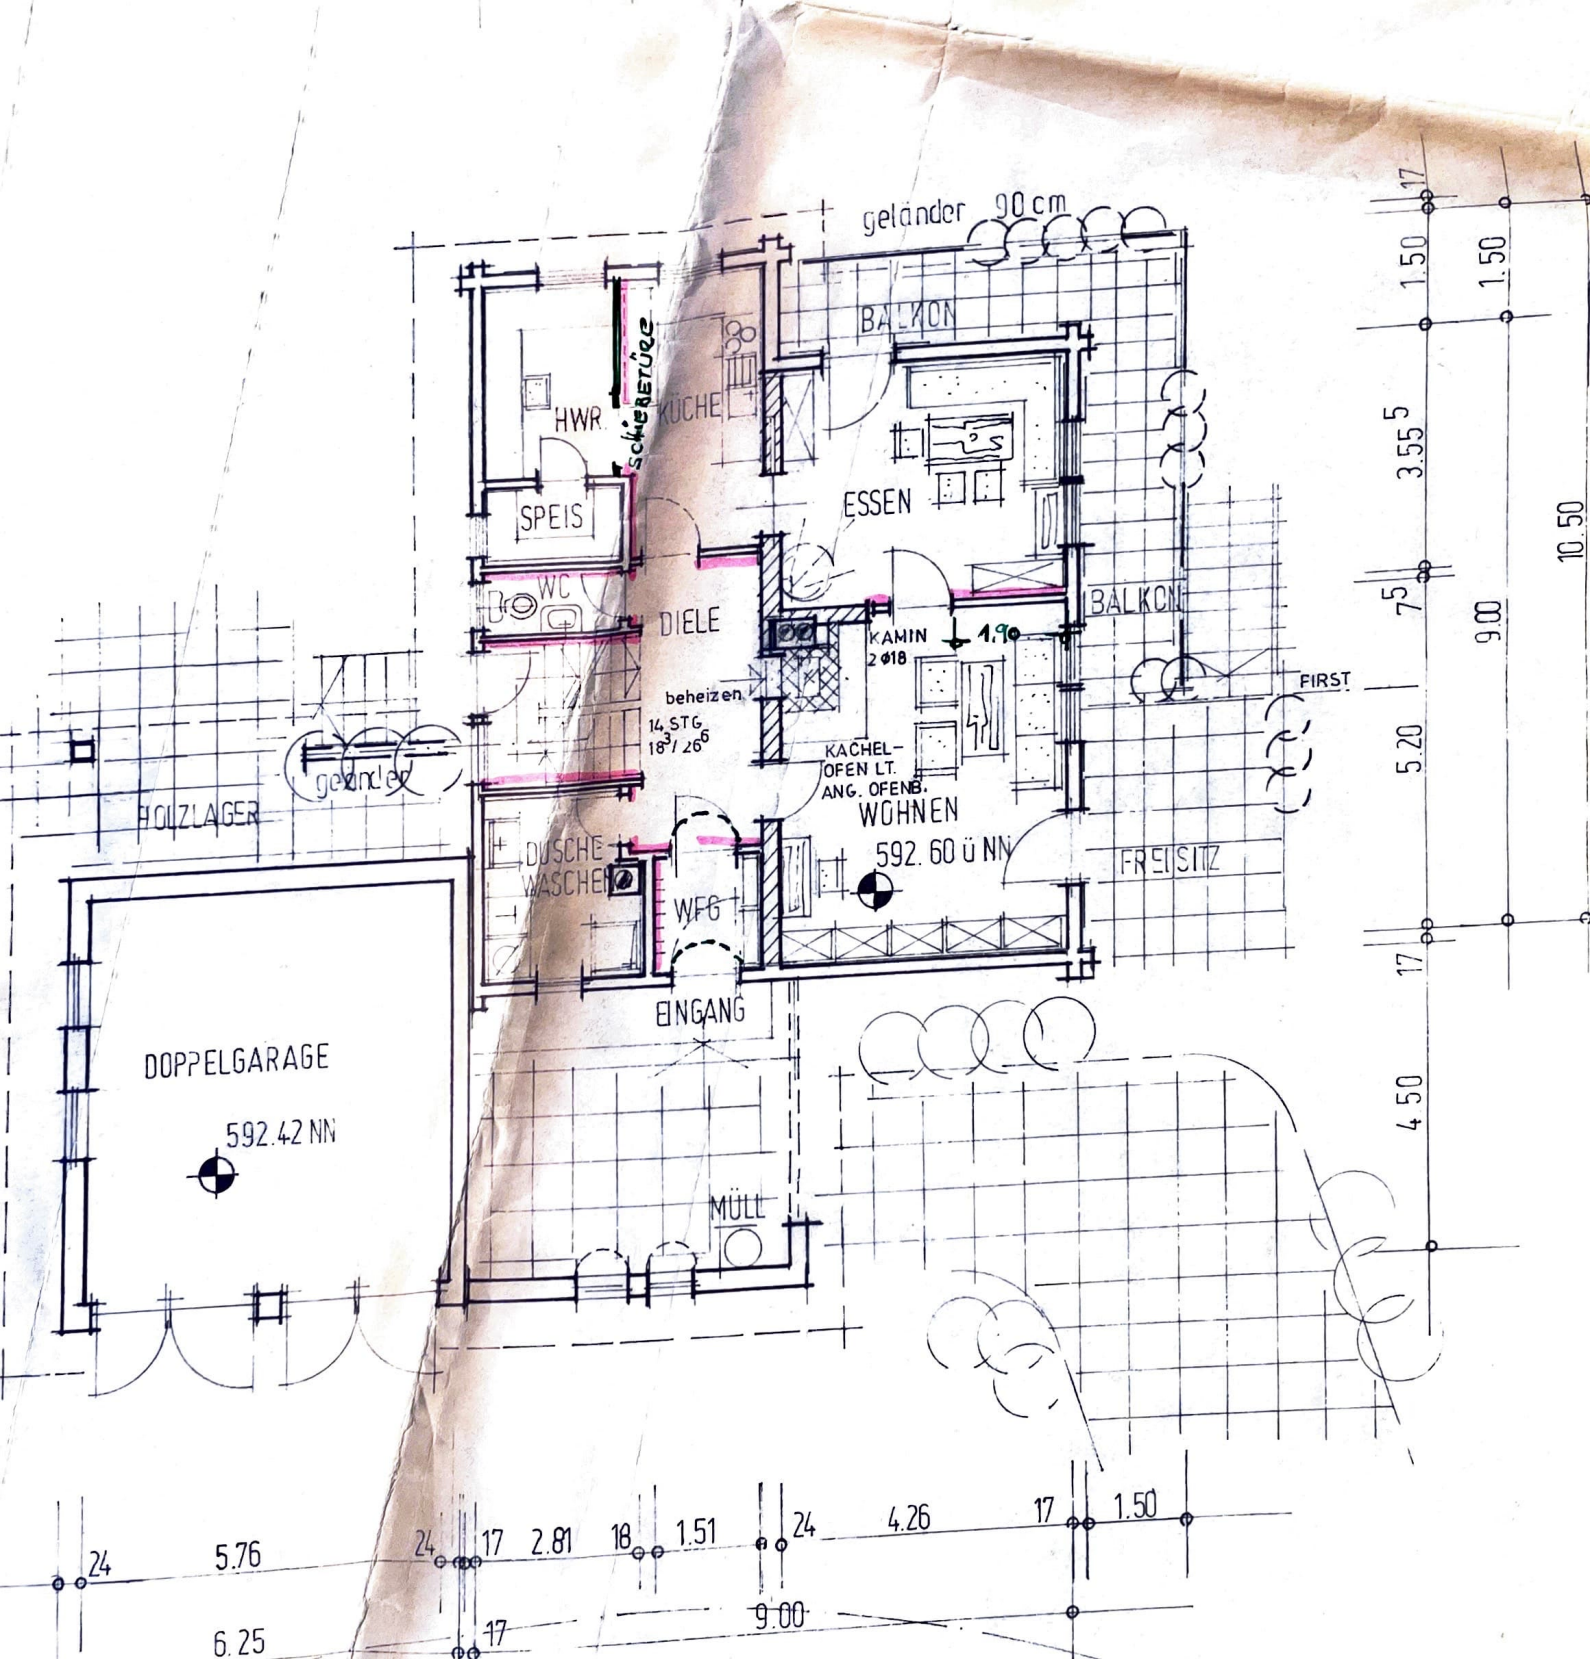
geländer 90 cm
BALKON
SCHIEBETÜRE
HWR
KÜCHE
SPEIS
ESSEN
WC
DIELE
KAMIN
2 Ø18
1.90
BALKON
FIRST
beheizen
14 STG
18³/26⁶
KACHEL-
OFEN LT.
ANG. OFENB.
WOHNEN
592.60 ü NN
FREISITZ
geländer
HOLZLAGER
DUSCHE
WASCHEN
WFG
EINGANG
DOPPELGARAGE
592.42 NN
MÜLL
1.50
1.50
3.55
5
7.5
9.00
10.50
5.20
17
4.50
17
24
5.76
24
17
2.81
18
1.51
24
4.26
17
1.50
6.25
17
9.00