
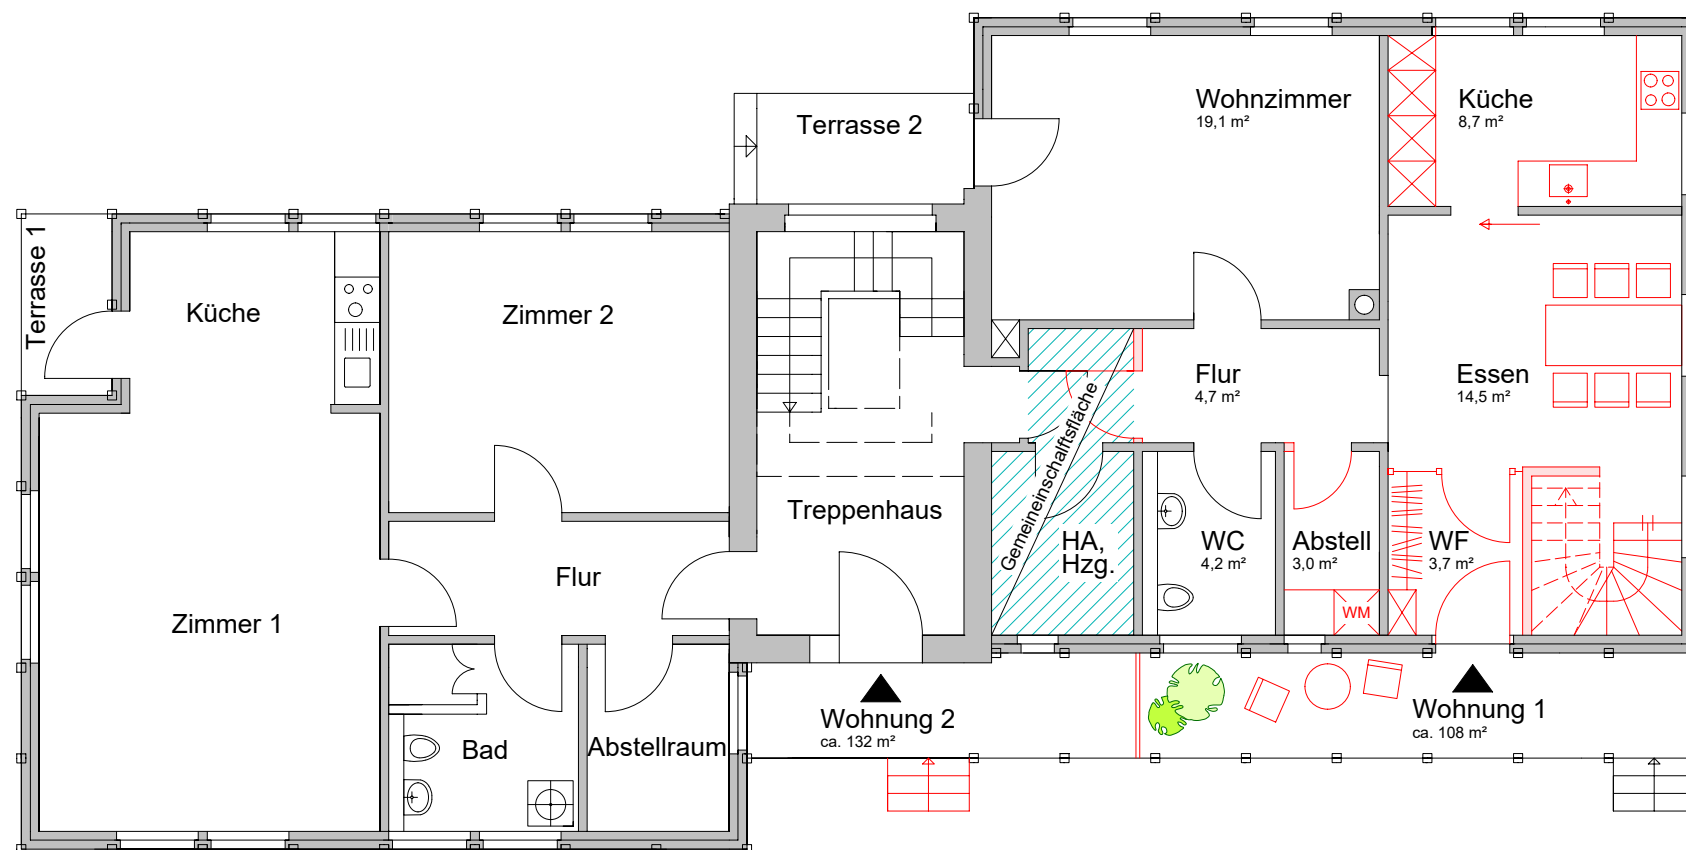


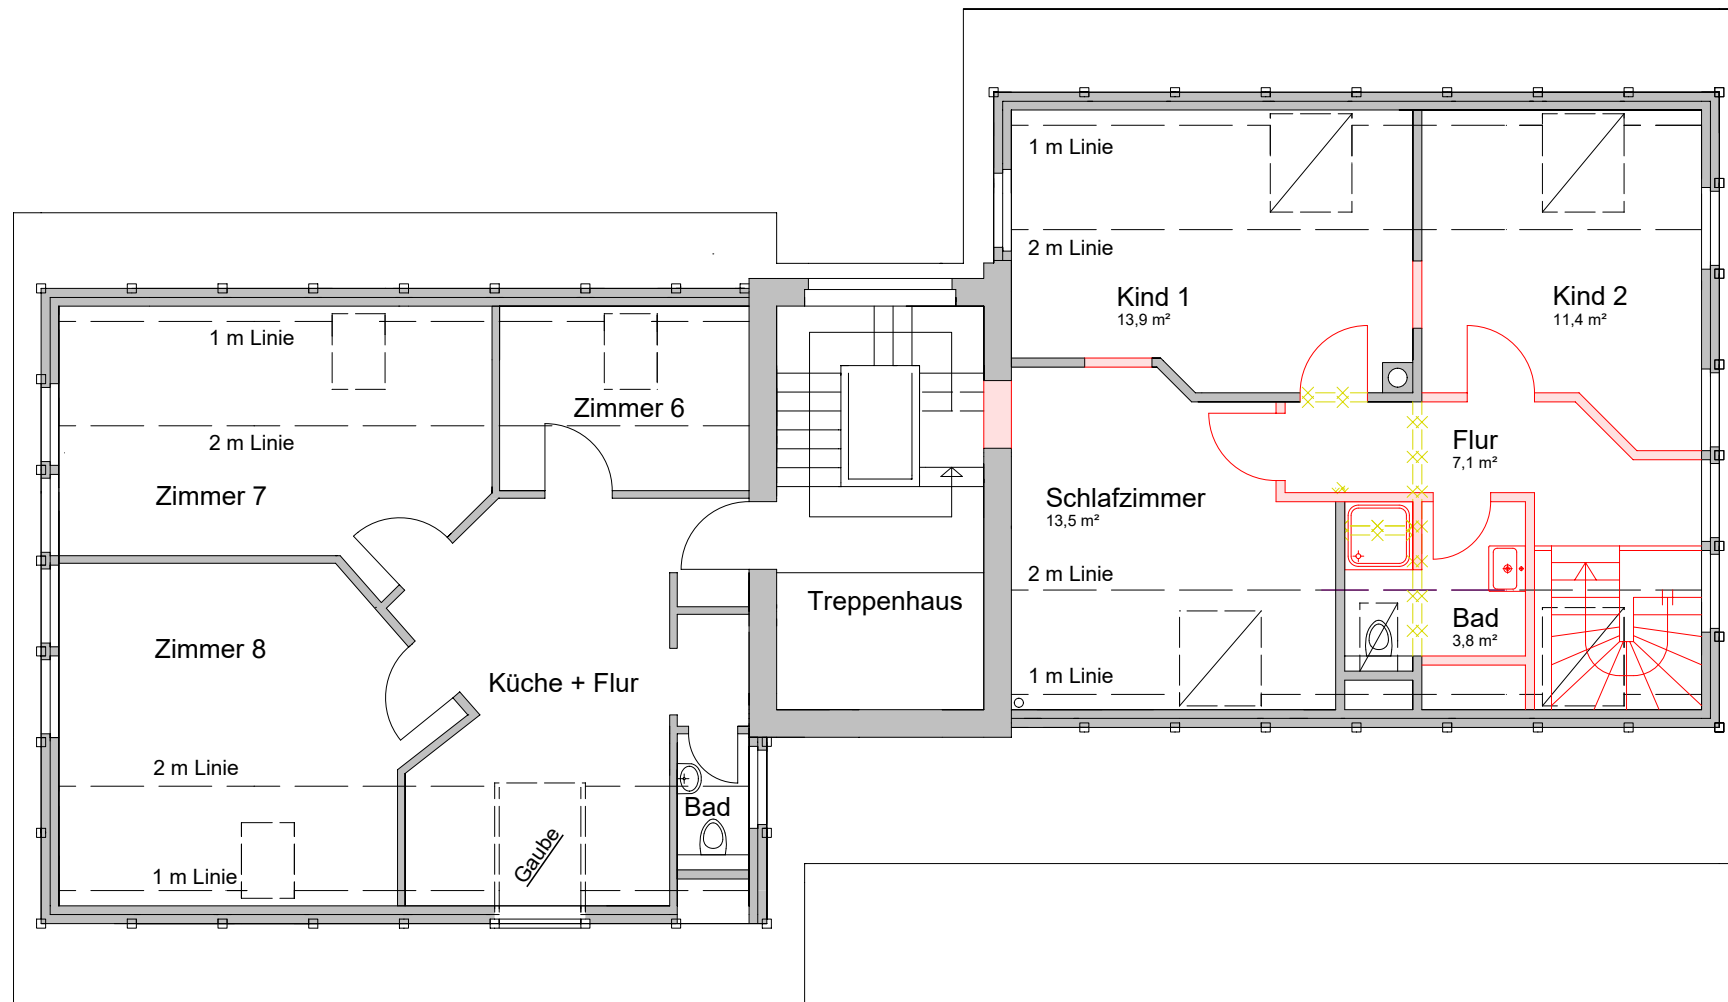

Darstellung: Vorschlag Grundriss Teilung							steffens + partner Annette Steffens, Architektin Conrad Hansen, Beratender Ingenieur Esmarchstraße 64 · 24105 Kiel Telefon +49 431 2609100 Fax +49 431 2609101 Mail info@annette-steffens.de info@conrad-hansen.de
Ravensberg 15, 24214 Gettorf							
Maßstab: 1:100	Gezeichnet: Conrad Hansen	Datum: 1. 4. 2025	Bau-Nr.: 23035	Blatt-Nr.:	Index:	Geprüft	