


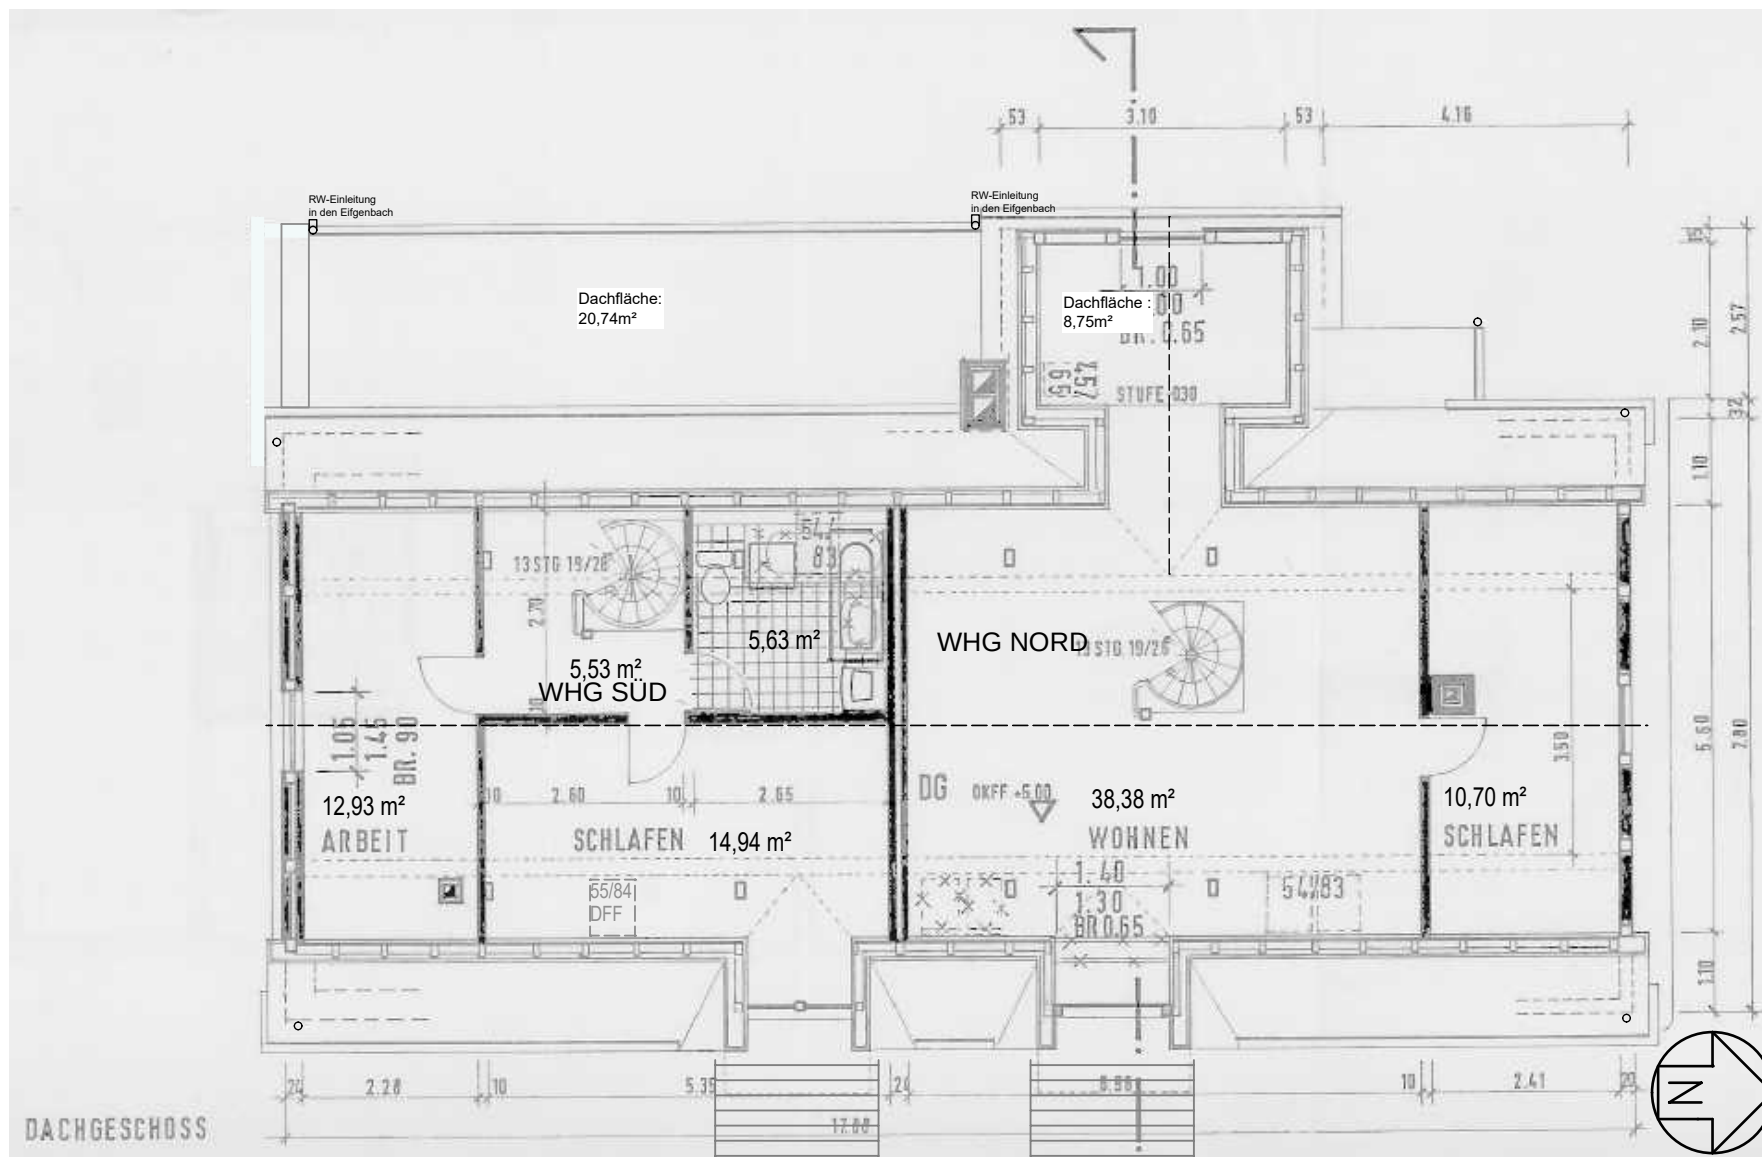

DACHGESCHOSS +5.00

ANTRAG auf Regenwasserentwässerung
Markusmühle 2, 42929 Wermelskirchen

DG M 1:100

06.10.2021



ARCHITEKTURBÜRO
ROLF KAMINSKI – DIPL. ING.
Schützenstr. 5, 83061 Lengries Tel. 08042 98451

Info@archkam.de
www.archkam.de