


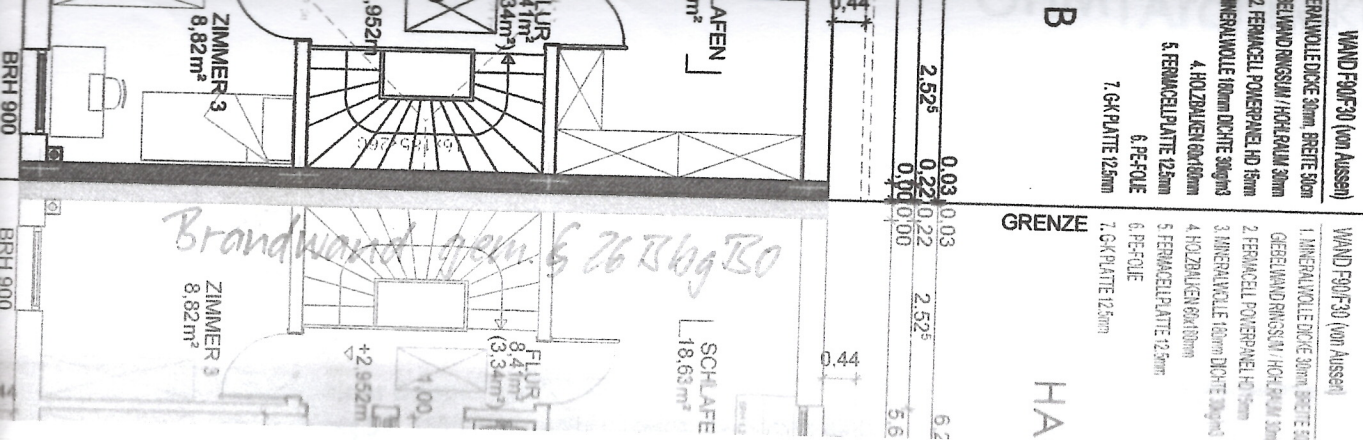

Aufstellung der Wohn- und Nutzflächen / Kubatur

22.10.2015

Bebaute Grundfläche ohne (Terrassen):

ca. 67,27 m²

Wohnflächen (WFL) nach II. Berechnungsverordnung:

EG:	- Diele:	ca.	4,14 m²
	- WC:	ca.	2,80 m²
	- Garderobe:	ca.	2,32 m²
	- Küche:	ca.	17,78 m²
	- Technikraum:	ca.	4,36 m²
	- Abstell:	ca.	3,62 m²
	- Wohnen/ Essen:	ca.	19,04 m²

Summe Wohnfläche EG:

ca. 54,06 m²

DG:	- Flur:	ca. 8,41 m²	IIBV ca.	3,34 m²
	- Zimmer I :		ca.	8,82 m²
	- Zimmer II :		ca.	10,62 m²
	- Schlafen:		ca.	18,63 m²
	- Bad:		ca.	7,59 m²

Summe Wohnfläche DG:

ca. 49,00 m²

Spitzboden:

- Gesamt:	ca. <u>0,00 m²</u>
-----------	--------------------

Summe Wohnfläche Spitzboden:

ca. 0,00 m²

Summe:

ca. 0,00 m²

Abzüglich 0,00 % Putz:

- 0,00 m²

Summe Wohnfläche Gesamt:

ca. 103,06 m²