


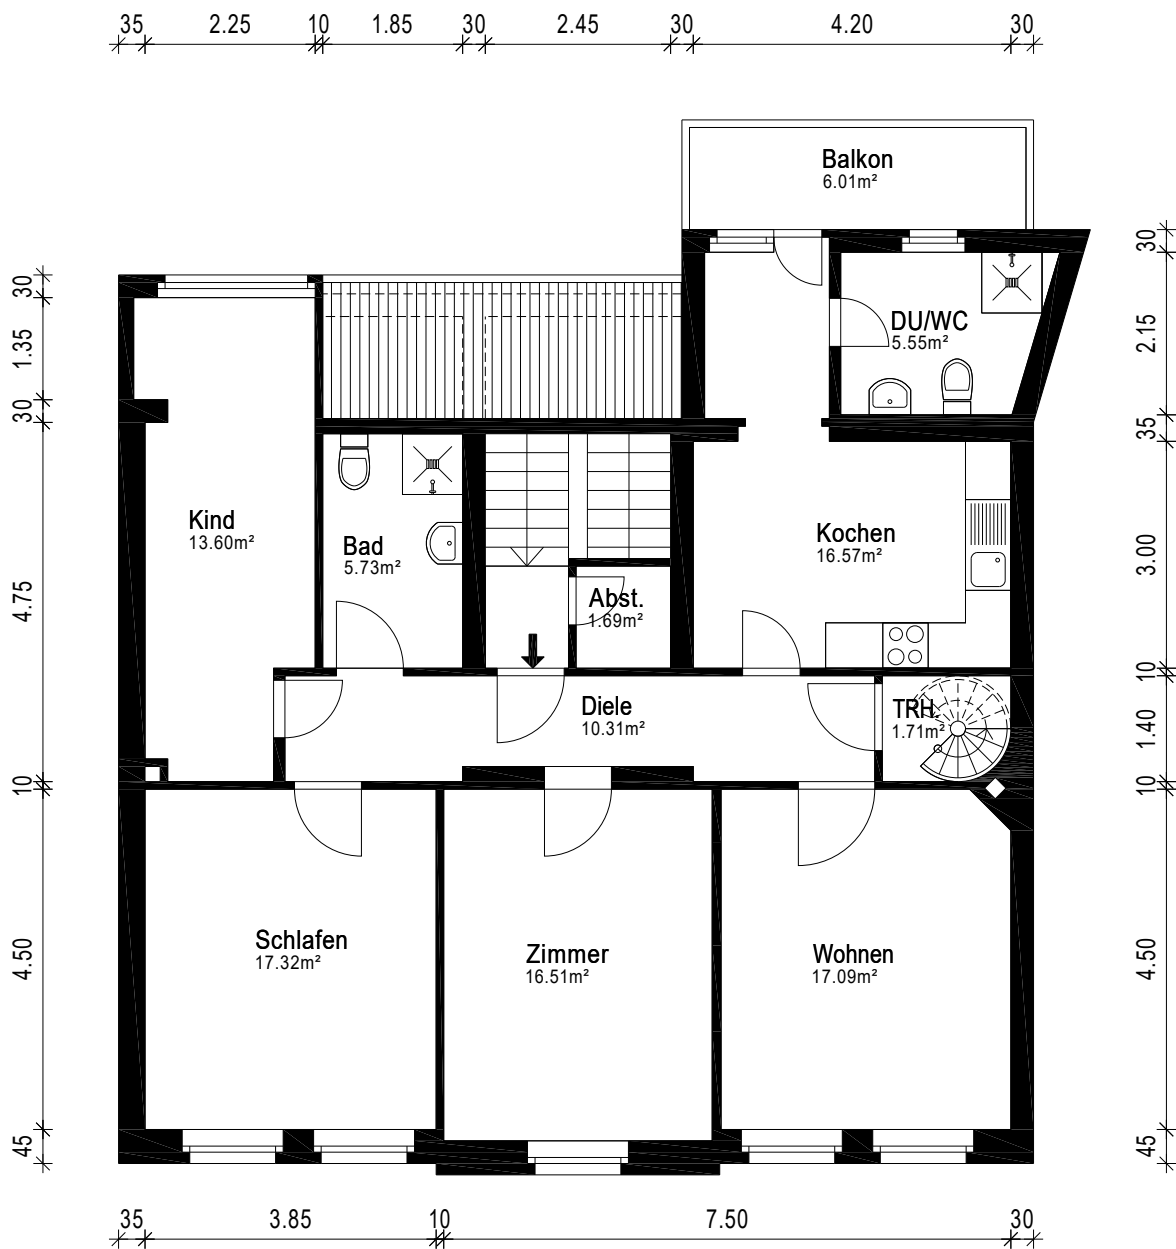

Gebäude			Etagenwohnung		
Ort/Straße			45141 Essen, Süderichstraße 12		
Planinhalt			Obergeschoss		
Maßstab		Datum		 Aufmaß - CAD-Service - Flächen	
1:100		10.06.2024			
Objekt-Nr.		Plan-Nr.			
-		1			