


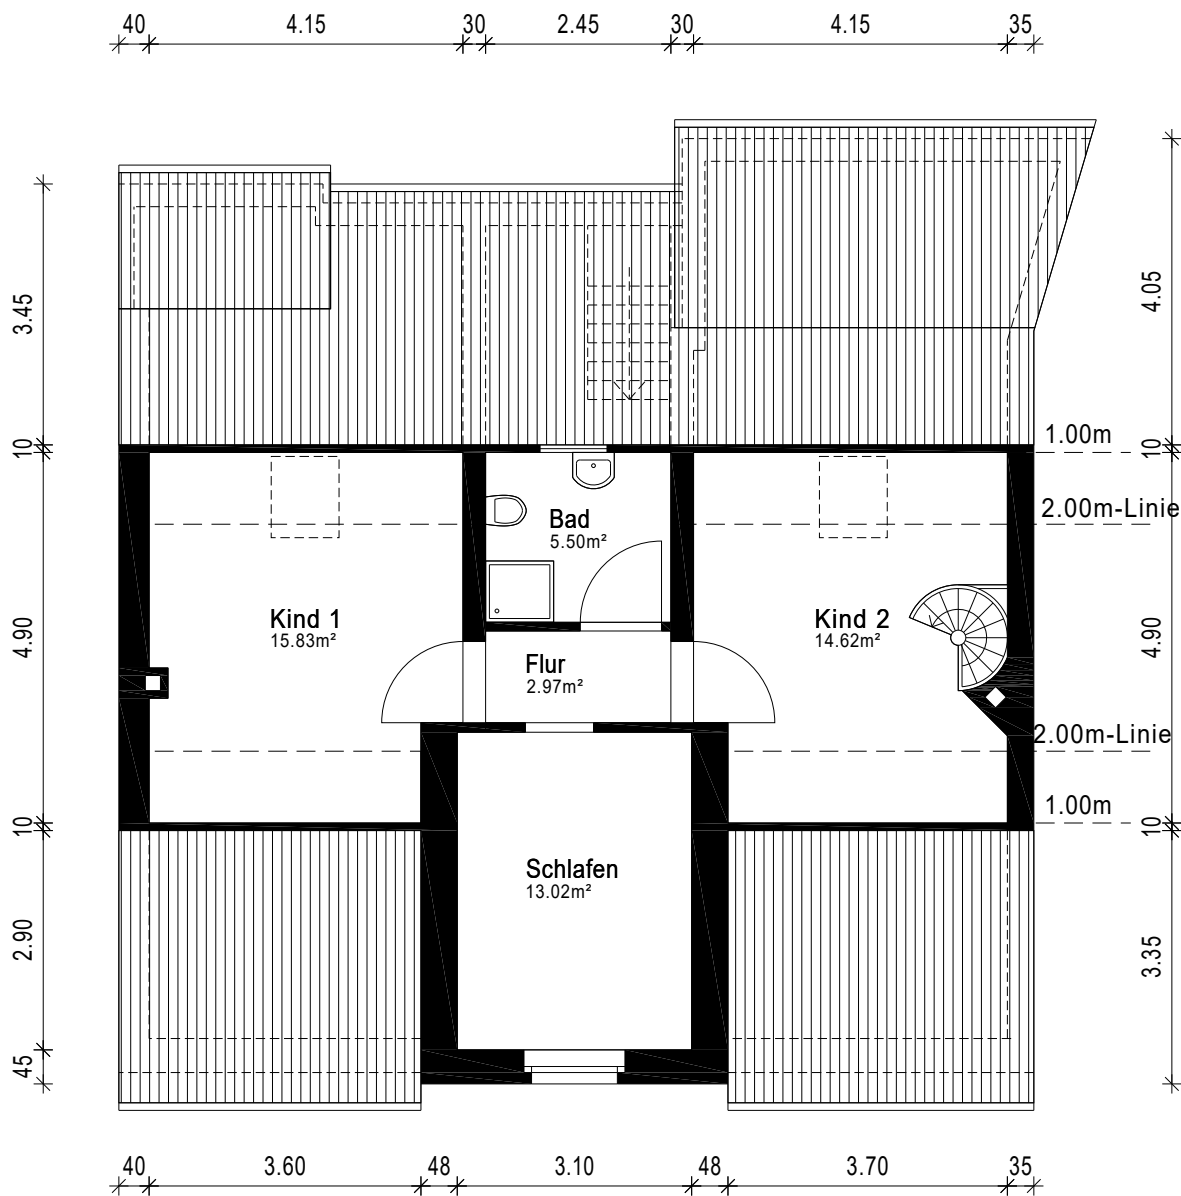

Gebäude		Etagenwohnung		 Aufmaß - CAD-Service - Flächen
Ort/Straße		45141 Essen, Süderichstraße 12		
Planinhalt		Dachgeschoss		
Maßstab	1:100	Datum	10.06.2024	
Objekt-Nr.	-	Plan-Nr.	2	