


Erdgeschoss

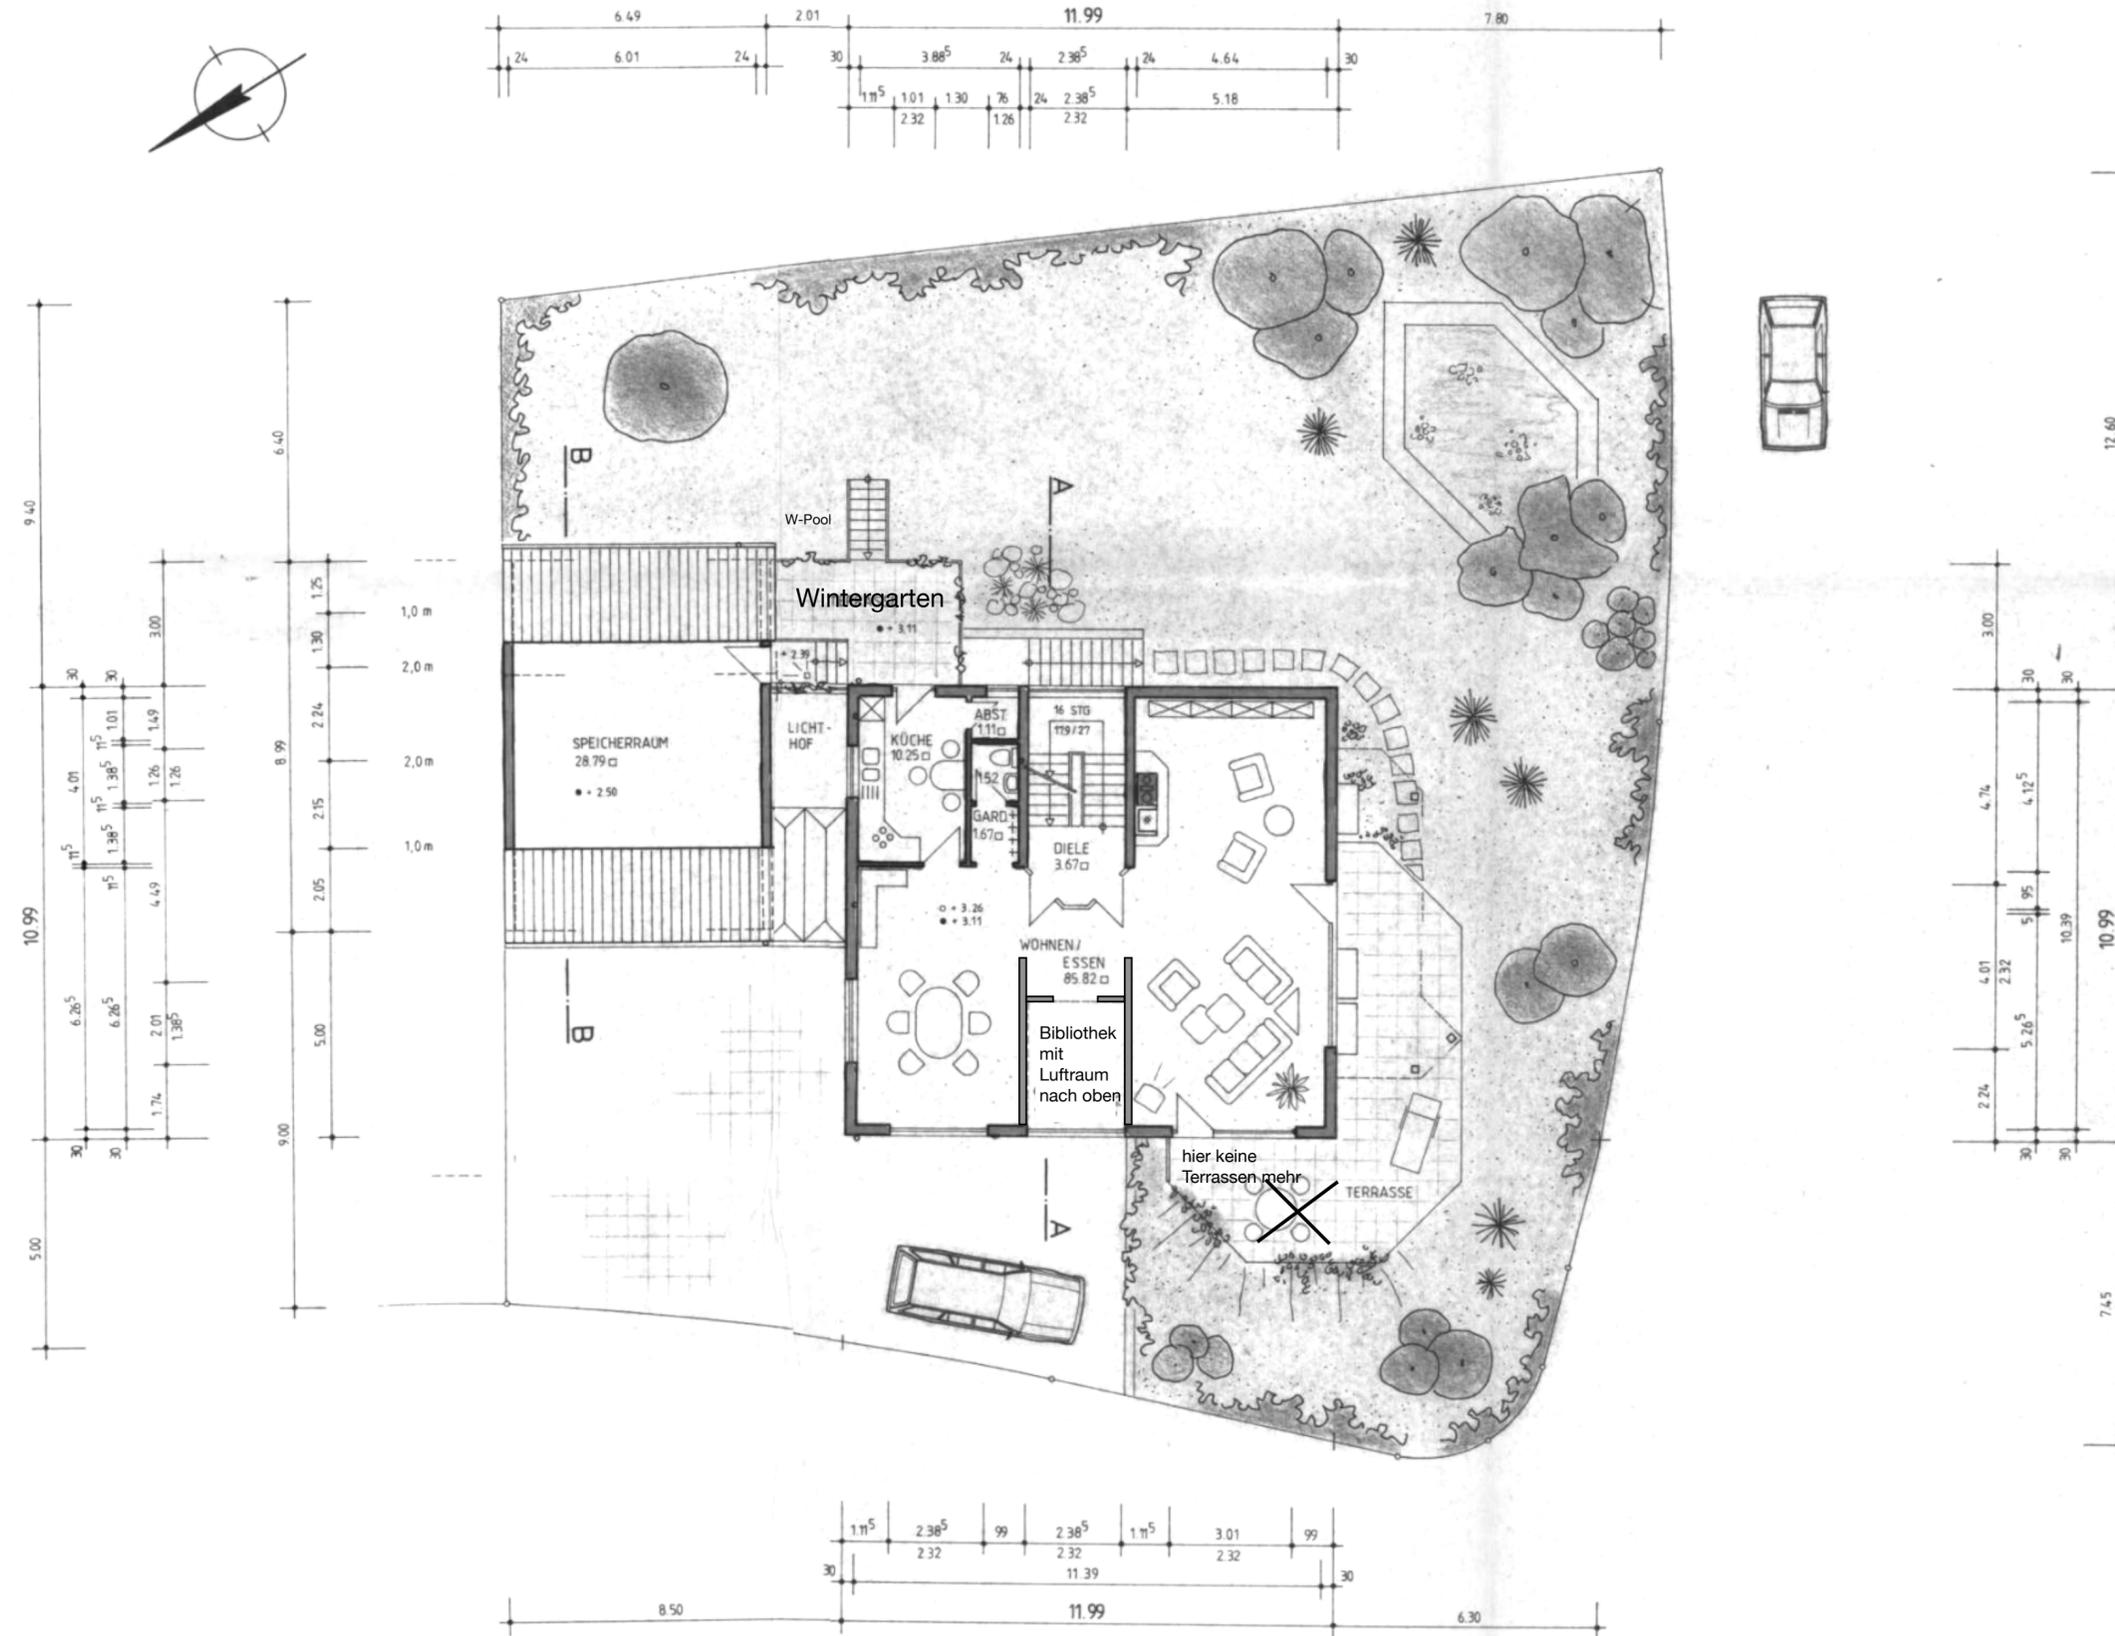

Dachgeschoss

