



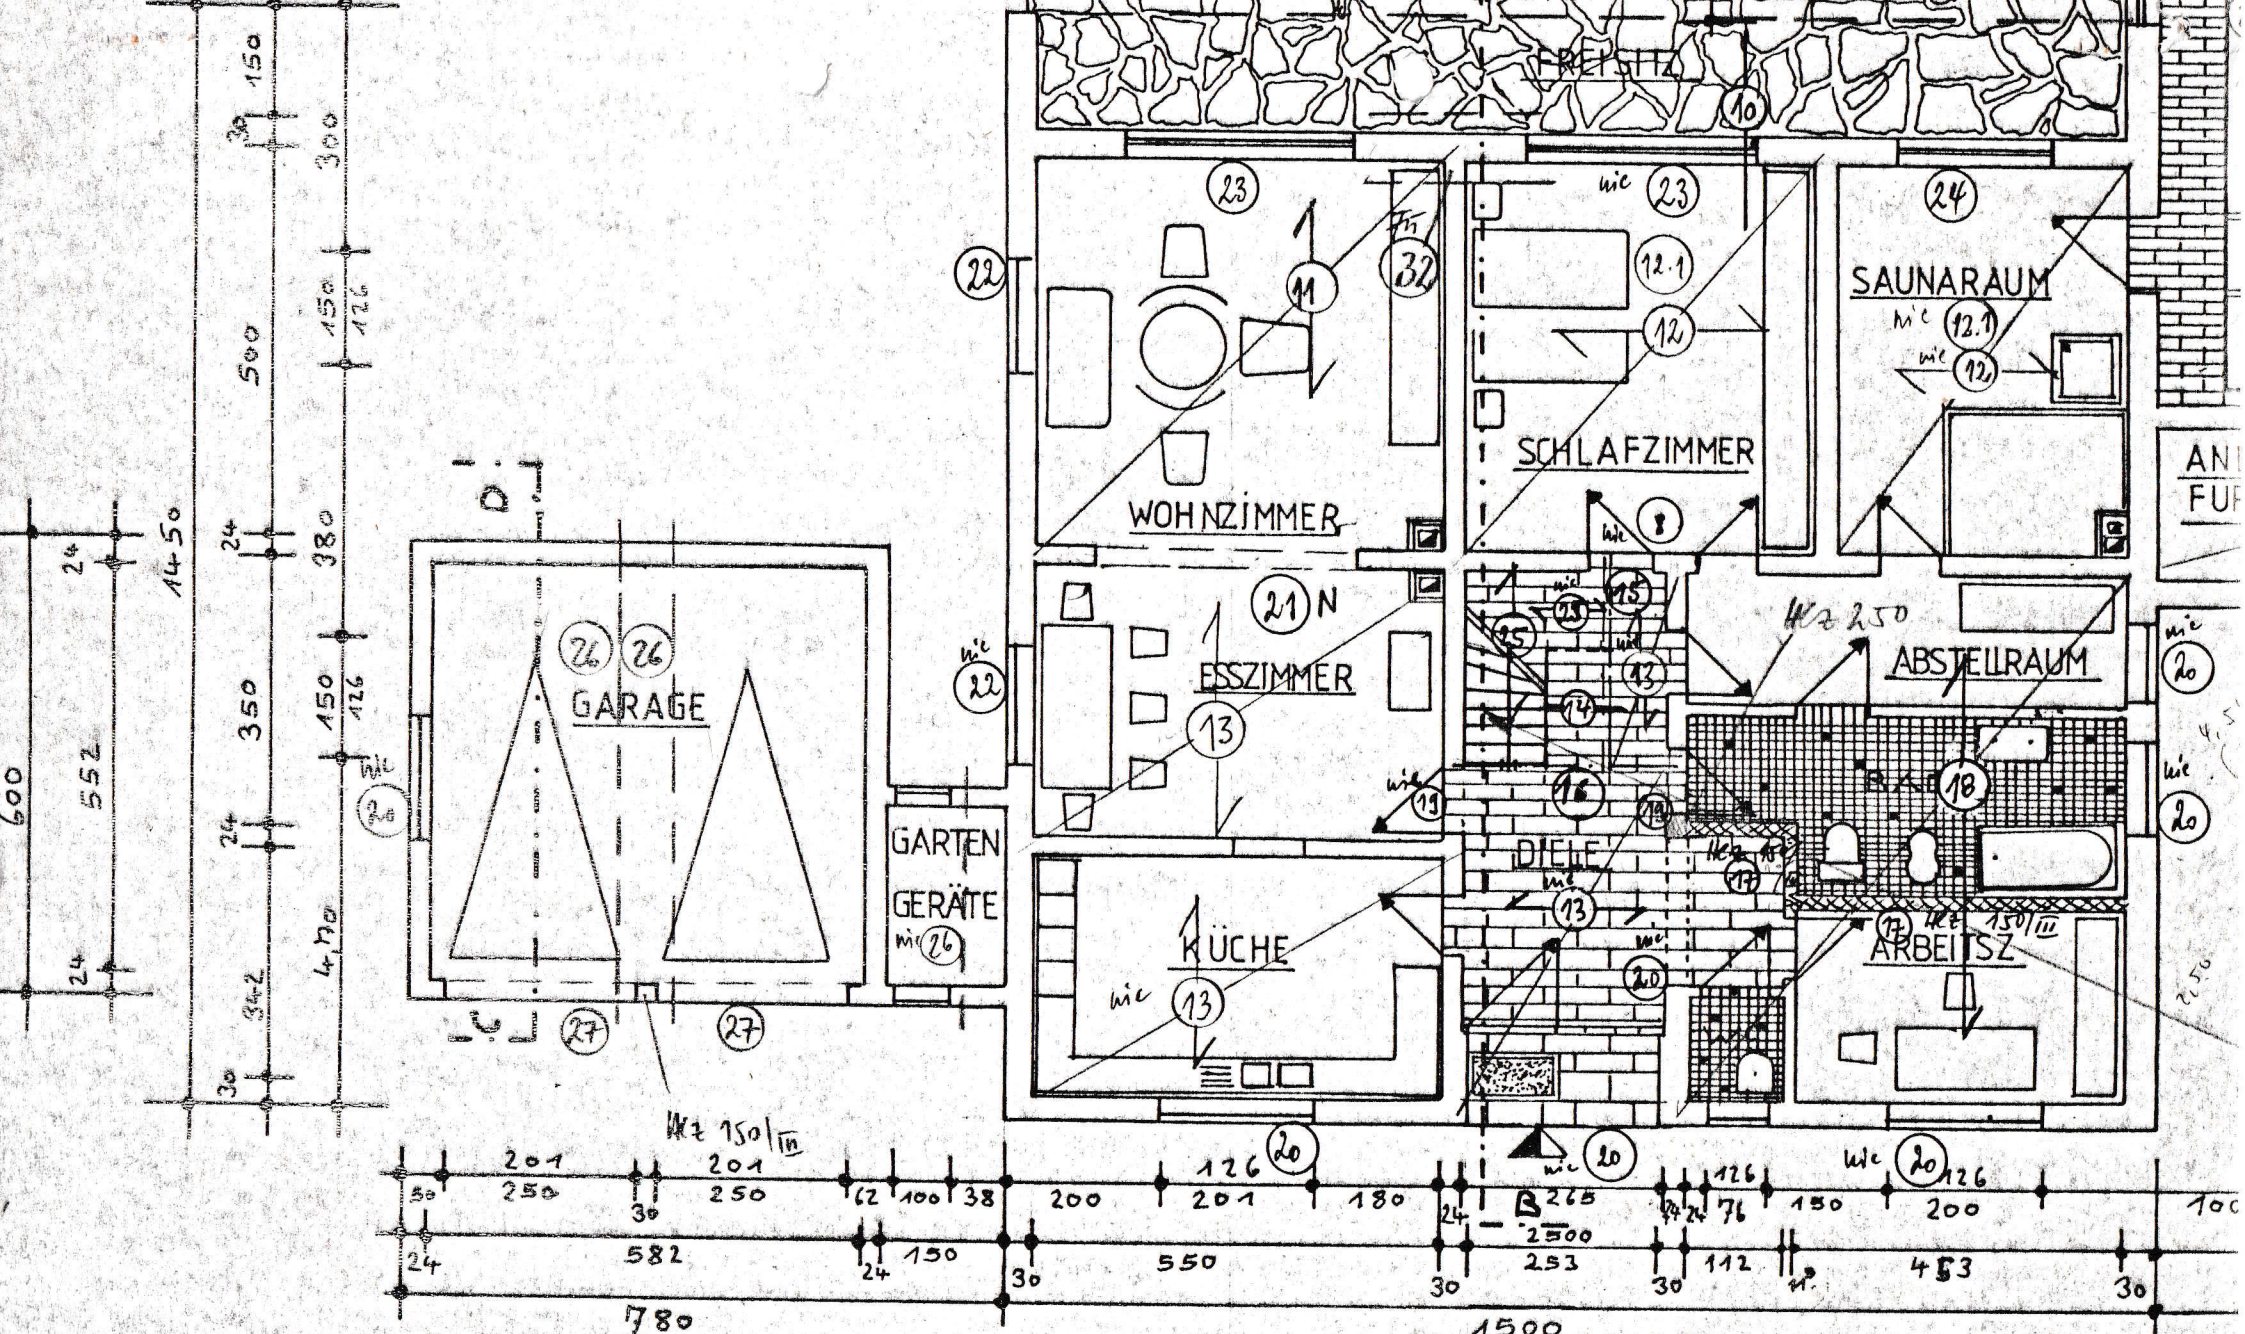

Position plan

ERDGESCHOSS

Nachtrag (N)

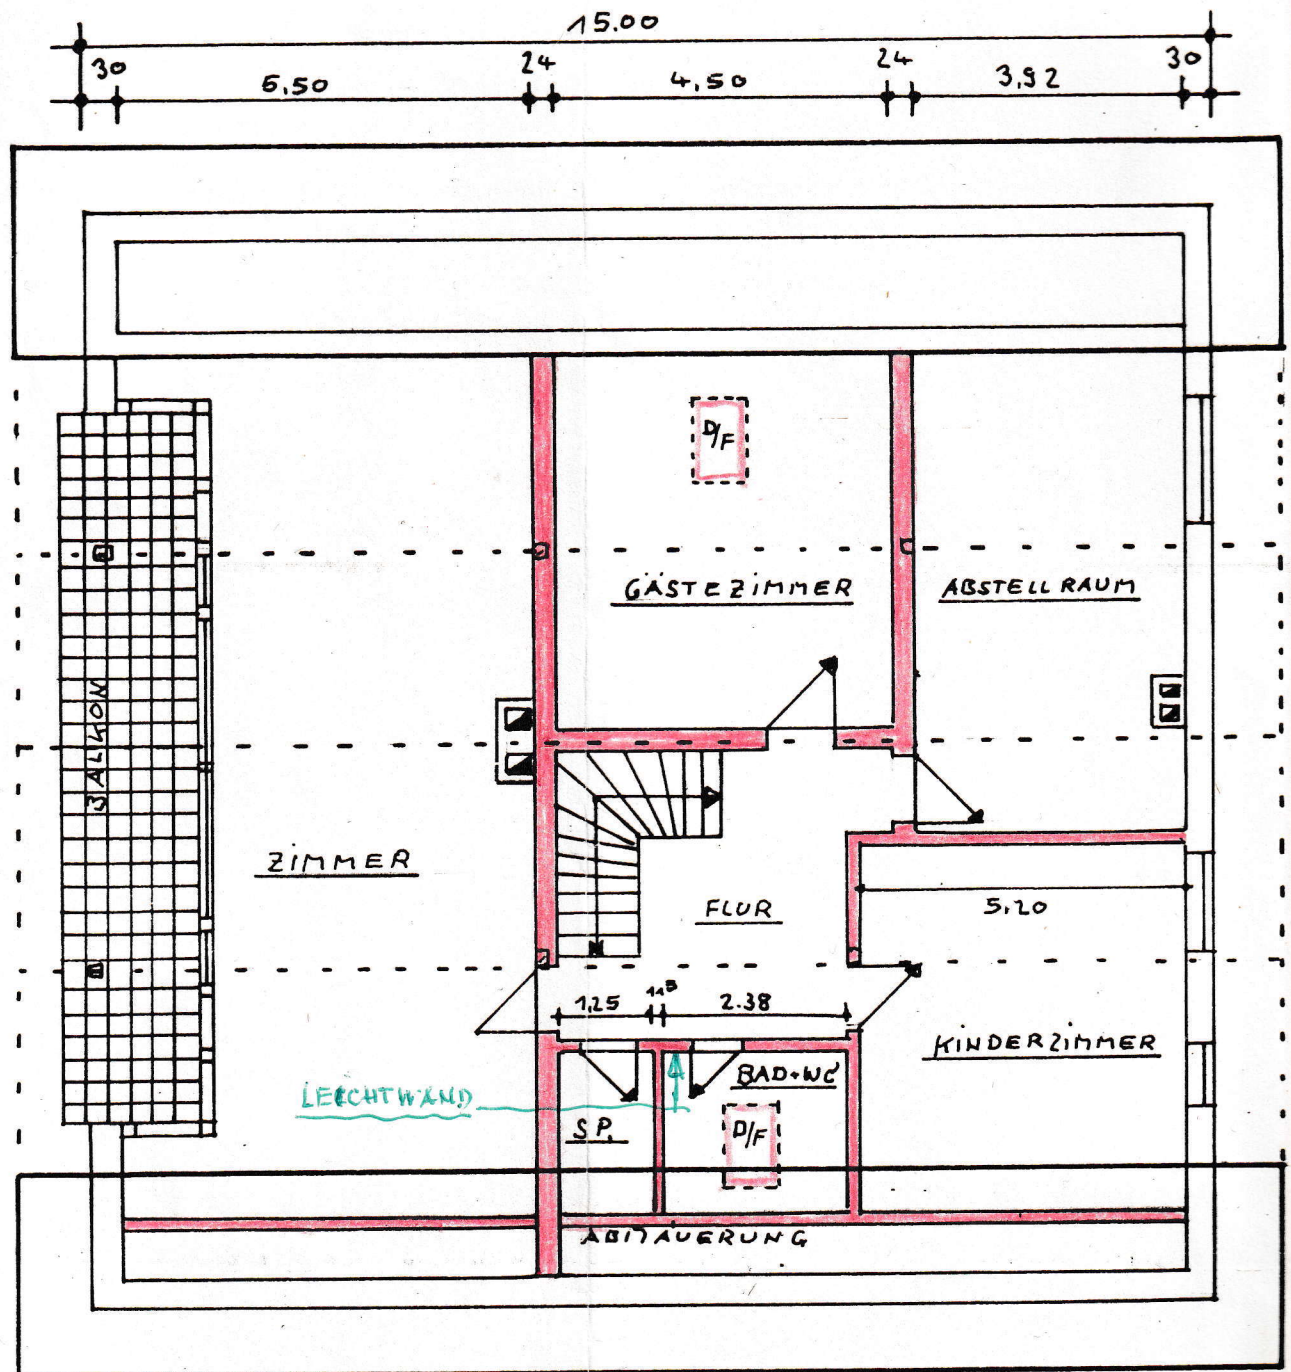

DACHGESCHOSS AUSBAU

AUSFÜHRUNG:

24 cm WÄNDE: BIMS HOHLBLOCK, HBL 25, DIN 18151

11,5 cm WÄNDE: YTONG, GS 25, DIN 1053