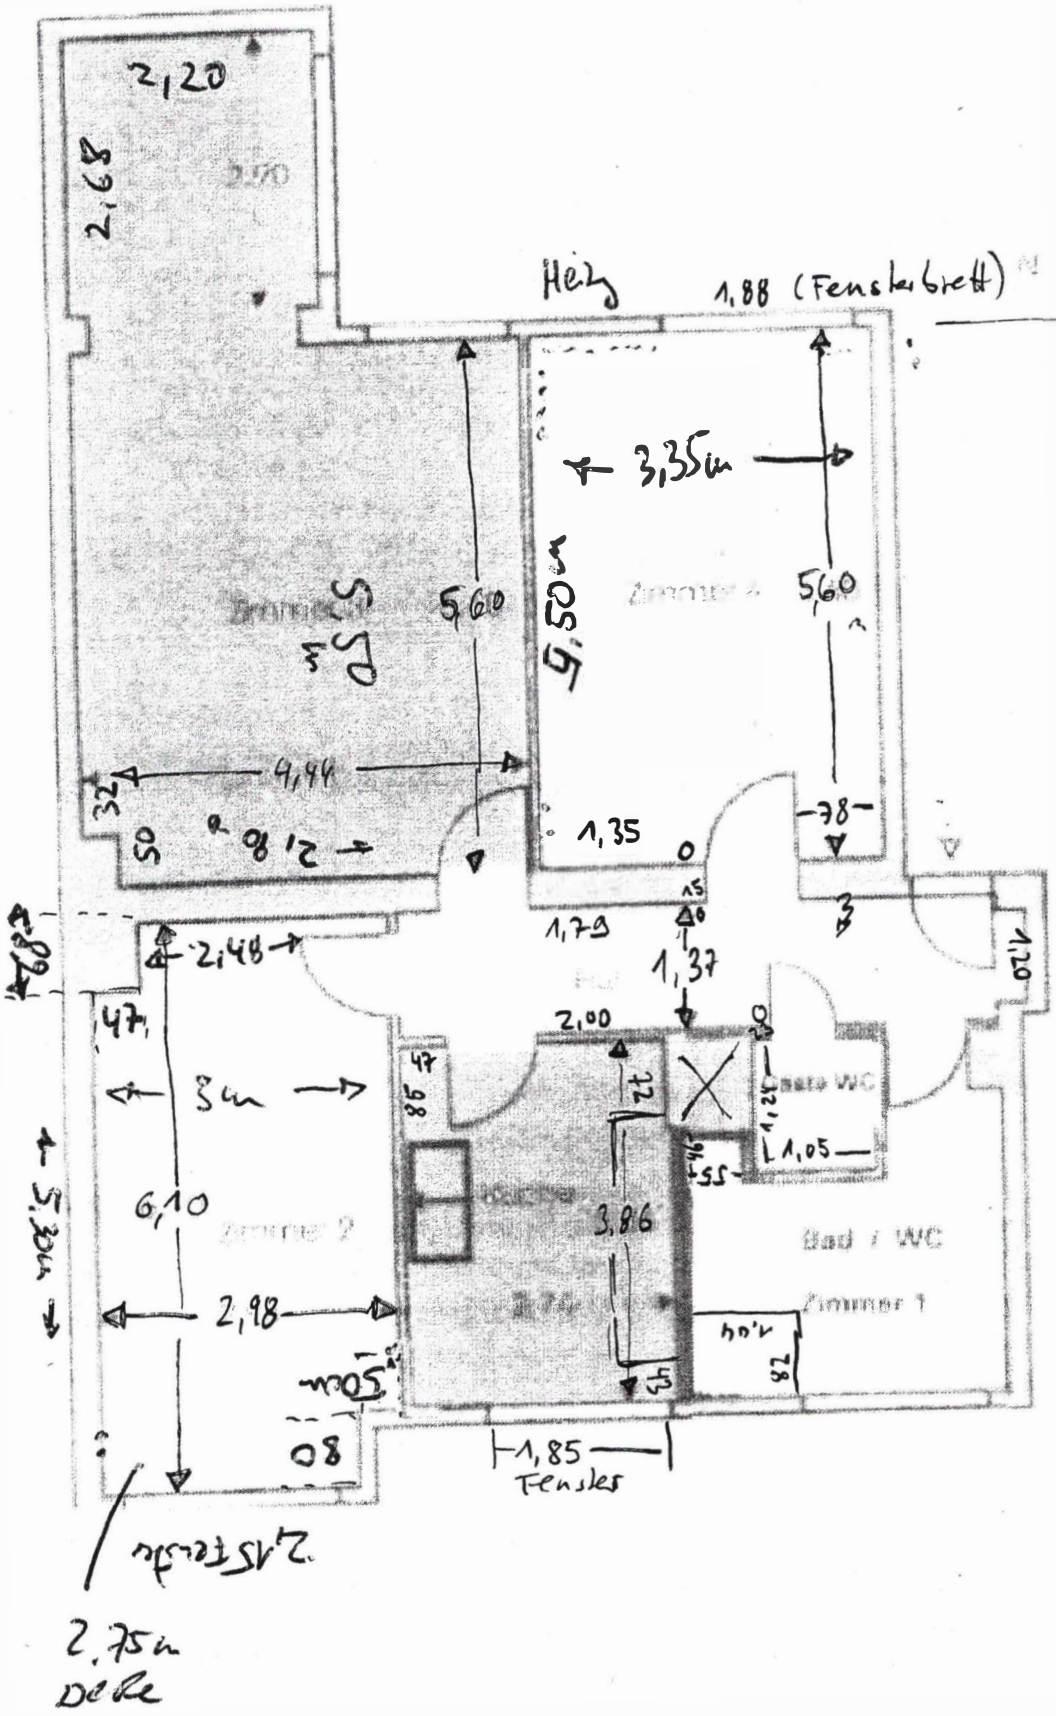
2,75 m
Decke
2,75 Fenster
1,85
Fenster
80
1,50 m
2,98
6,10
5,30 m
3 m
47
2,48
2,68
Zimmer 2
Bad / WC
Zimmer 1
3,86
2,00
1,37
1,05
1,25
Gäste WC
1,79
1,35
2,18
4,44
5,60
5,50 m
3,35 m
1,88 (Fensterbrett)
Heizg
2,20
2,68
Zimmer 4
Zimmer 3

Grundriss