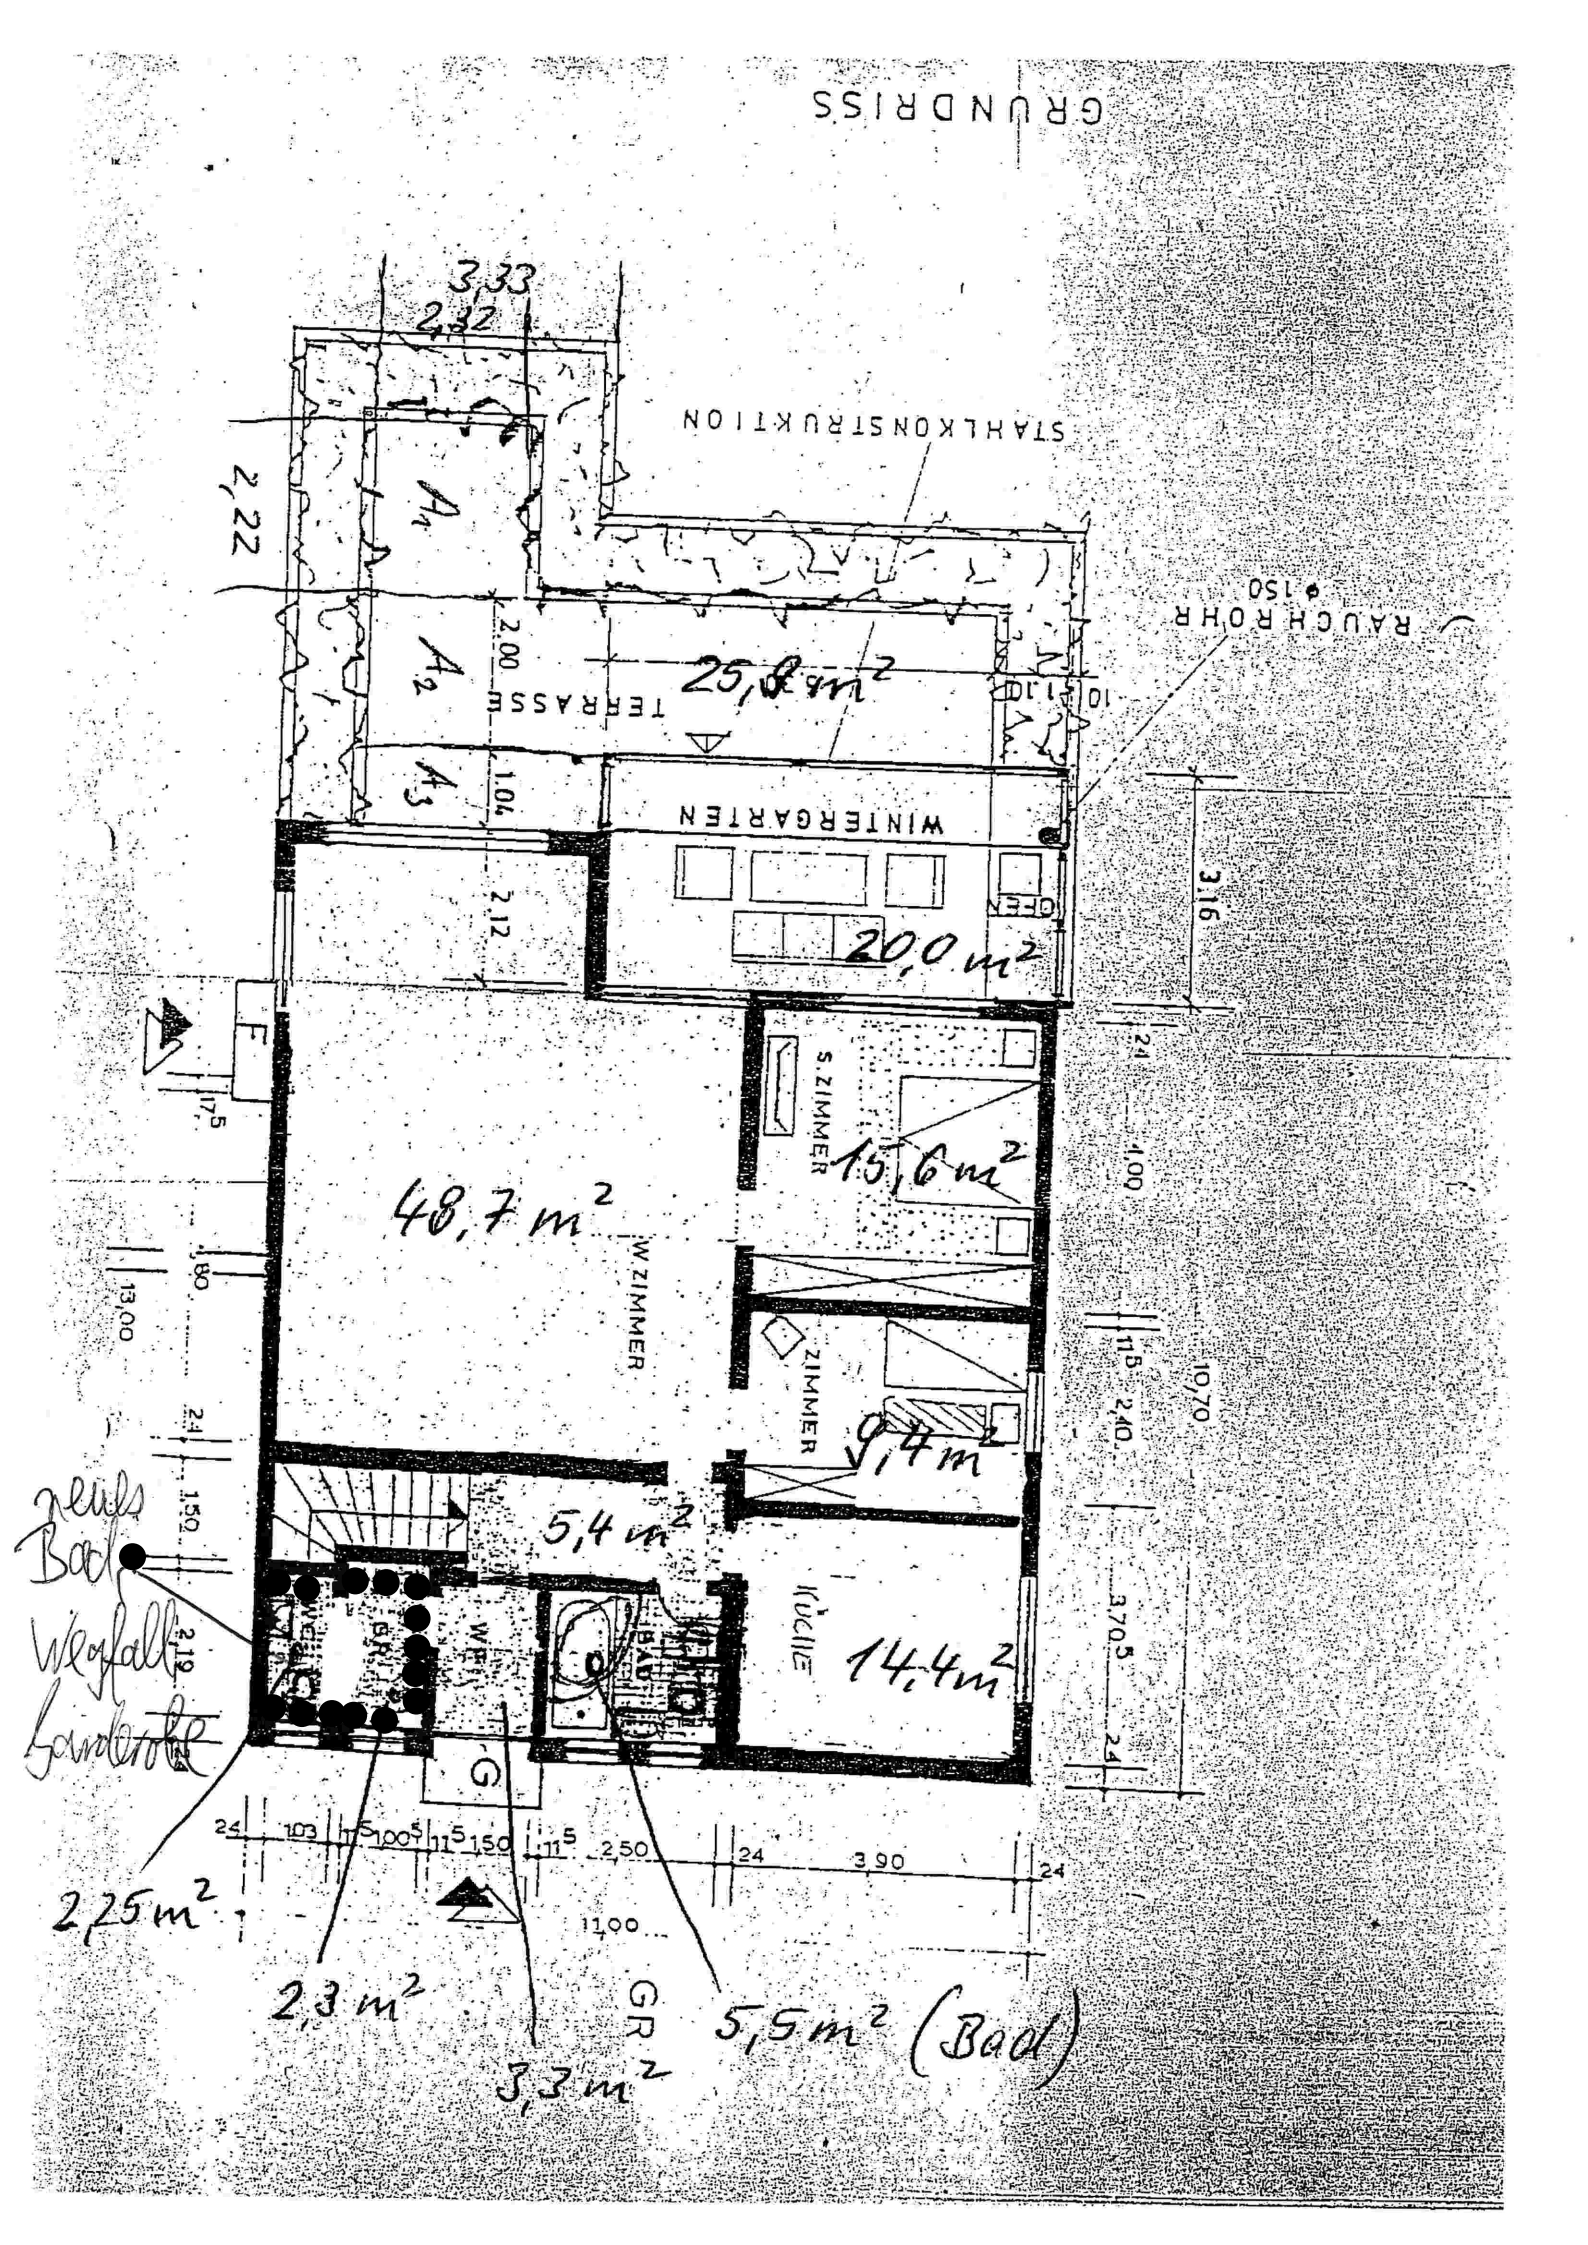
GRUNDRISS
STAHLKONSTRUKTION
RAUCHROHR
TERRASSE
WINTERGARTEN
OFEN
S.ZIMMER
W.ZIMMER
ZIMMER
KÜCHE
BAD
WC
GR
25,8 m²
20,0 m²
15,6 m²
48,7 m²
9,4 m²
5,4 m²
14,4 m²
neues Bad
Wegfall Garderobe
2,25 m²
2,3 m²
3,3 m²
5,5 m² (Bad)