




50%ige Anrechnung von Flächen



25%ige Anrechnung von Flächen

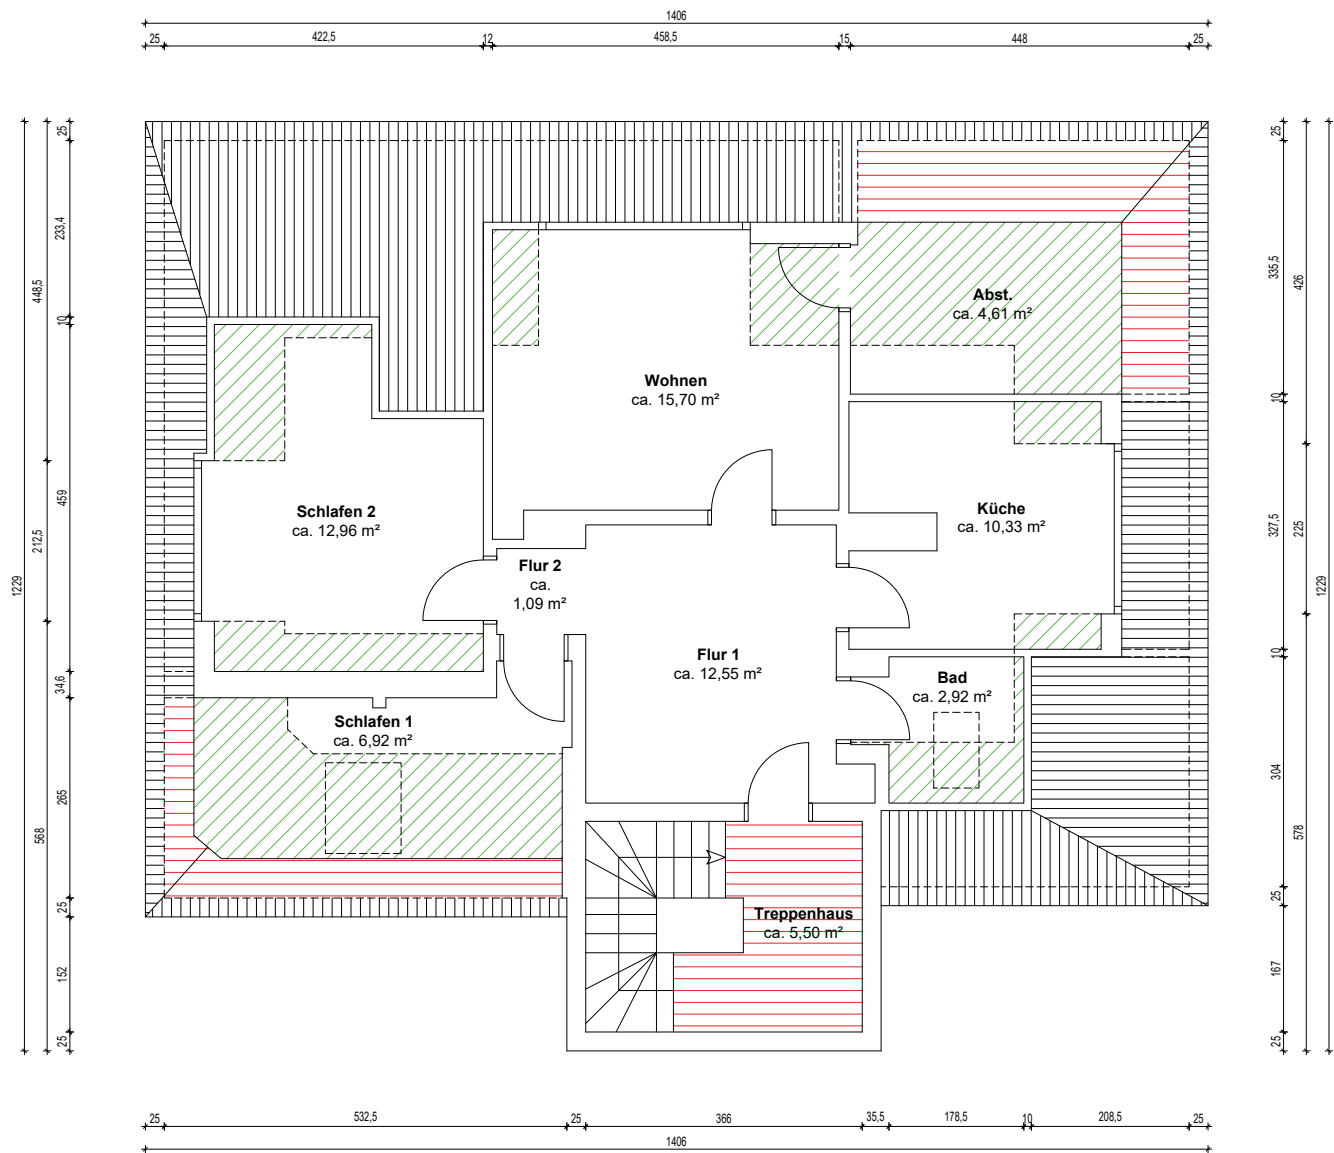

0%ige Anrechnung von Flächen



WOHNFLÄCHENBERECHNUNG

Flur 1	12,55 m²
Bad	2,92 m²
Küche	10,33 m²
Wohnen	15,70 m²
Abst.	4,61 m²
Flur 2	1,09 m²
Schlafen 1	6,92 m²
Schlafen 2	12,96 m²

Insgesamt 67,08 m²

Gesamtobjekt 399,50 m²

Sonstiges:

Treppenhaus 5,50 m²

Die Wohnflächenberechnung wurde nach Wohnflächenverordnung erstellt.

OBJEKTDATEN

Mehrfamilienhaus
Friedensstraße 11
in 75173 Pforzheim

AUFTRAGGEBER

Stefan Renz
Friedenstraße 11
75173 Pforzheim

AUFTRAGNEHMER

ImmoMates GmbH
Lange Reihe 22
20099 Hamburg

Fokus 3D GmbH
Südliche Münchner Str. 62
82031 Grünwald

PLANINFORMATIONEN

Planinhalt
Grundriss Friedensstraße 11, DG

Grundlage
Aufmaß am 08.04.2025

Projektnummer
CZ3478

Plannummer
4

Format in
DIN A3

Maßstab
1:100

Erstellt am
09.04.2025

Gezeichnet von
ImmoMates GmbH

ARCHITEKT



HAFTUNGSAUSSCHLUSS

Der Auftragnehmer hat auf Basis einer aktuellen Vermessung der Immobilie mittels 3D- und LIDAR-Technologie vermaßte und lesbare Pläne, sowie evtl. eine Wohnflächenberechnung, erstellt. Gescannt wurden sämtliche Bereiche, welche der Auftraggeber zugänglich gemacht hat. Die bereitgestellten sogenannten „Punktwolken“ wurden vom Architekten als Prüfgrundlage genutzt. Der Architekt übernimmt keine Haftung für konstruktive und statische Informationen. Die vorliegenden Pläne sind nicht für eine Baugenehmigung oder Bauausführung verwendbar.

PLANLAYOUT

