

1. Lage/Typ Tür im Spitzboden

2. Wohnzimmer: Tausch eines Fensters und eines Türelements ($b = j = 1, 135$) gegen eine doppelflügelige Glastür ($b = 1, 76$)



Schnitt


Neubau eines Einfamilienhauses
BV Kalweit/ Plambeck

Mattenstieg 4
21218 Seevetal

Schnitt
M 1:100, 31.03.2011, pr

Neubau eines Einfamilienhauses
 BV Kalweit/ Plambeck
 Mattensieg 4




Erdgeschoss STOLL HAUS
 M 1-100 31.03.2011
 STOLL
 Schöner bauen

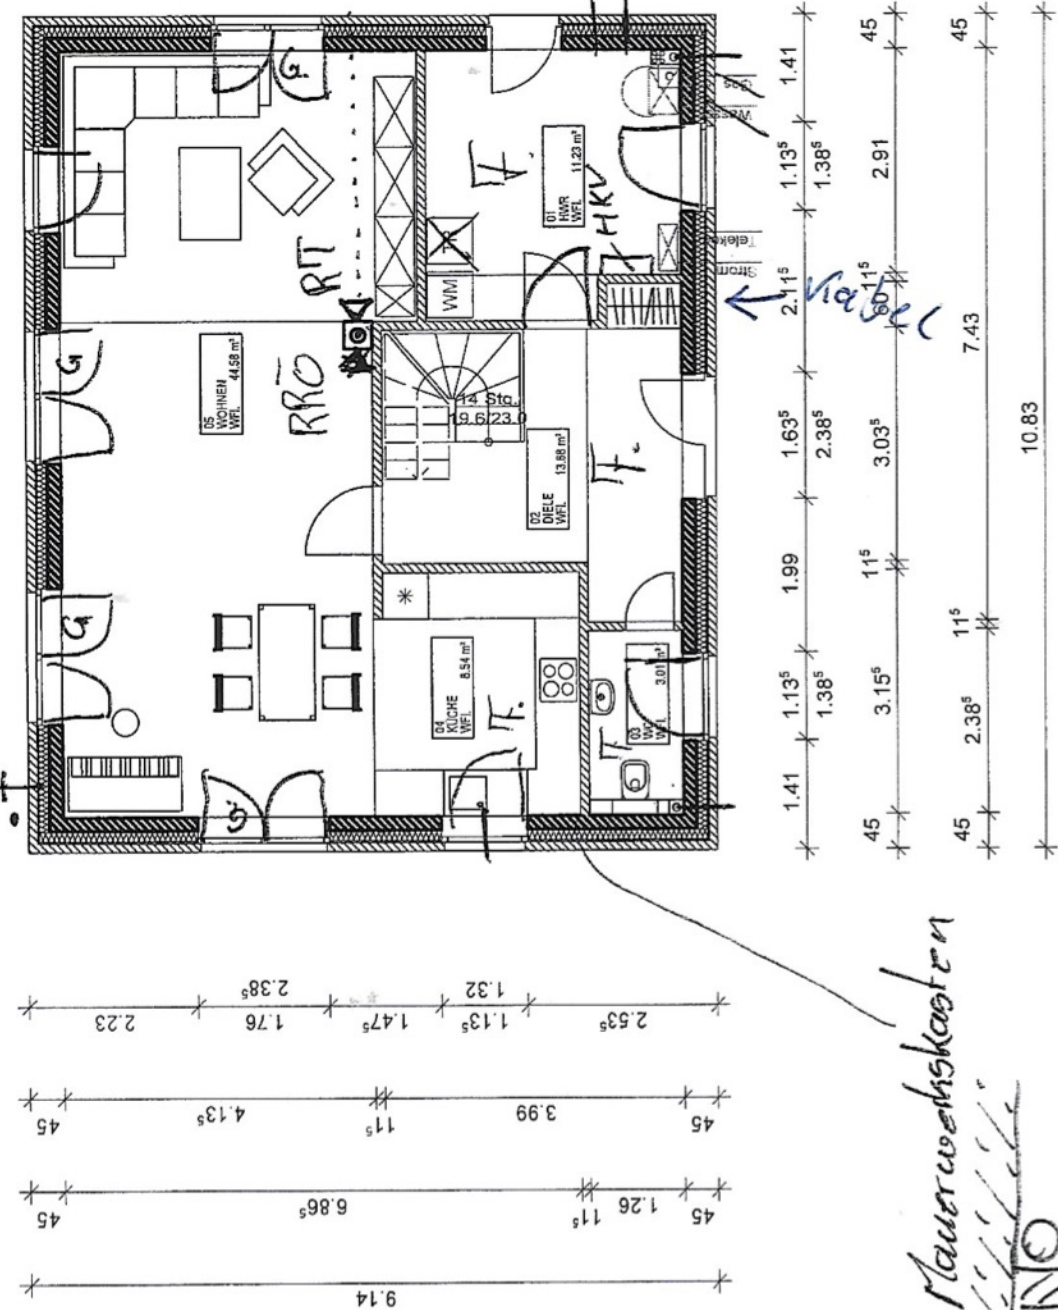


Erdgeschoss

Mauerwerksknoten


Dachgeschoss
M 1:100, 31.03.2011, pr

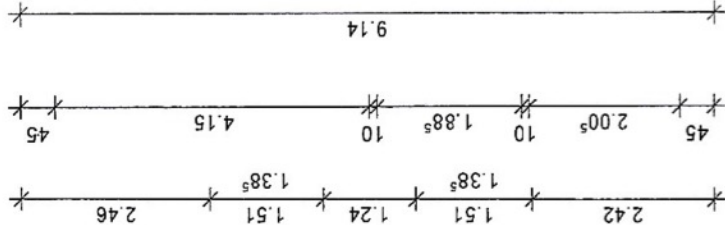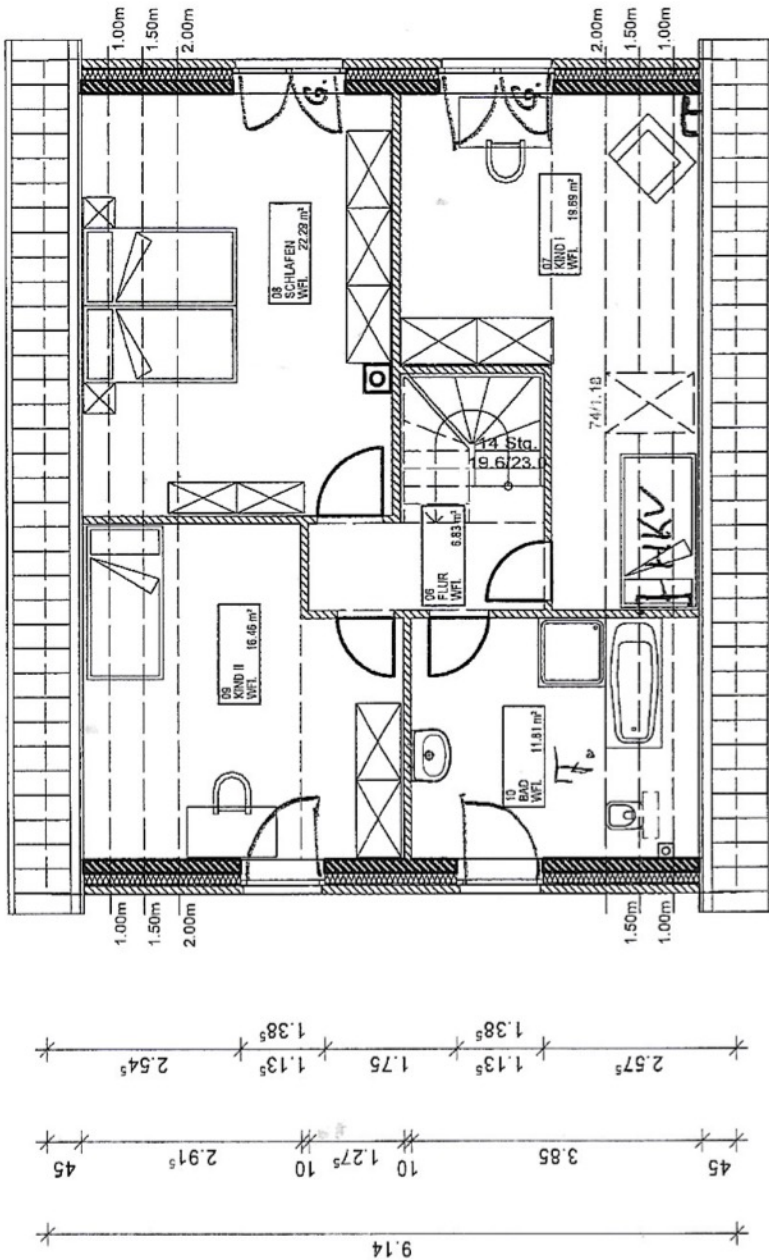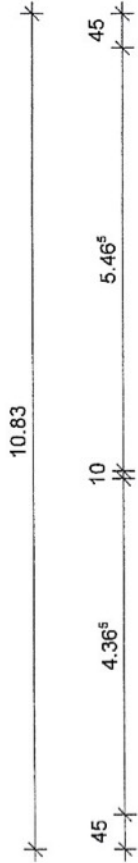

Flächen Dachgeschoss	DIN 277	WofüV
06 FLUR	7.19 m²	4.00 m²
07 KIND I	19.69 m²	14.84 m²
08 SCHLAFEN	22.29 m²	18.12 m²
09 KIND II	16.84 m²	13.38 m²
10 BAD	11.92 m²	9.45 m²
	77.93 m²	59.79 m²

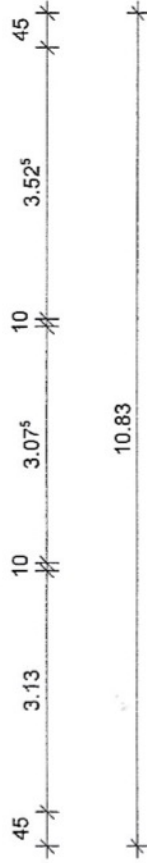


Dachgeschoss

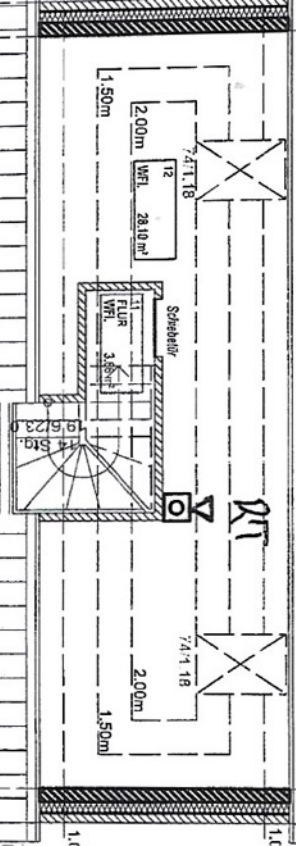

Der Spitzboden ist kein Aufenthaltsraum !

Flur: 4
Flurstück: 13/5

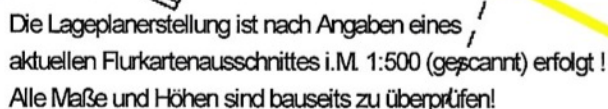

Tuckerredder 12, 24850 Schuby
Tel.: 04621 - 3041-0
Fax: 04621 - 3041-10
www.stoll-bau.de

Datum: 11.02.2020
Entwurfverfasser/in:

Datum 15 April
Bauheer

Maßstab	1:500	Plannummer EL1
Datum	19.01.11	
Zeichner	LA	

Datum: 07.01.2011