




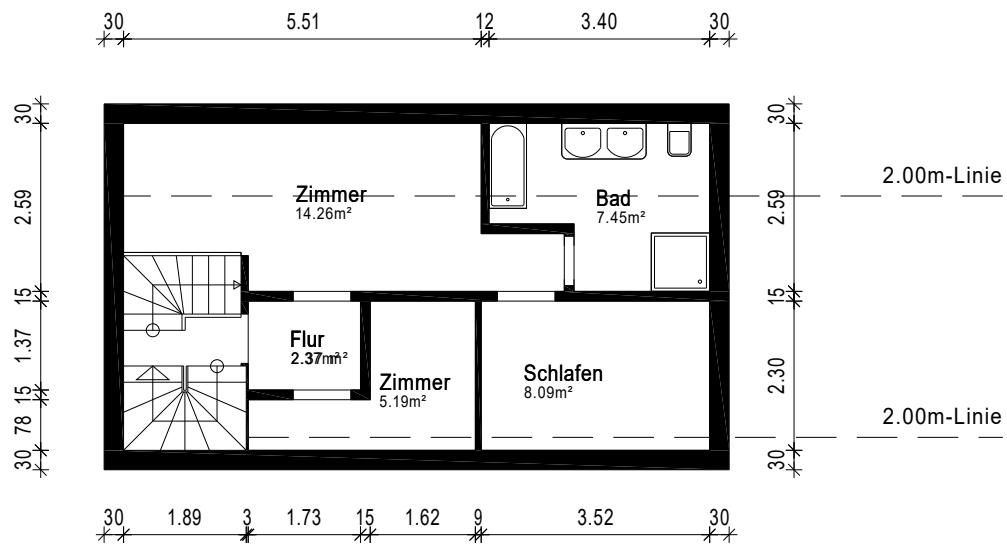


Gebäude		Einfamilienhaus	
Ort/Straße		79848 Bonndorf im Schwarzwald, Bergstraße 6	
Planinhalt		Dachgeschoss	
Maßstab	1:100	Datum	11.02.2025
Objekt-Nr.	-	Plan-Nr.	3

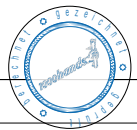


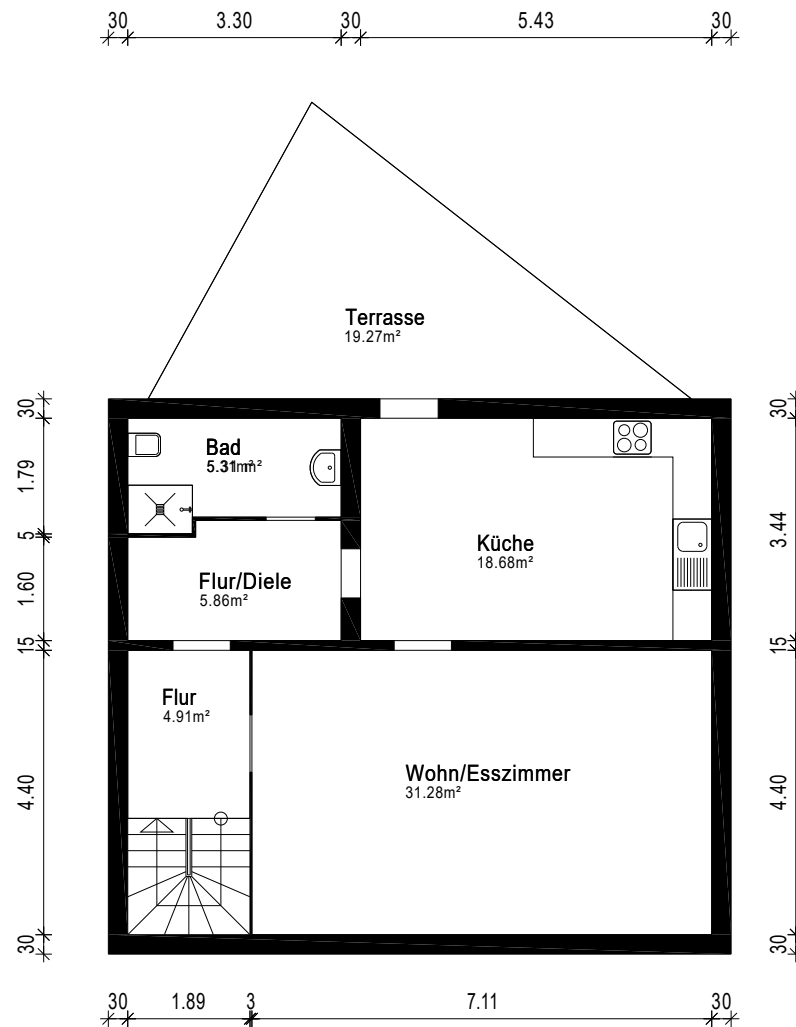

Gebäude		Einfamilienhaus	
Ort/Straße		79848 Bonndorf im Schwarzwald, Bergstraße 6	
Planinhalt		Erdgeschoss	
Maßstab	1:100	Datum	11.02.2025
Objekt-Nr.	-	Plan-Nr.	2
		 Ein Service der 1000hands AG Aufmaß - CAD-Service - Flächen	

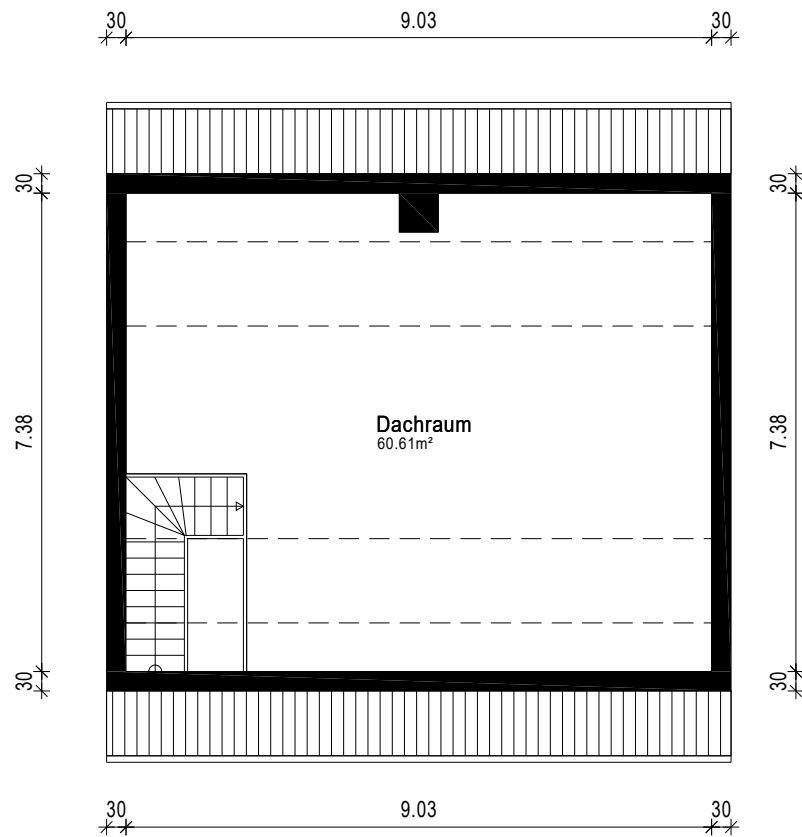

Gebäude		Einfamilienhaus		
Ort/Straße				
Planinhalt		Dachgeschoss		 Aufmaß - CAD-Service - Flächen
Maßstab		Datum		
1:100		11.02.2025		
Objekt-Nr.		Plan-Nr.		
-		3		

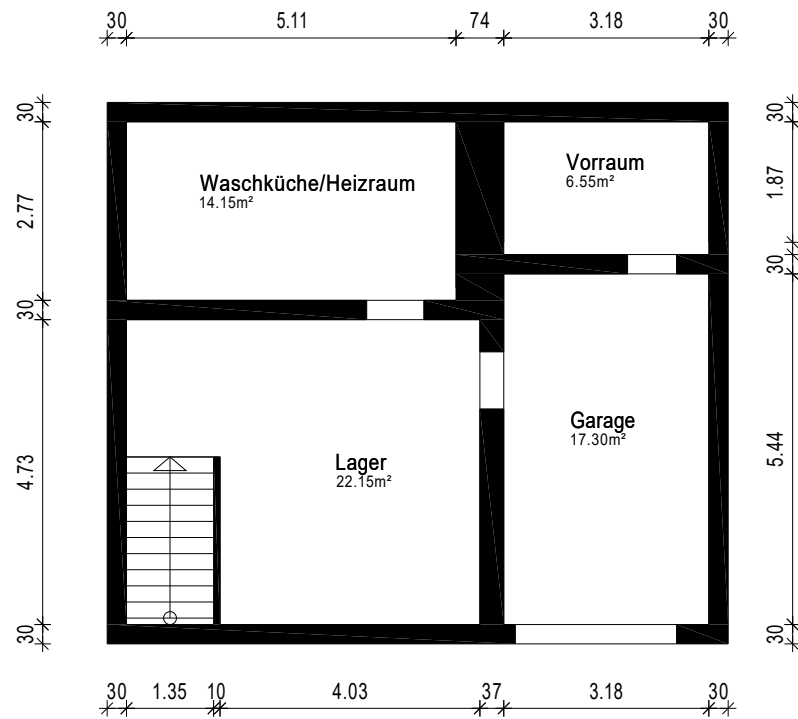

Gebäude		Einfamilienhaus		
Ort/Straße				
Planinhalt		Kellergeschoss		 Aufmaß - CAD-Service - Flächen
Maßstab	1:100	Datum	11.02.2025	
Objekt-Nr.	-	Plan-Nr.	1	