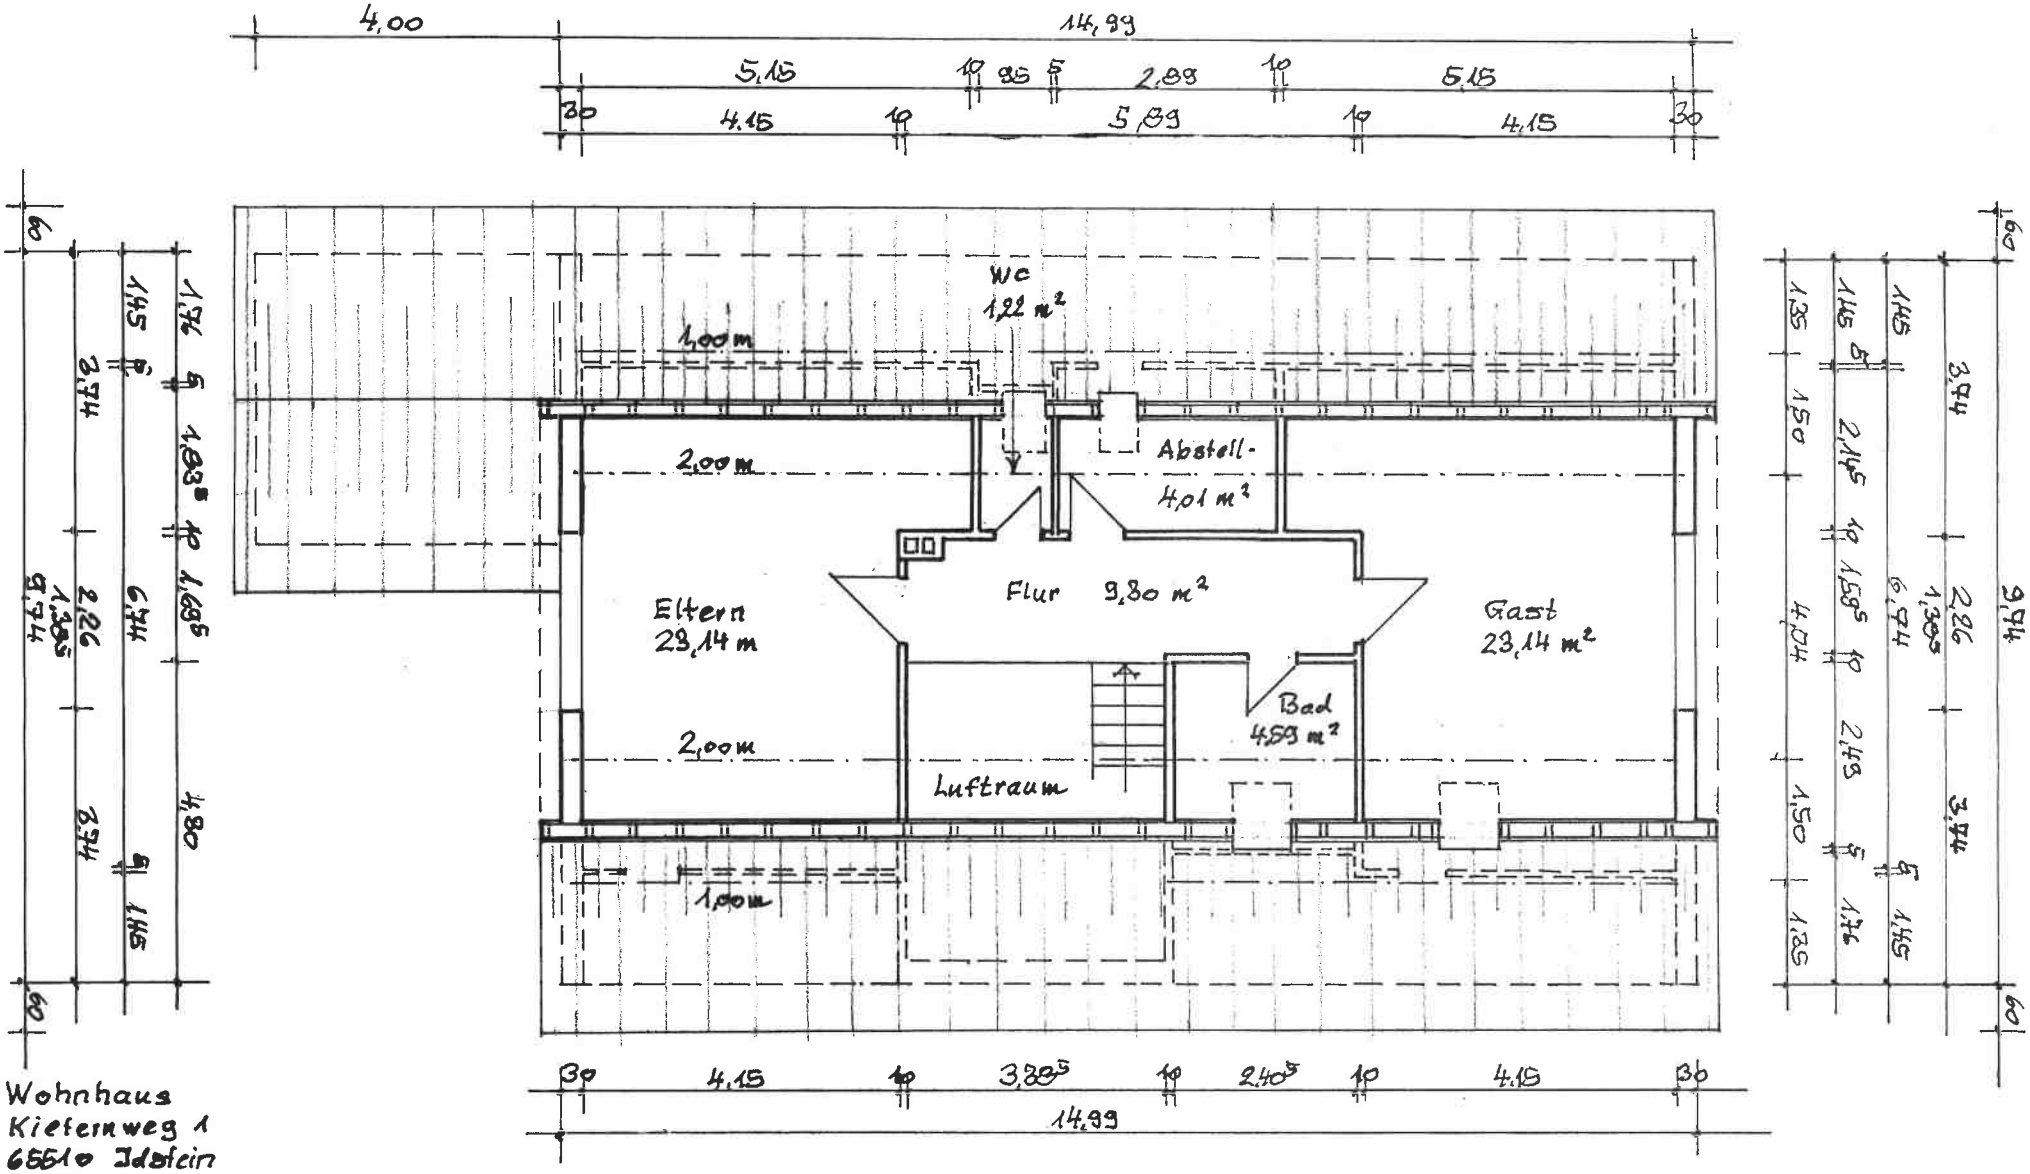

Wohnhaus
Kiefernweg 1
65510 Idstein
Bestandsplan
Stand. 1.12.1999
M. 1:100
Dachgeschoß