


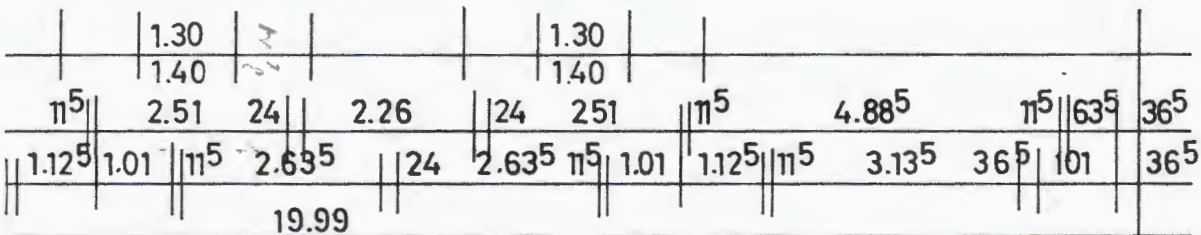
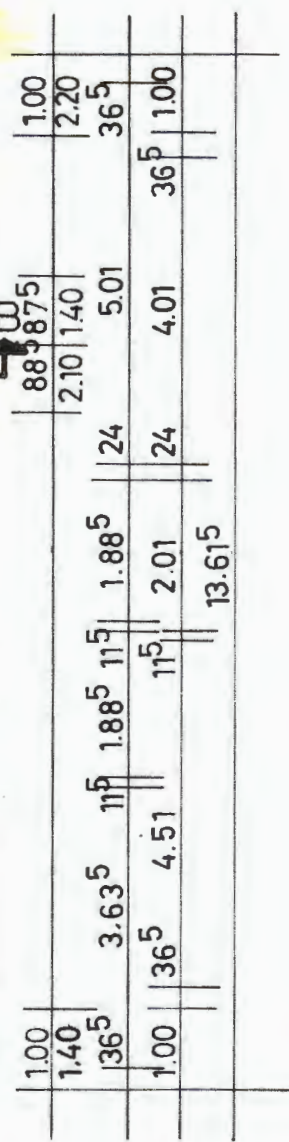
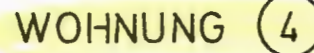


19.99

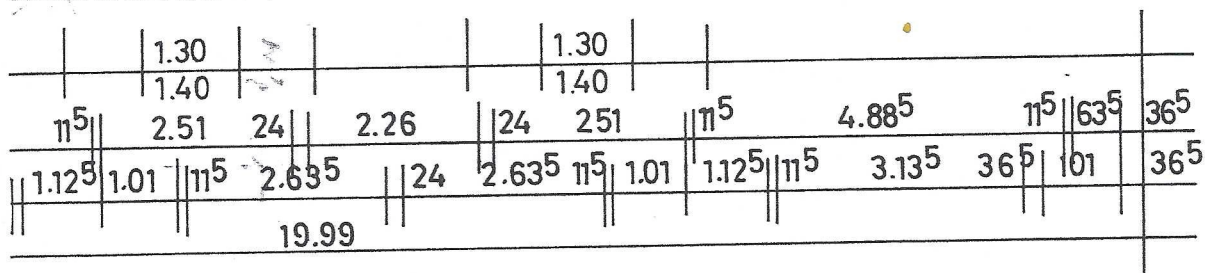


19.99

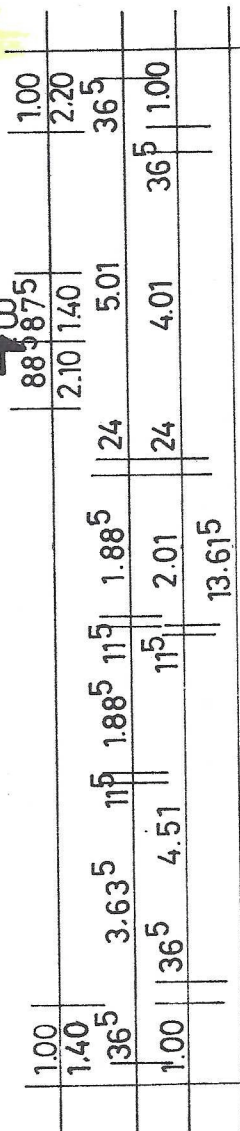

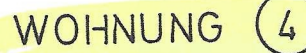

Keller

id **WOHNBAU**
4792 BAD LIPPSPRINGE
POSTSTR. 9A TEL. (05252) 4261

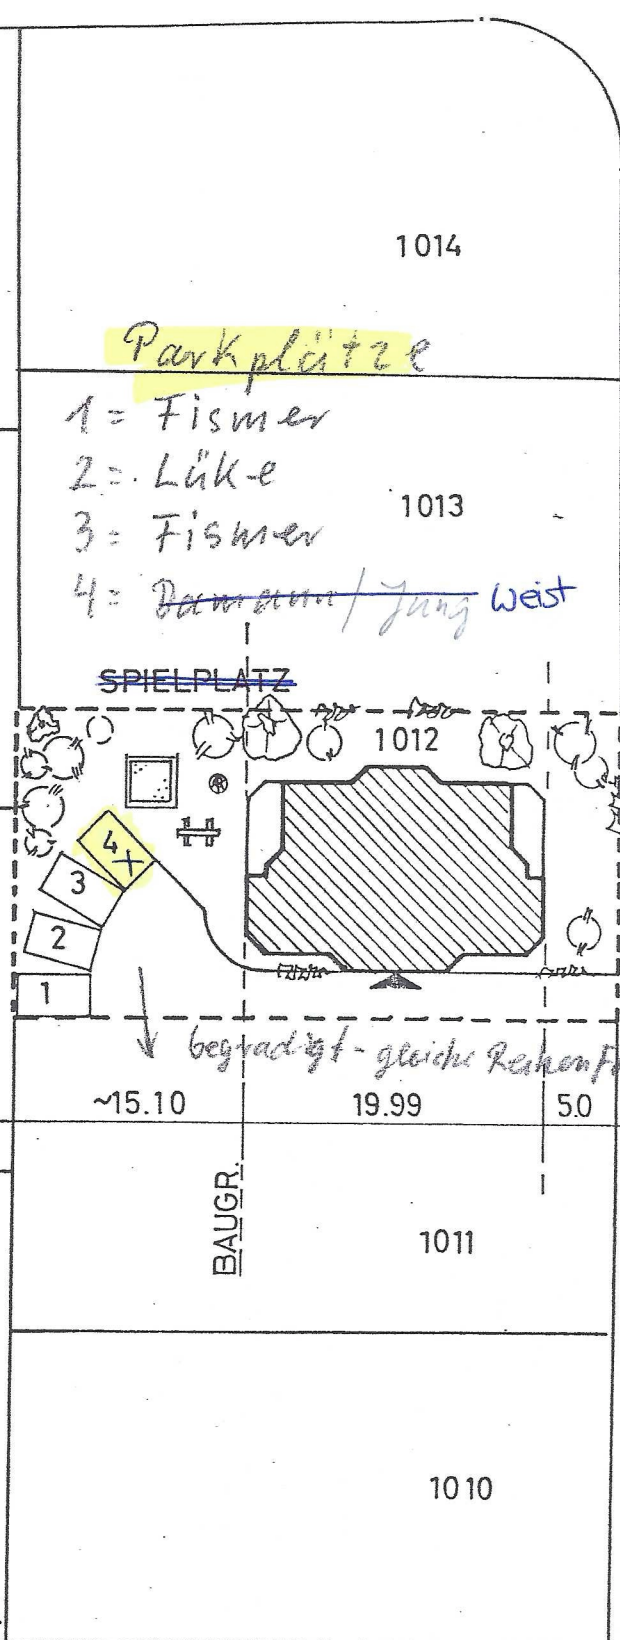

LAGEPLAN M:300

GEMARKUNG: BAD LIPPSPRINGE

FLUR : 3

PARZELLE : 1012