



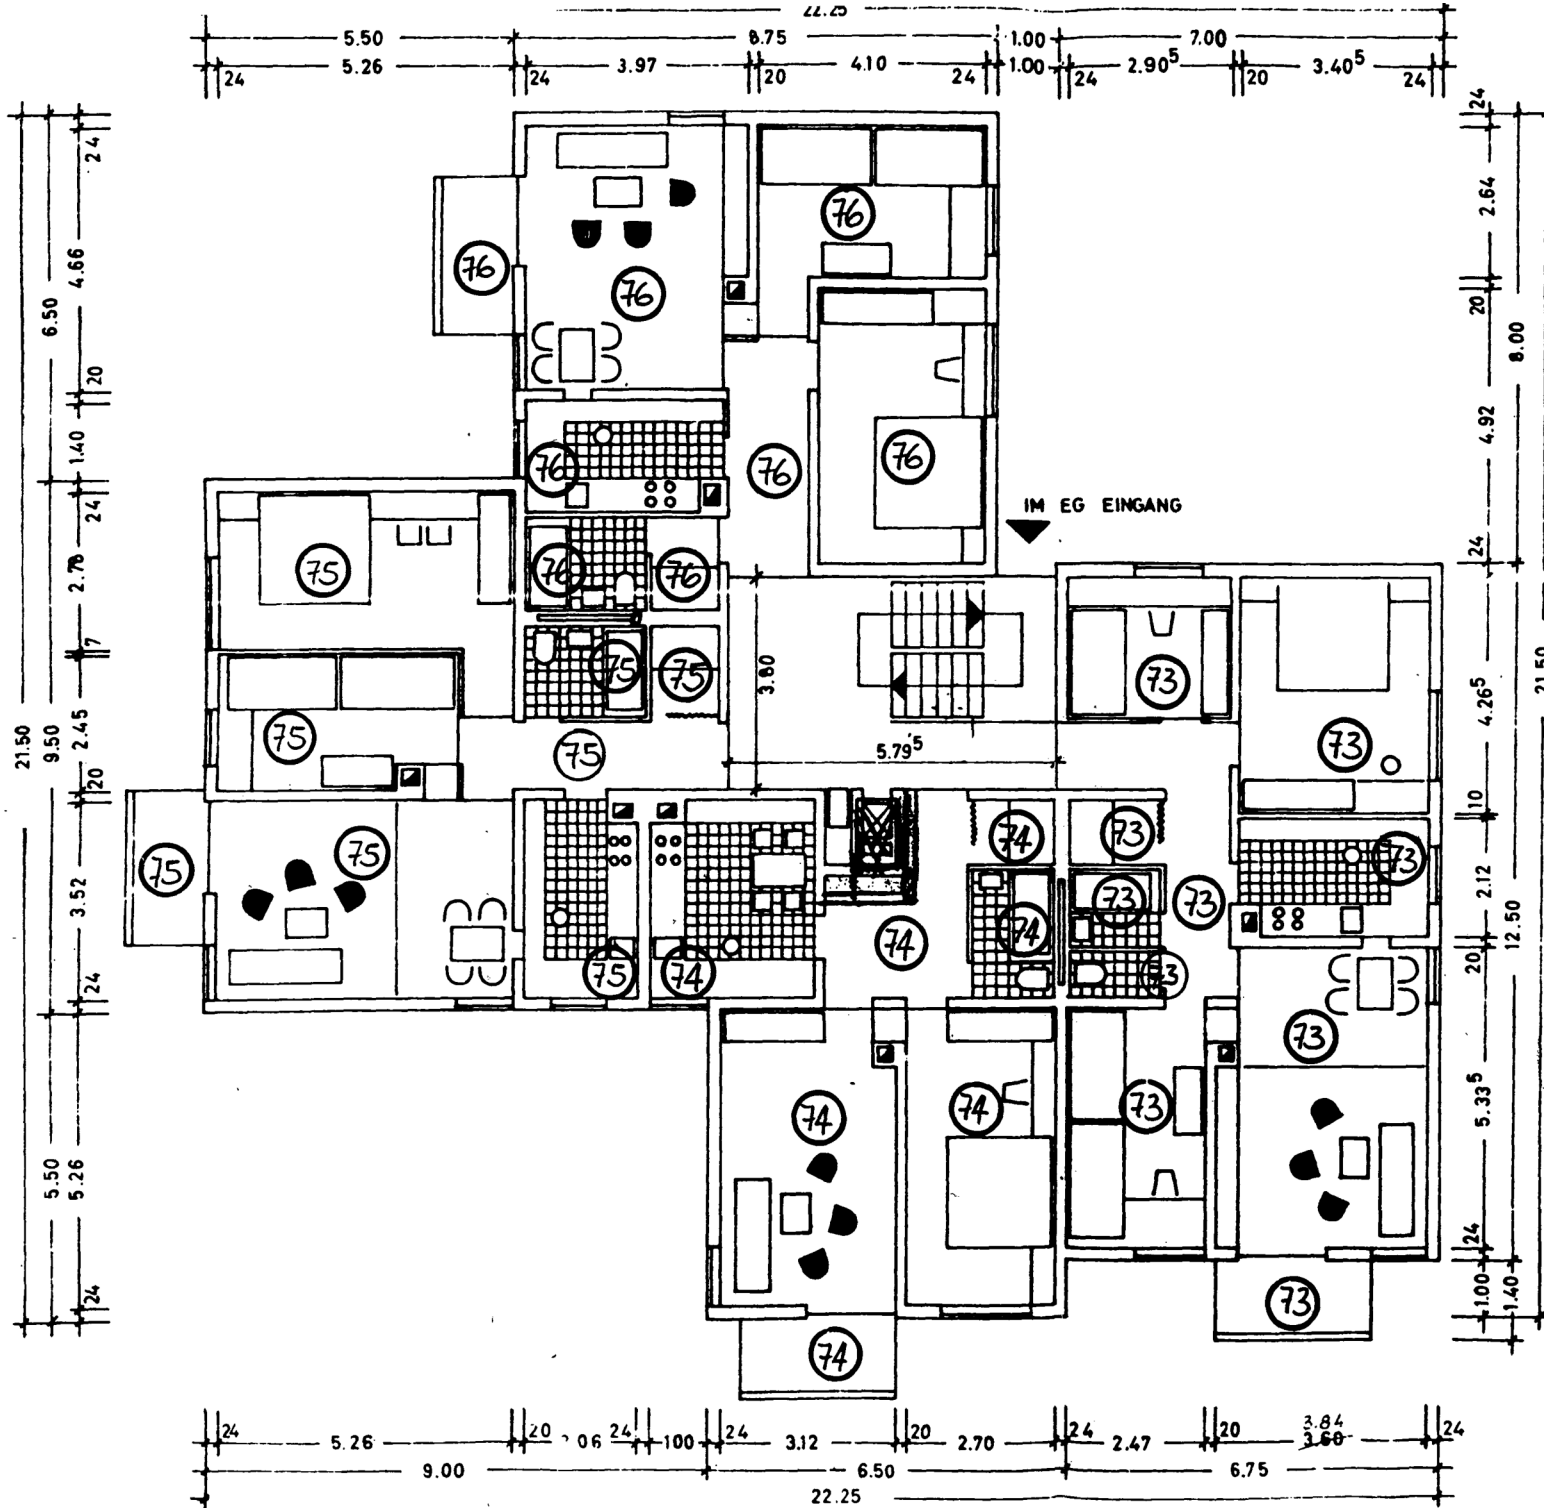


Für die Richtigkeit
der Aufteilung
Leonberg, 20. MRZ. 1985
Bauverständli

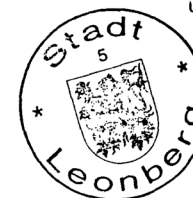

469-85 ergänzt

469-85

Für die Richtigkeit
der Aufteilung

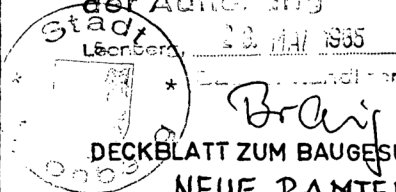

NEUE RAMTELSTR. 32

GEWOG
GEMEINNÜTZIGE WOHNSTÄTTENGESellschaft
STUTTGART-WANGEN, INSELSTRASSE 33, T. 1

BAUHERR:
„GEWOG“ STUTTGART
Gemeinnützige Wohnstätten-gesellschaft
STUTTGART, DEN 2.10.58

PLANUNG + BAULEITUNG:
GEWOG
PLANUNG + BAULEITUNG
STUTTGART, DEN 2.10.58

BAUVORHABEN:
PUNKTHAUS
LEONBERG
4. OBERGE
MASSSTAB 1:100

CEZ.:
GERND.:
AM:

109

61 510 021