
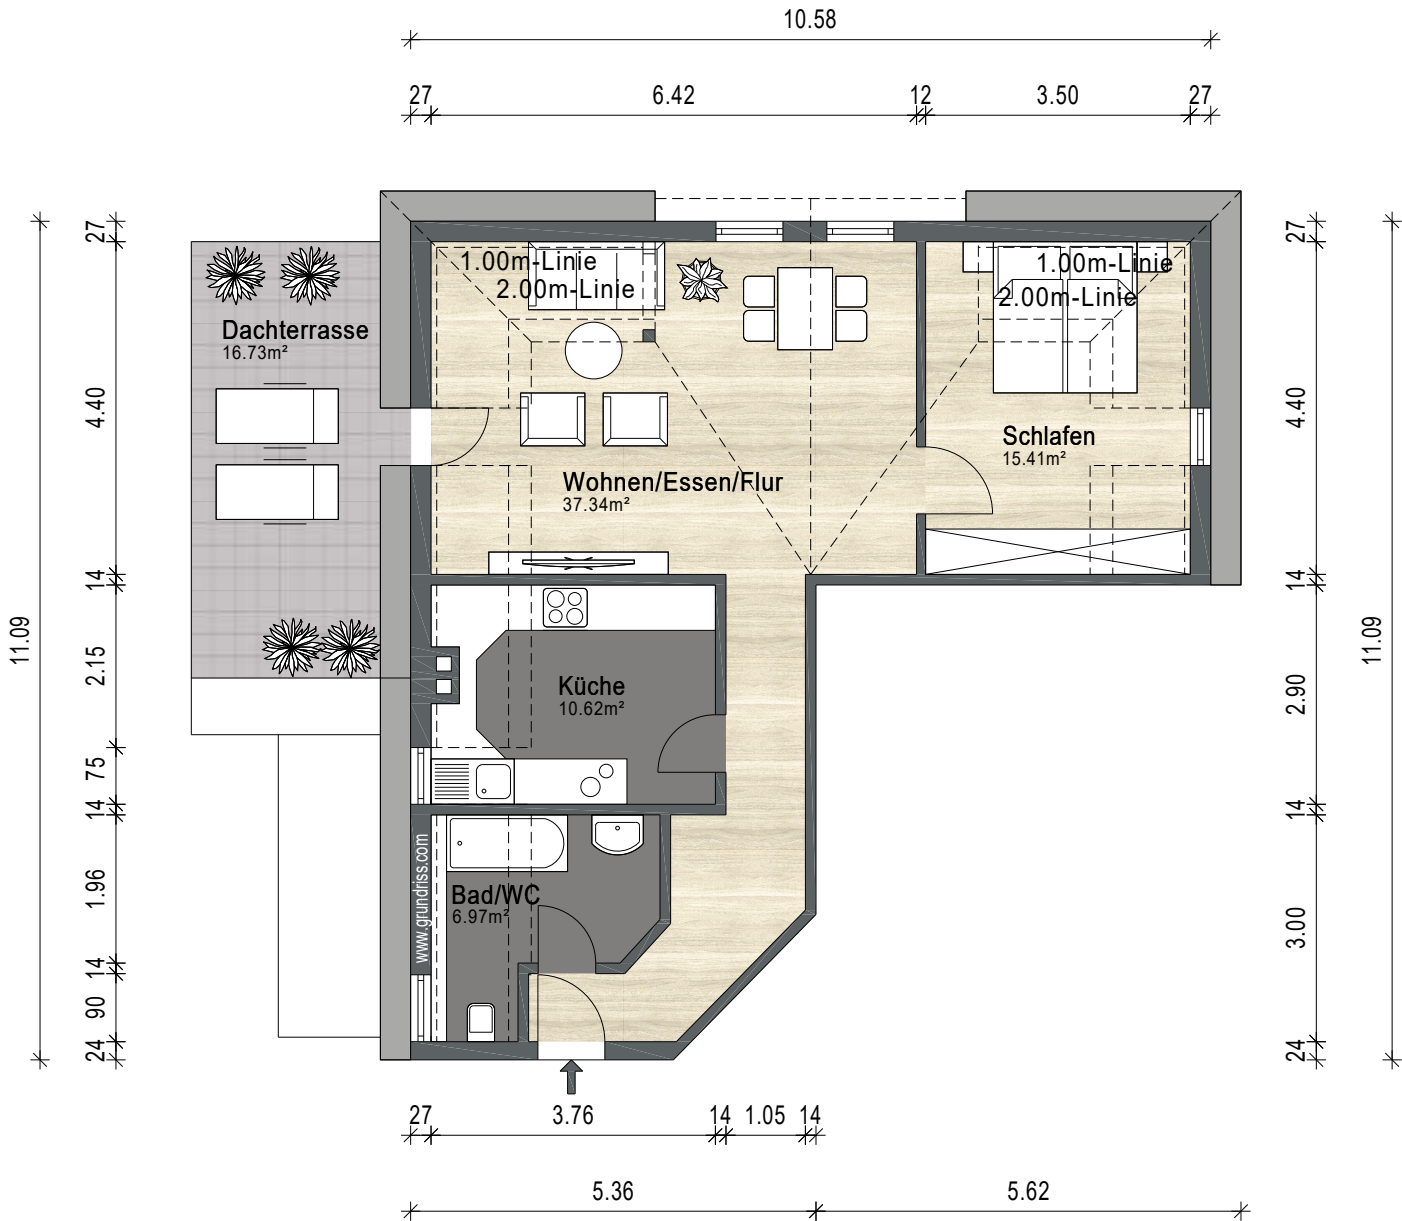


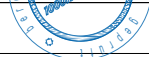

Gebäude ETW		
Ort/Straße 70469 Stuttgart Feuerbach, Dieterlestraße 5		
Planinhalt Dachgeschoss		 Aufmaß - CAD-Service - Flächen
Maßstab 1:100	Datum 09.04.2025	
Objekt-Nr. -	Plan-Nr. 1	