


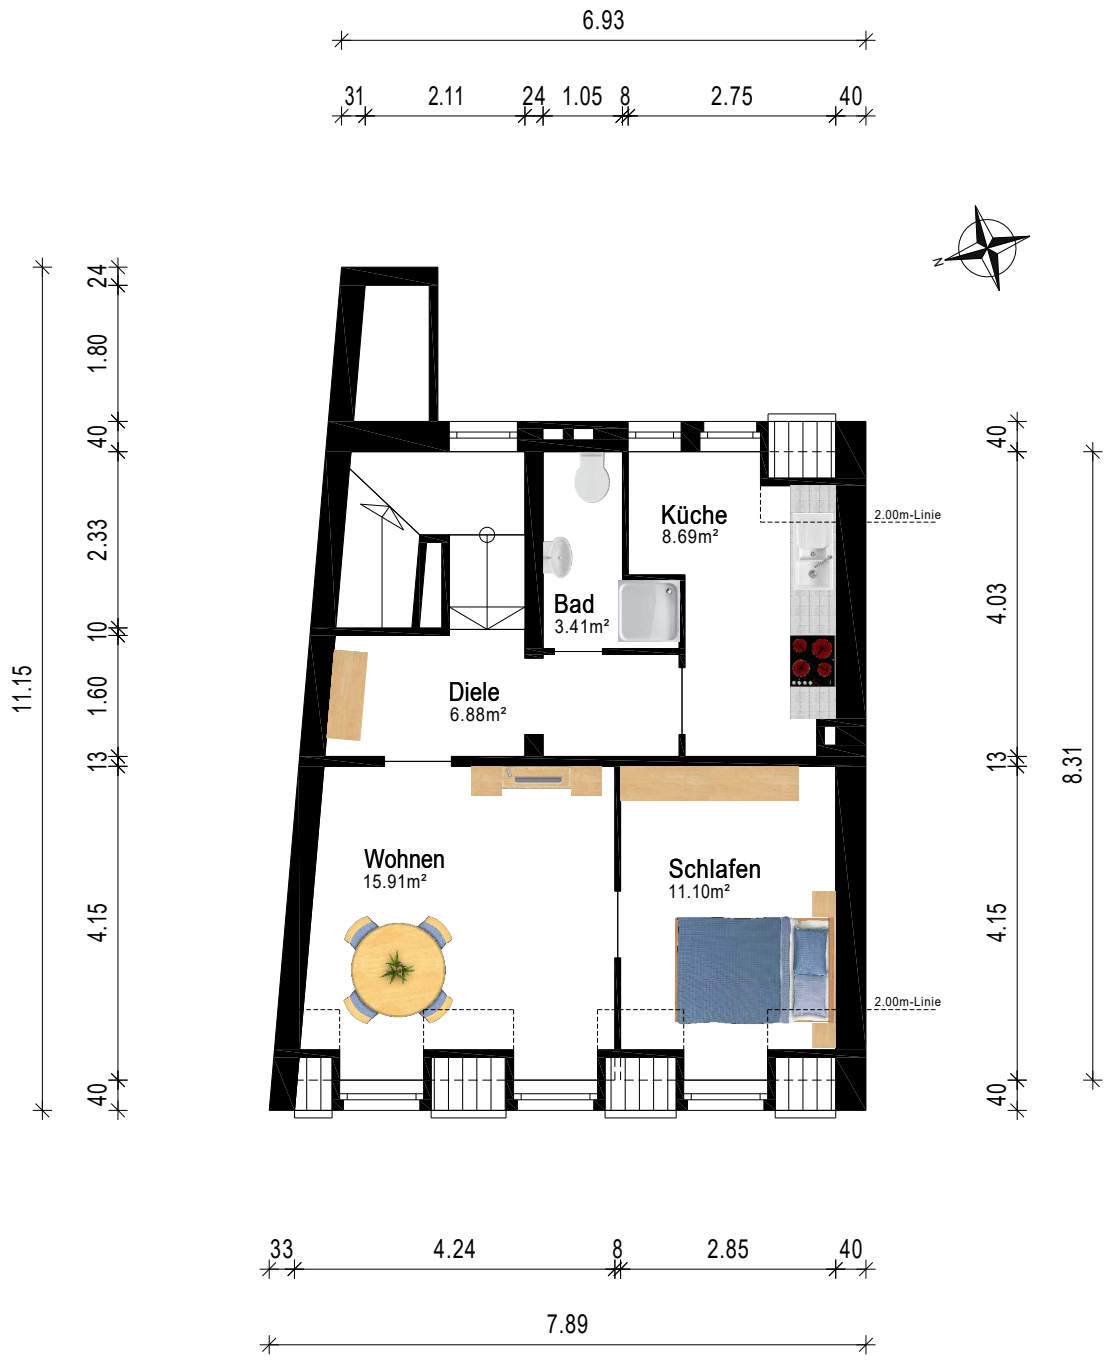

Gebäude		Etagenwohnung		 Aufmaß - CAD-Service - Flächen
Ort/Straße		47051 Duisburg, Hohe Straße 67		
Planinhalt		Dachgeschoss		
Maßstab	1:100	Datum	20.09.2022	
Objekt-Nr.	-	Plan-Nr.	1	