


U E R S C H N I T T

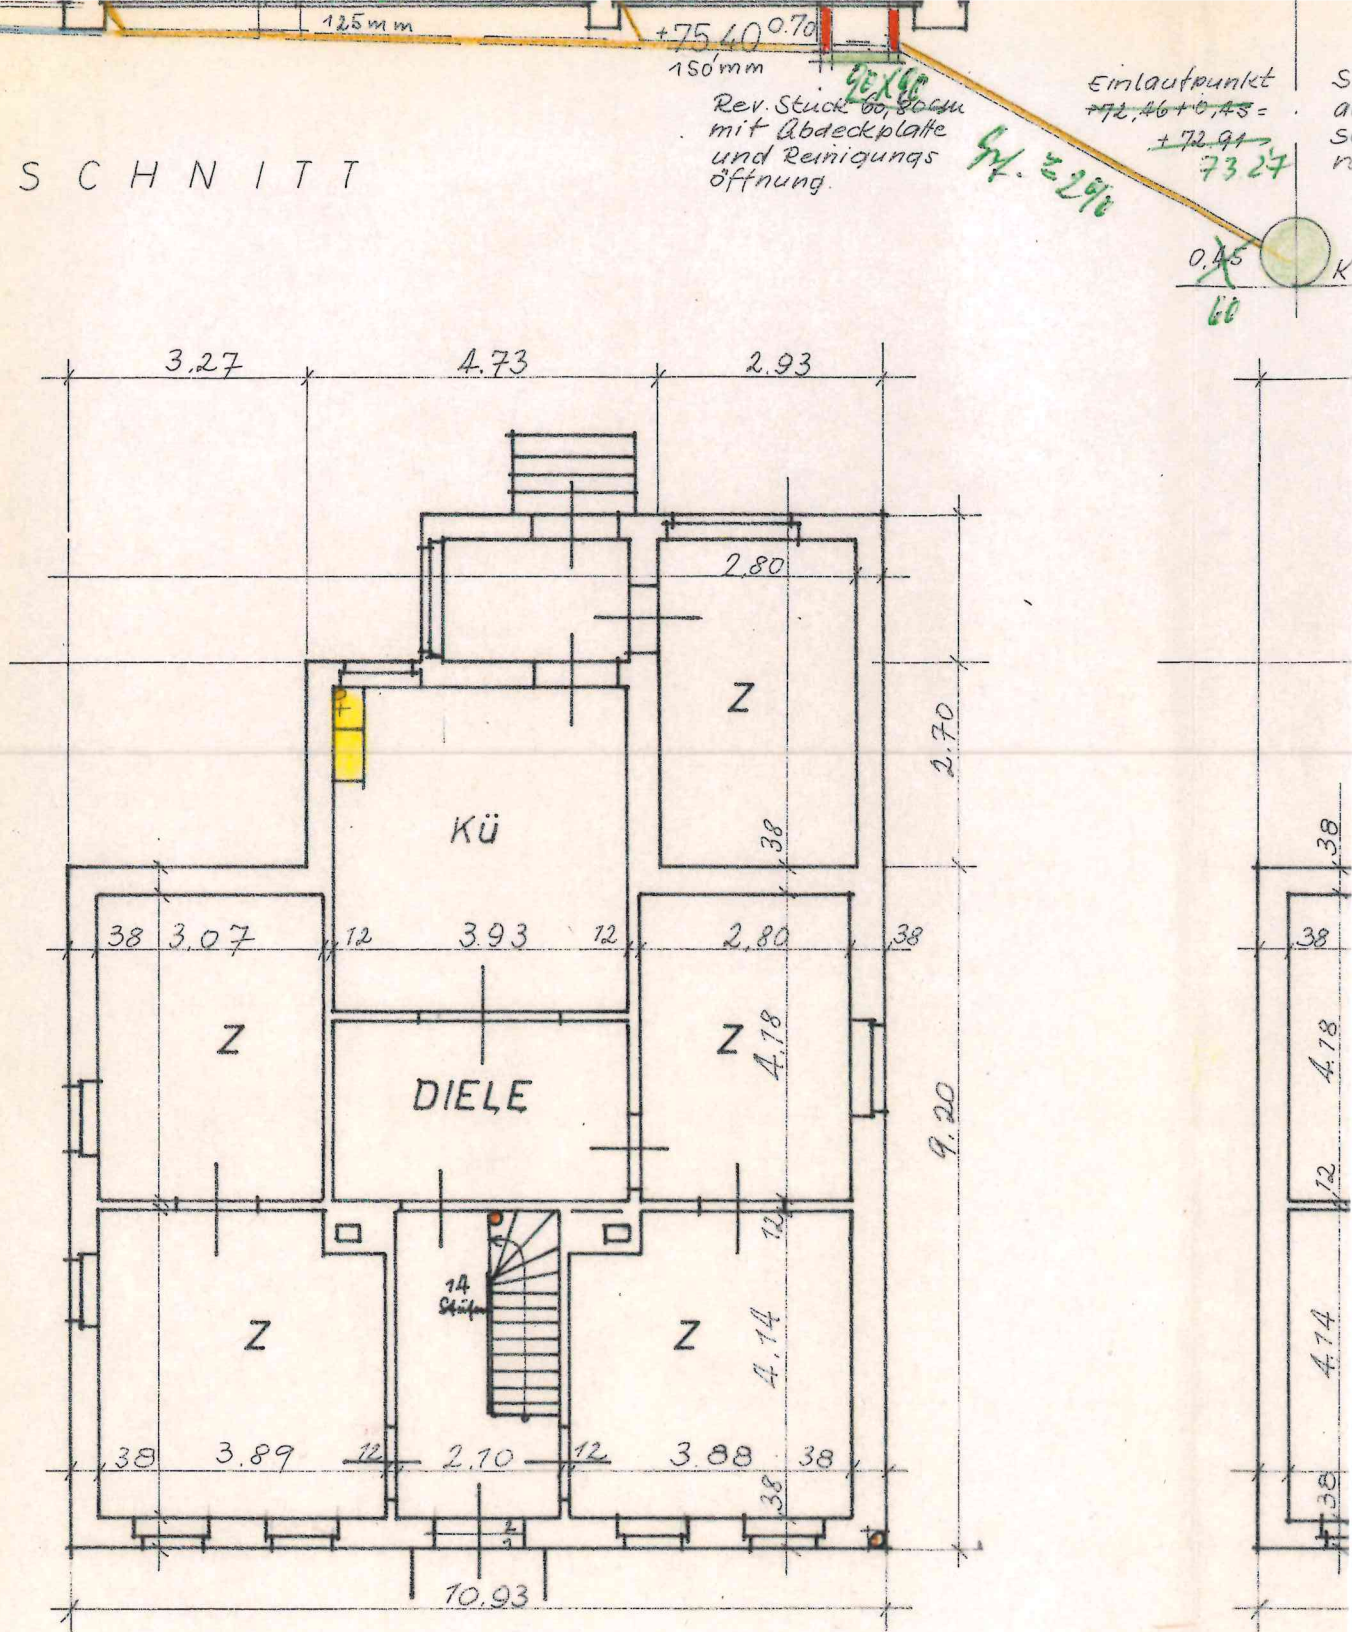

ERDGESCHOSS

DOK+78,70
= 6,53m
KS+72,13

S T E I N H A M M E R S T

Rev. Stück 60,80cm
mit Abdeckplatte
und Reinigungs
öffnung.

Einlaufpunkt
+72,46+0,43=
+72,91
73,27

4-4



0,45
60

40 mm
 Rev. Stück 60, 80 cm
 mit Abdeckplatte
 und Reinigungs-
 öffnung.

4.290

Einlaufpunkt
 $+72.46 + 0.45 =$
 $+72.91$
 73.27


Straßenkanal
 aus 1.00 m ϕ
 Schleuderbeton-
 rohren.

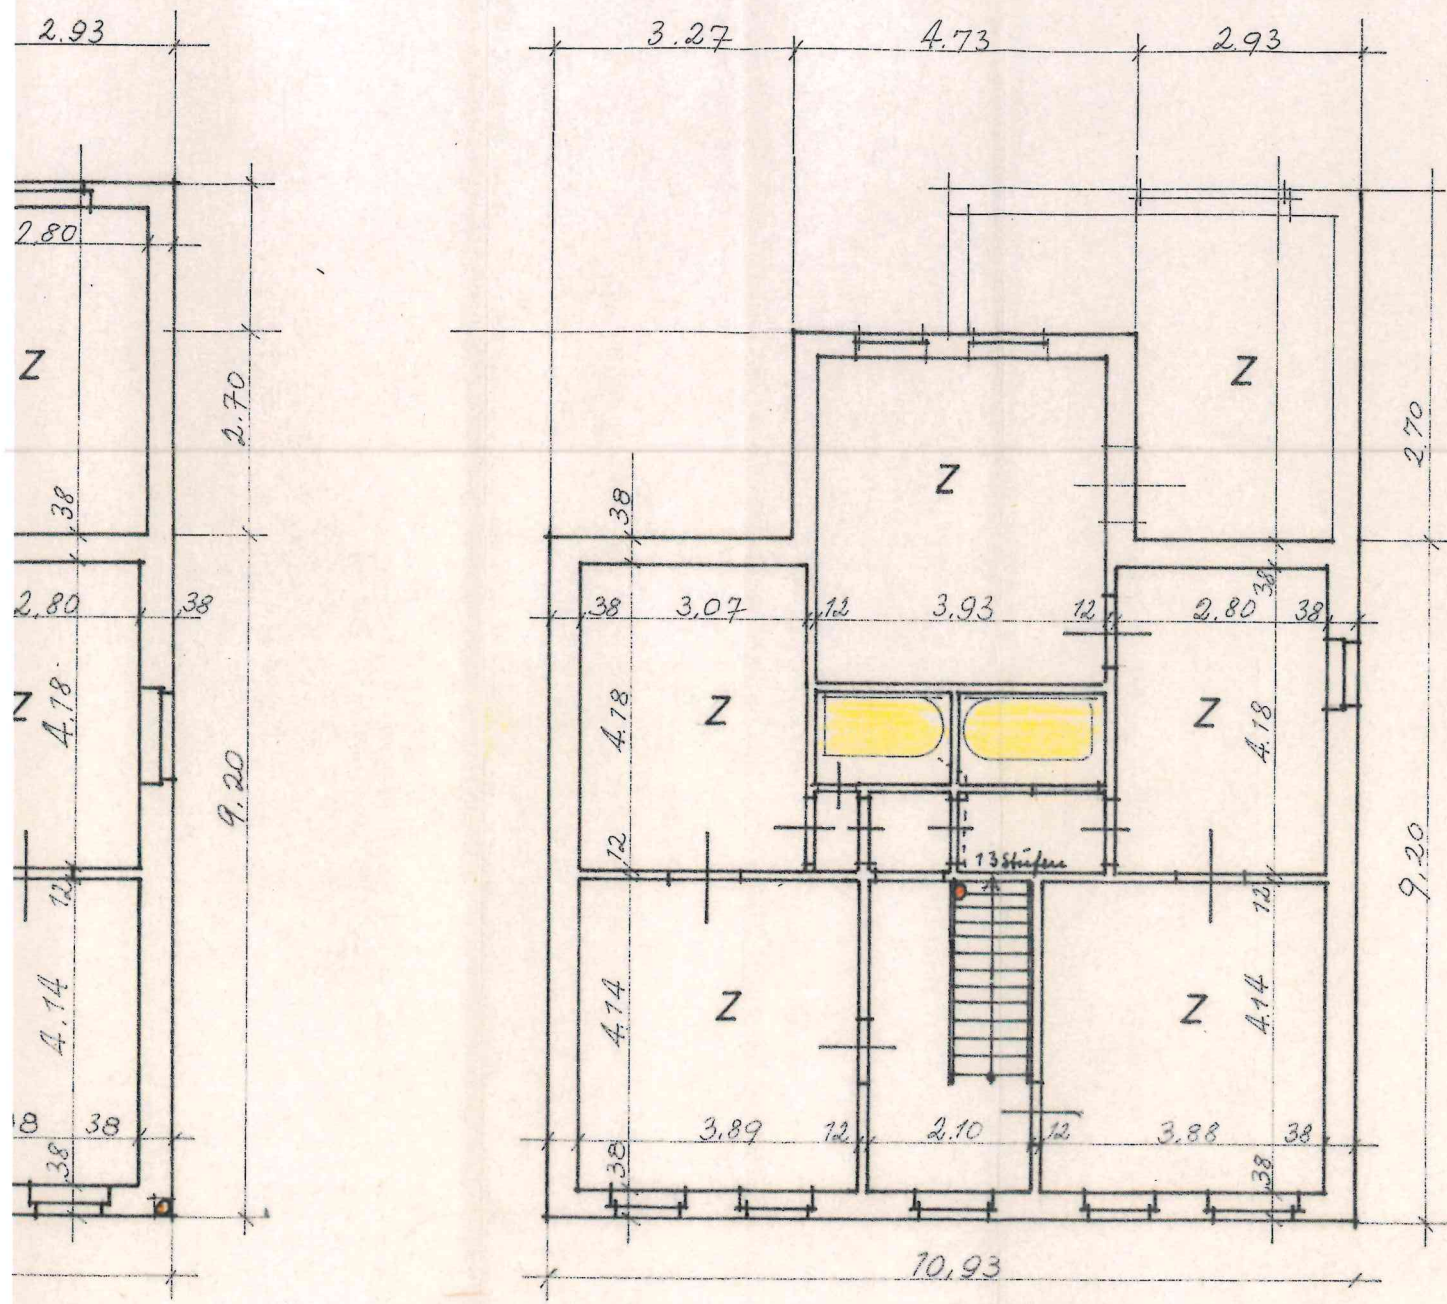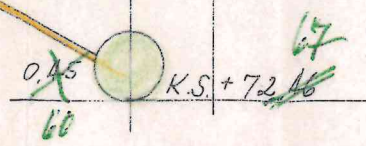

OBERGESCHOSS

M M E R S T R A S S E

NUM
 S...

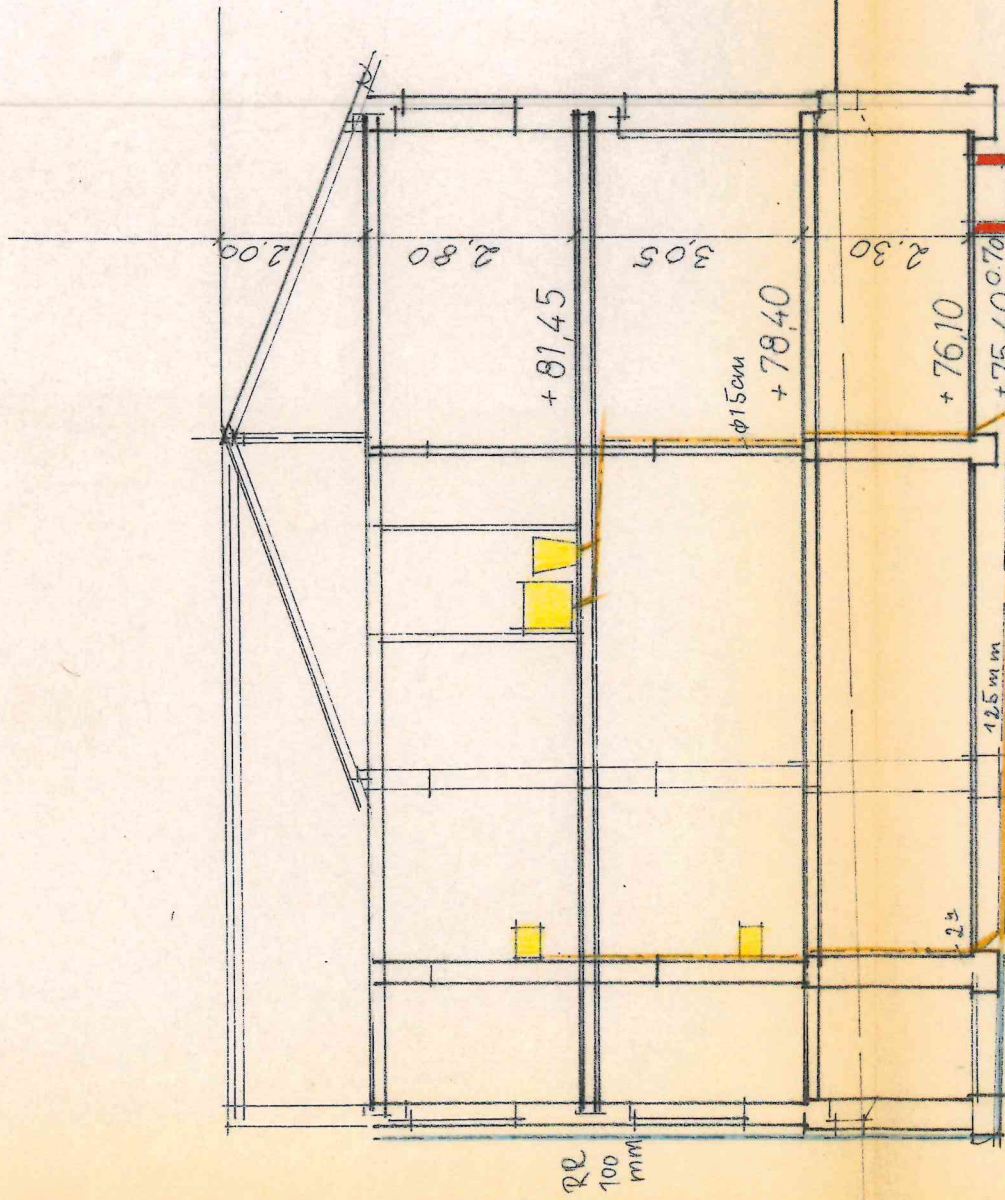

STEINHAMMERSTR.

+78.01

t = 5.55 m

Straßenkanal aus 1.00 m ϕ Schleuderbetonrohren.

Einlaufpunkt +72.46 +0.43 = +72.91

73.27

Stk. 296

0.45 K.S. + 72.46

67

66

QUERSCHNITT

3.27

4.73

2.93

3.27

4.73