



Ansicht Illerstraße

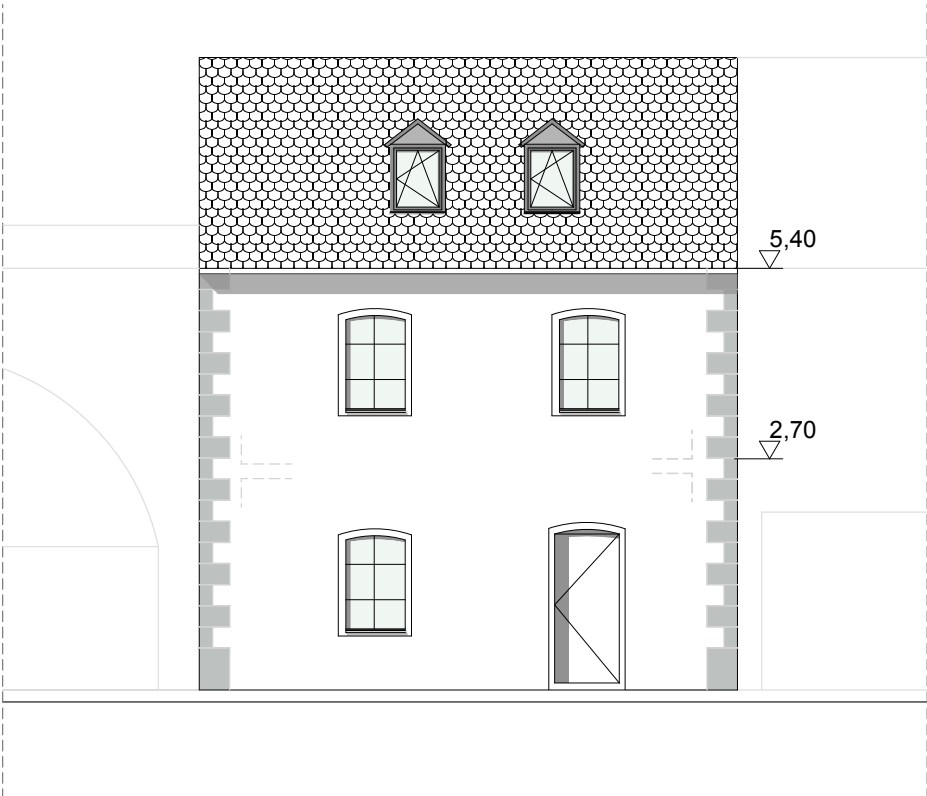

Ansicht Innenhof

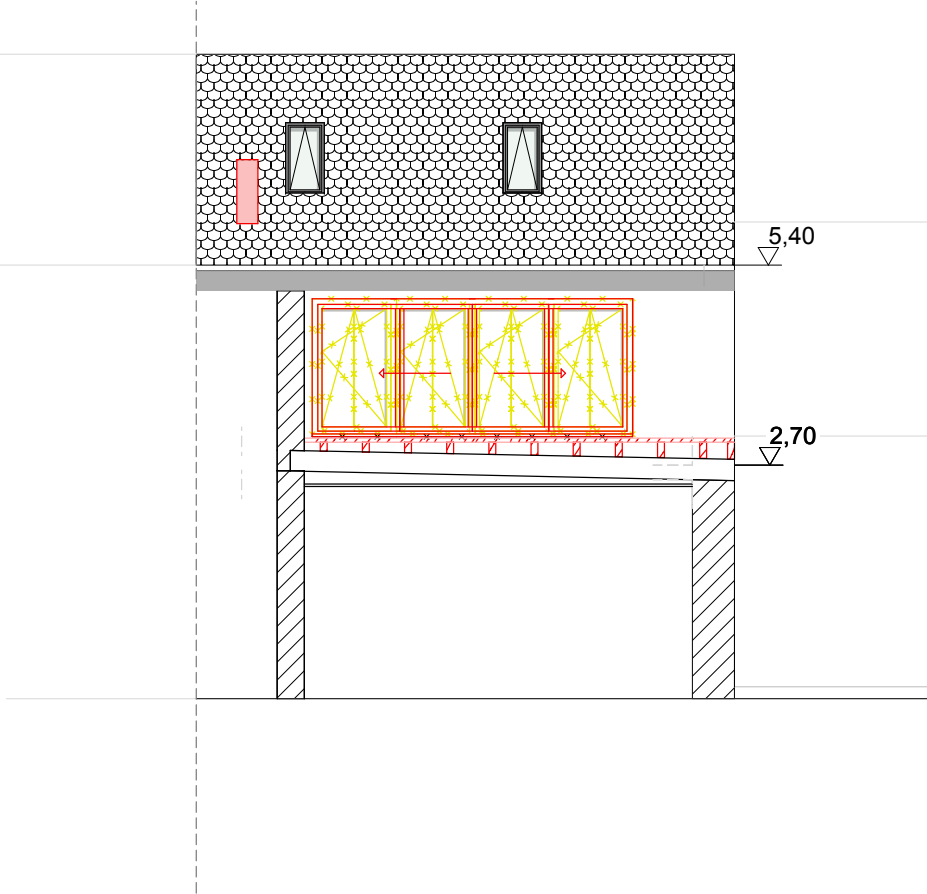

BAUVORHABEN: 001 - ILL5 Illerstraße 5 87435 Kempten	BEAUFTRAGUNG DURCH: Hempel Michael Kujawa Timo	PLANUNG DURCH: Hempel Michael	GP.06 ILL5 Ansichten
			Ansicht Ost, Ansicht West
			Datum:
			Planersteller:in: Michael Hempel