


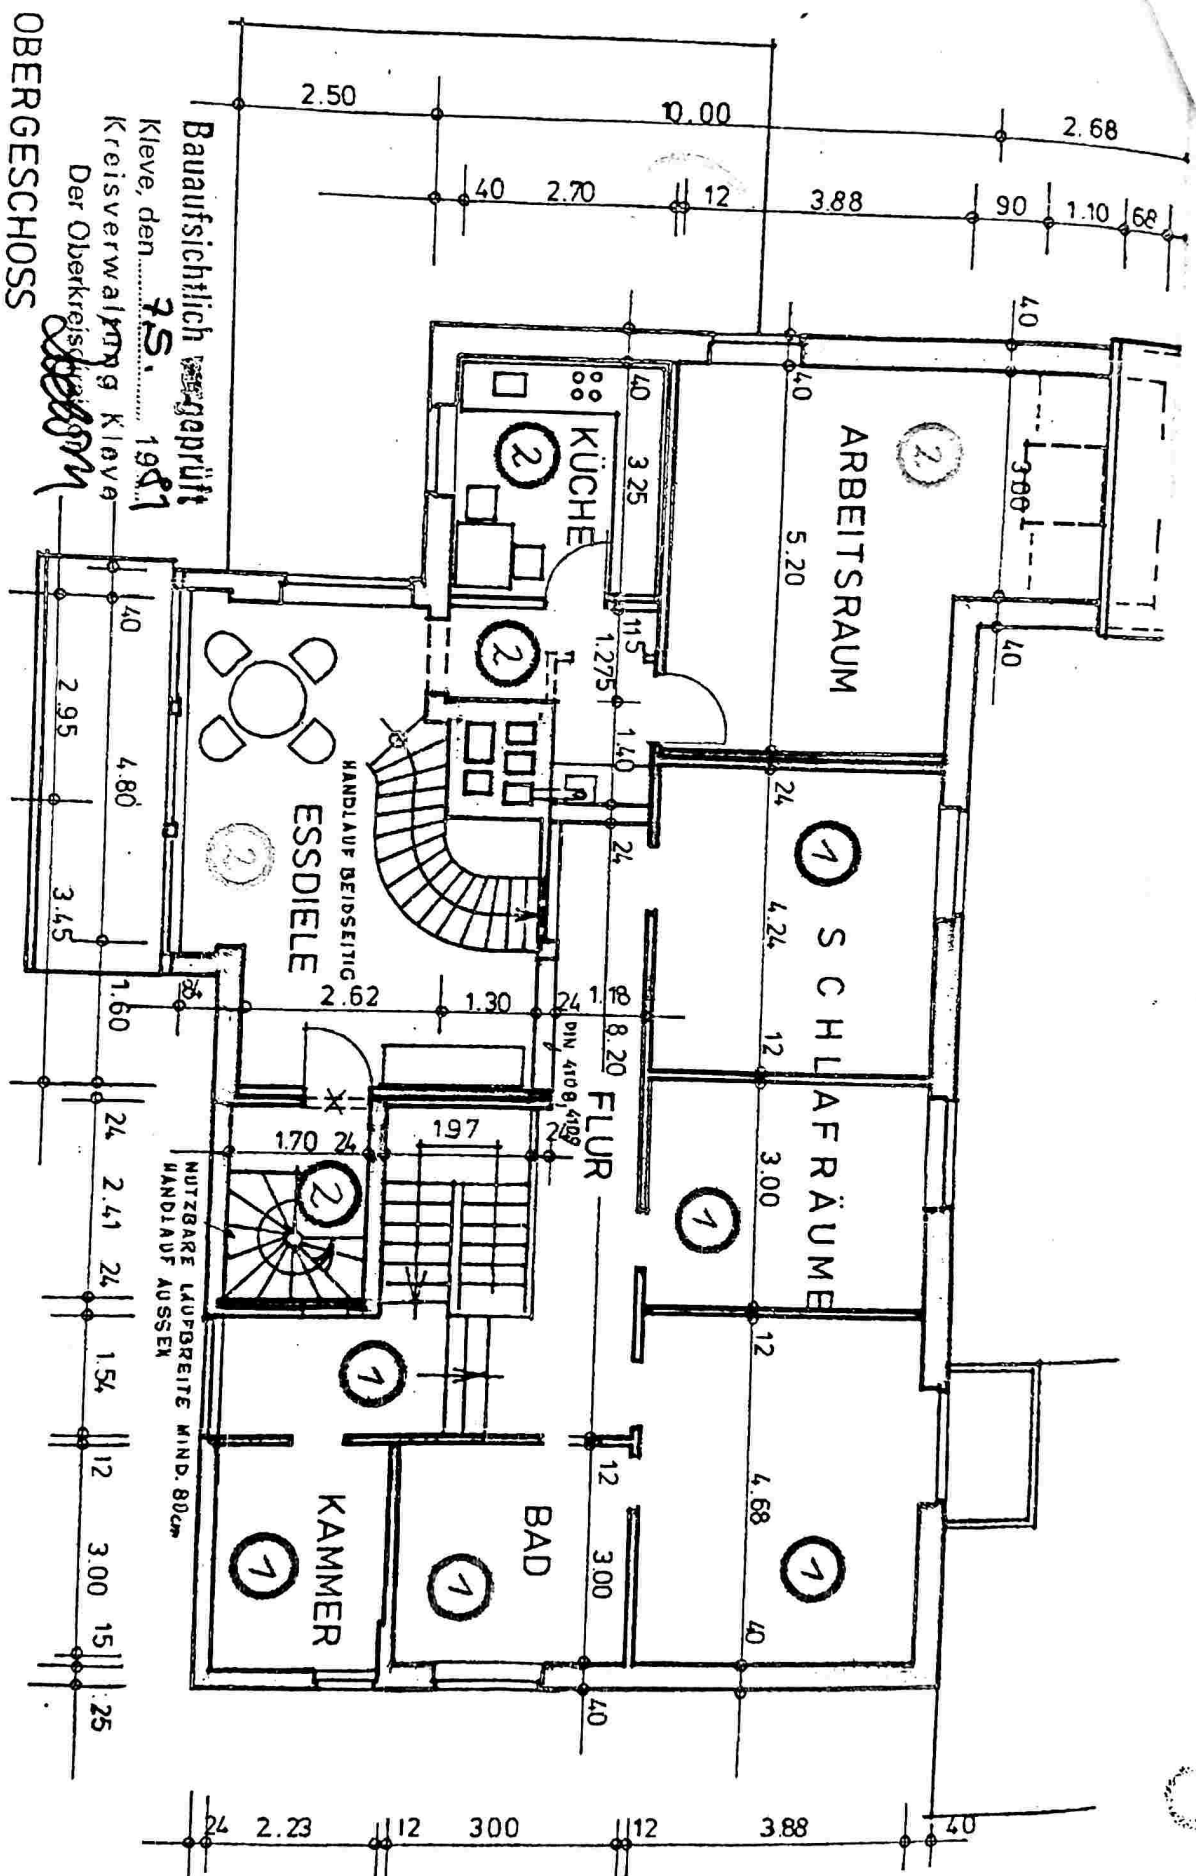



PLANVERFASSER:

REES, DEN 11.7.80  
BAUHERR:

AUSBAU DES DACHGESCHOSSES FÜR  
FRAU MARIANNE SCHWADERLAPP IM  
HAUSE REES EMPELNER STR. 3

M 1:1nn