

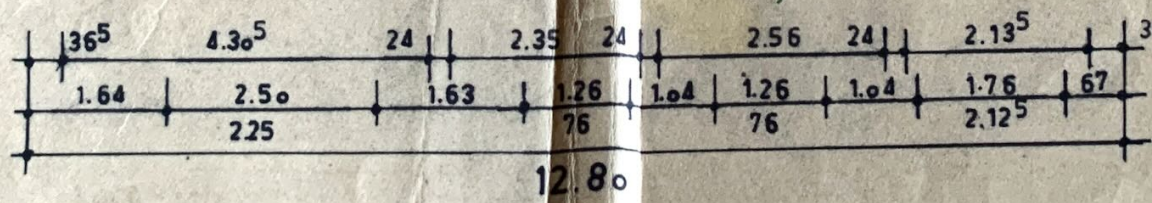
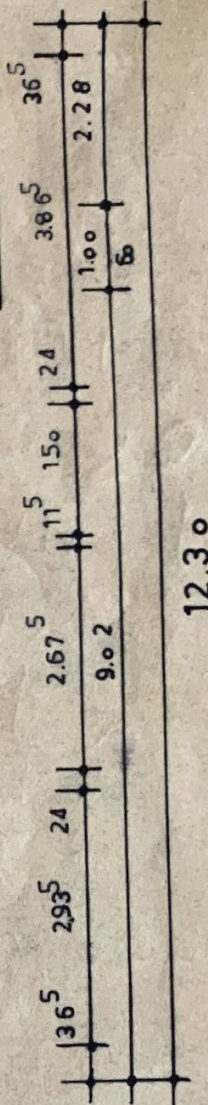
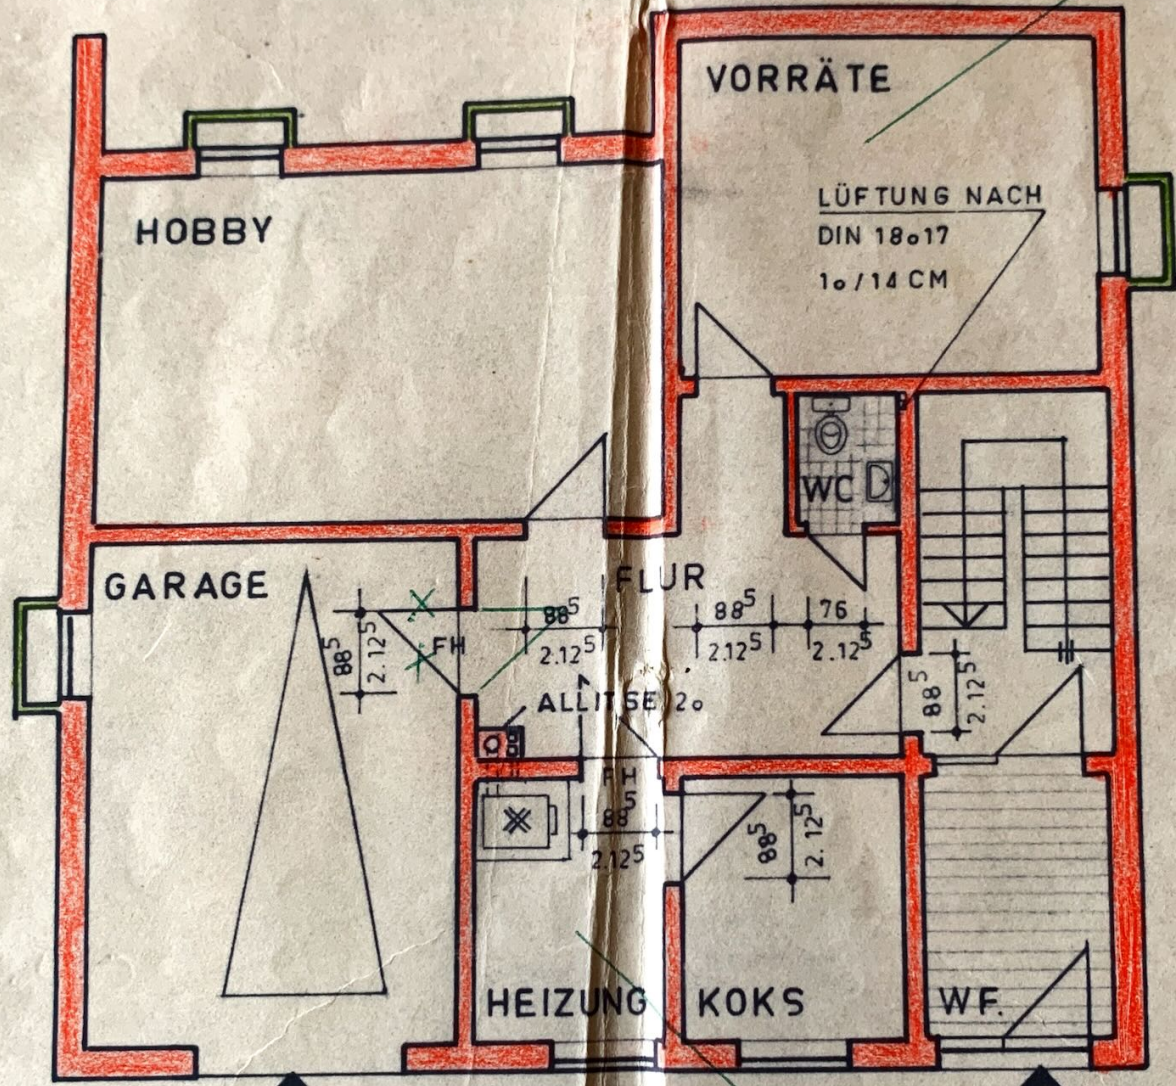


für
ein
mind.

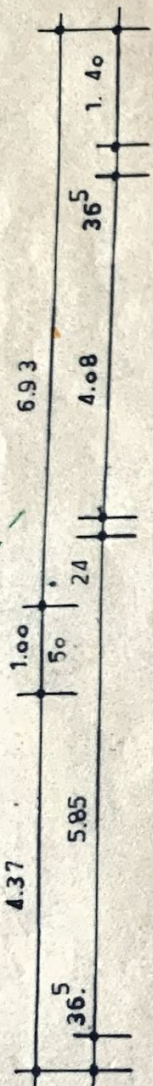


feuerbeständige Wände an

KELLERGESCHOSS

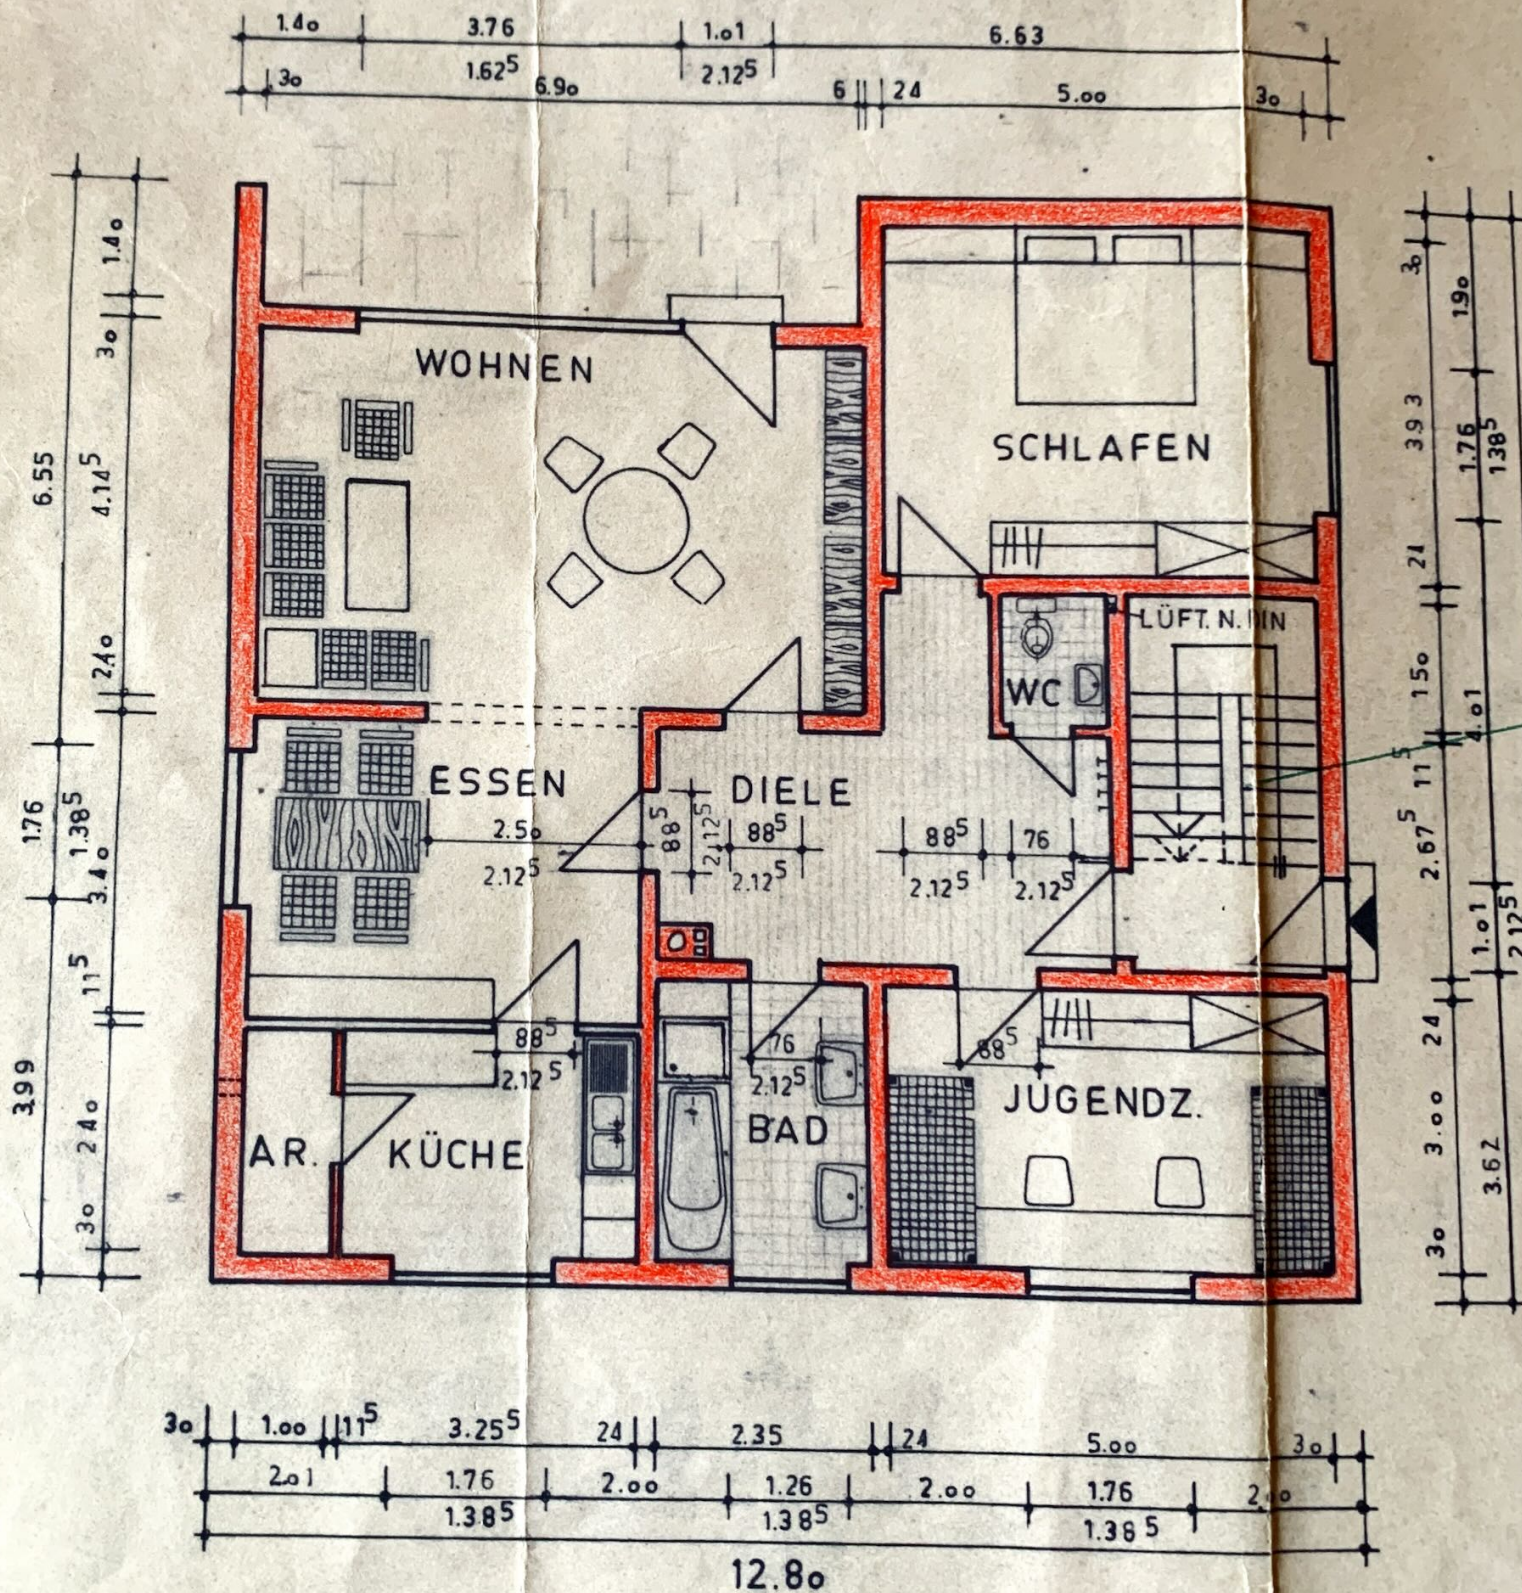

ERDGESCHOSS

*Zeichnung ist
raum von
erforderlich!*

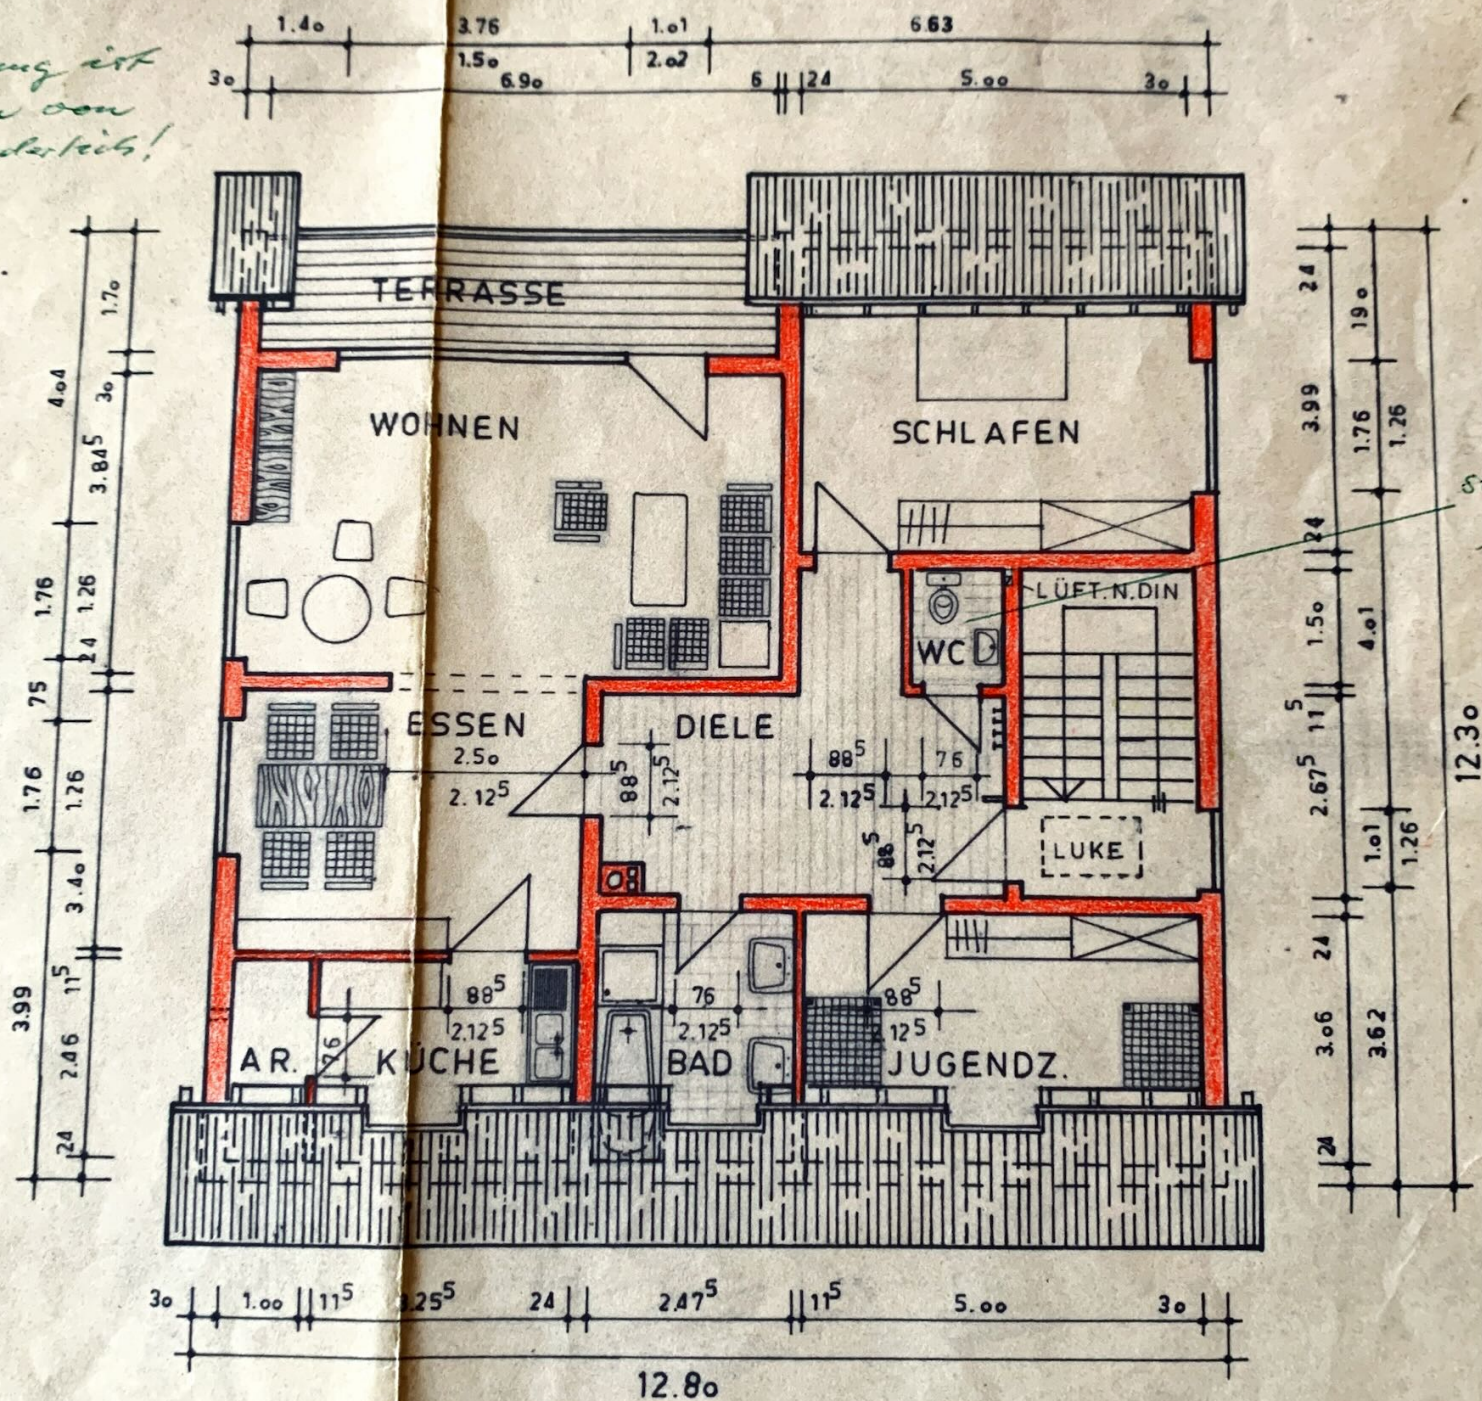

DACHGESCHOSS