


WIEDERAUFBAU DES WOHN-UND GESCHAFTSHAUSES FÜR  
HERRN CARL JOHN IN SOLINGEN KIRCHSTRASSE NR.8

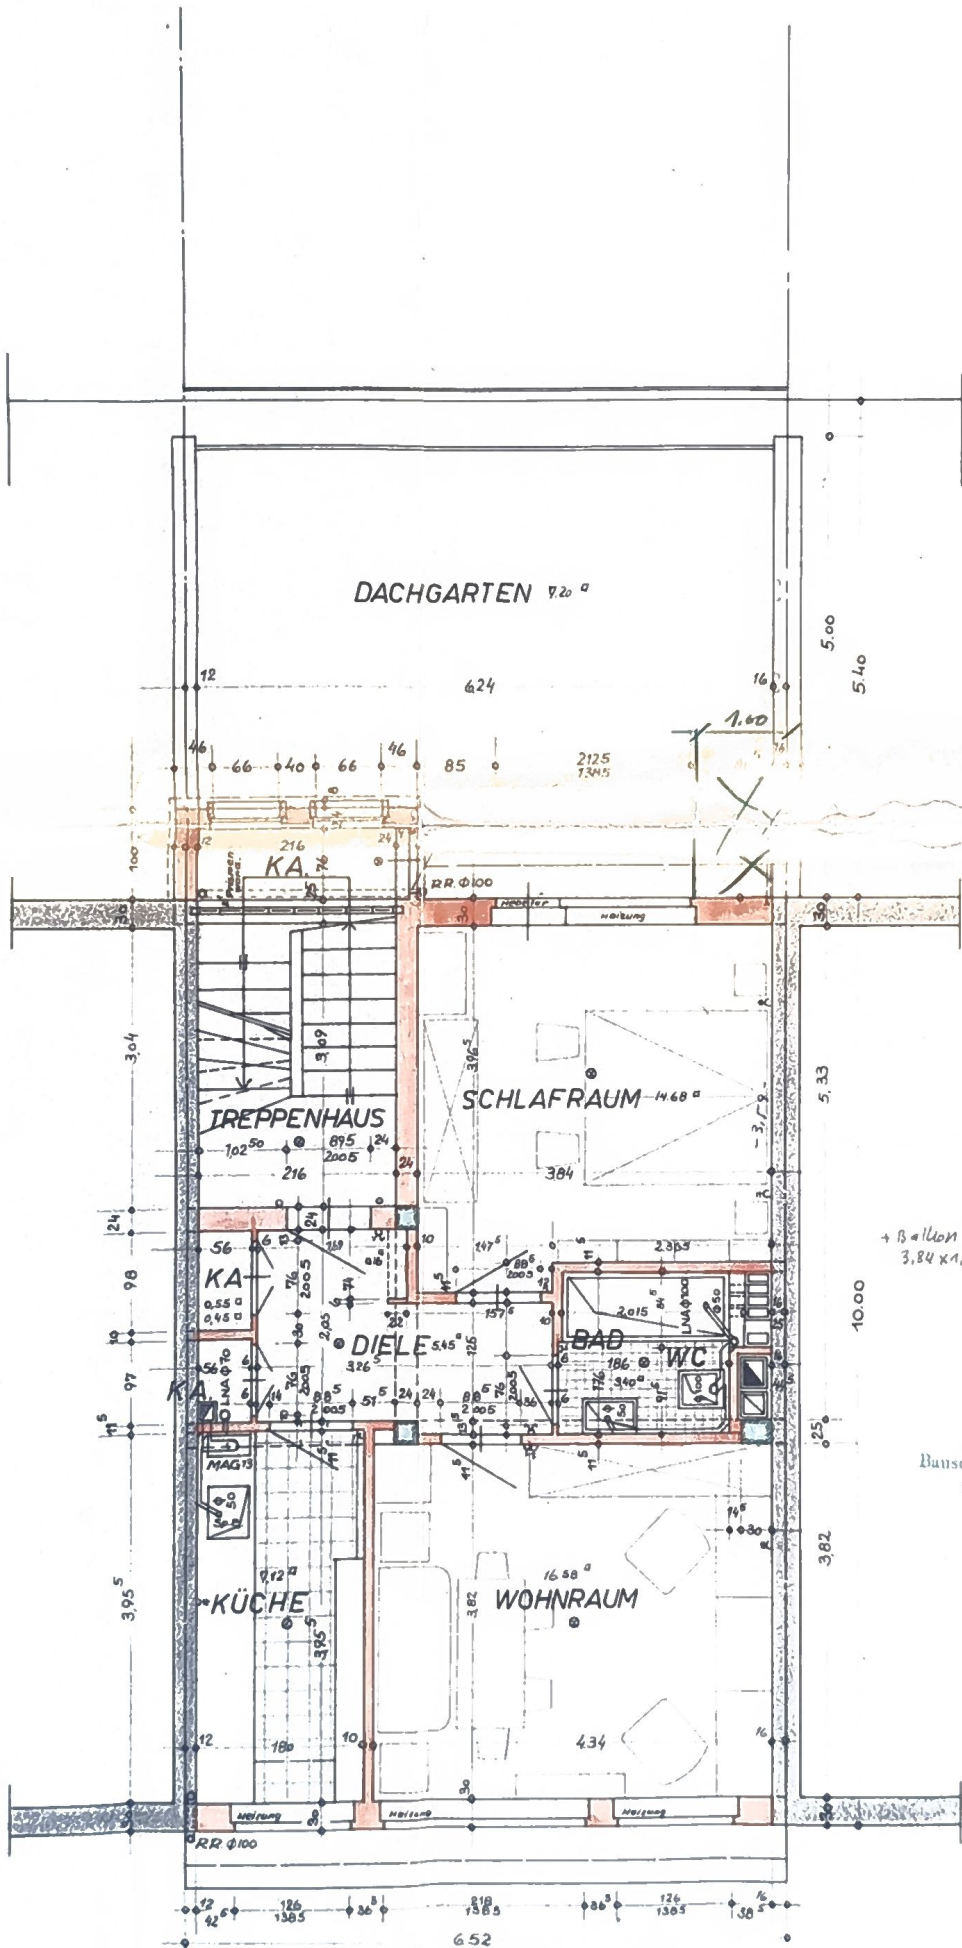

48,23 m<sup>2</sup>  
+ Balkon  
3,84 x 1,20  
4,61 m<sup>2</sup>  
52,84 m<sup>2</sup> ~ 53 m<sup>2</sup>

Geprüft als Anlage zum  
Bauschein Nr. 199/60  
19. Okt. 1960  
Der Oberstadtdirektor  
Hans-Joachim  
L.A. *Heinrich*

BAUHERR: *Rudolf Berghaus* ARCHITEKT  
ARCHITEKT: *Rudolf Berghaus*  
SOLINGEN, KUPFERSTR. 21  
SOLINGEN AM 25.1.60 (-)