


WIEDERAUFBAU DES WOHN - UND GESCHÄFTSHAUSES FÜR
HERRN CARL JOHN IN SOLINGEN KIRCHSTRASSE NR.8

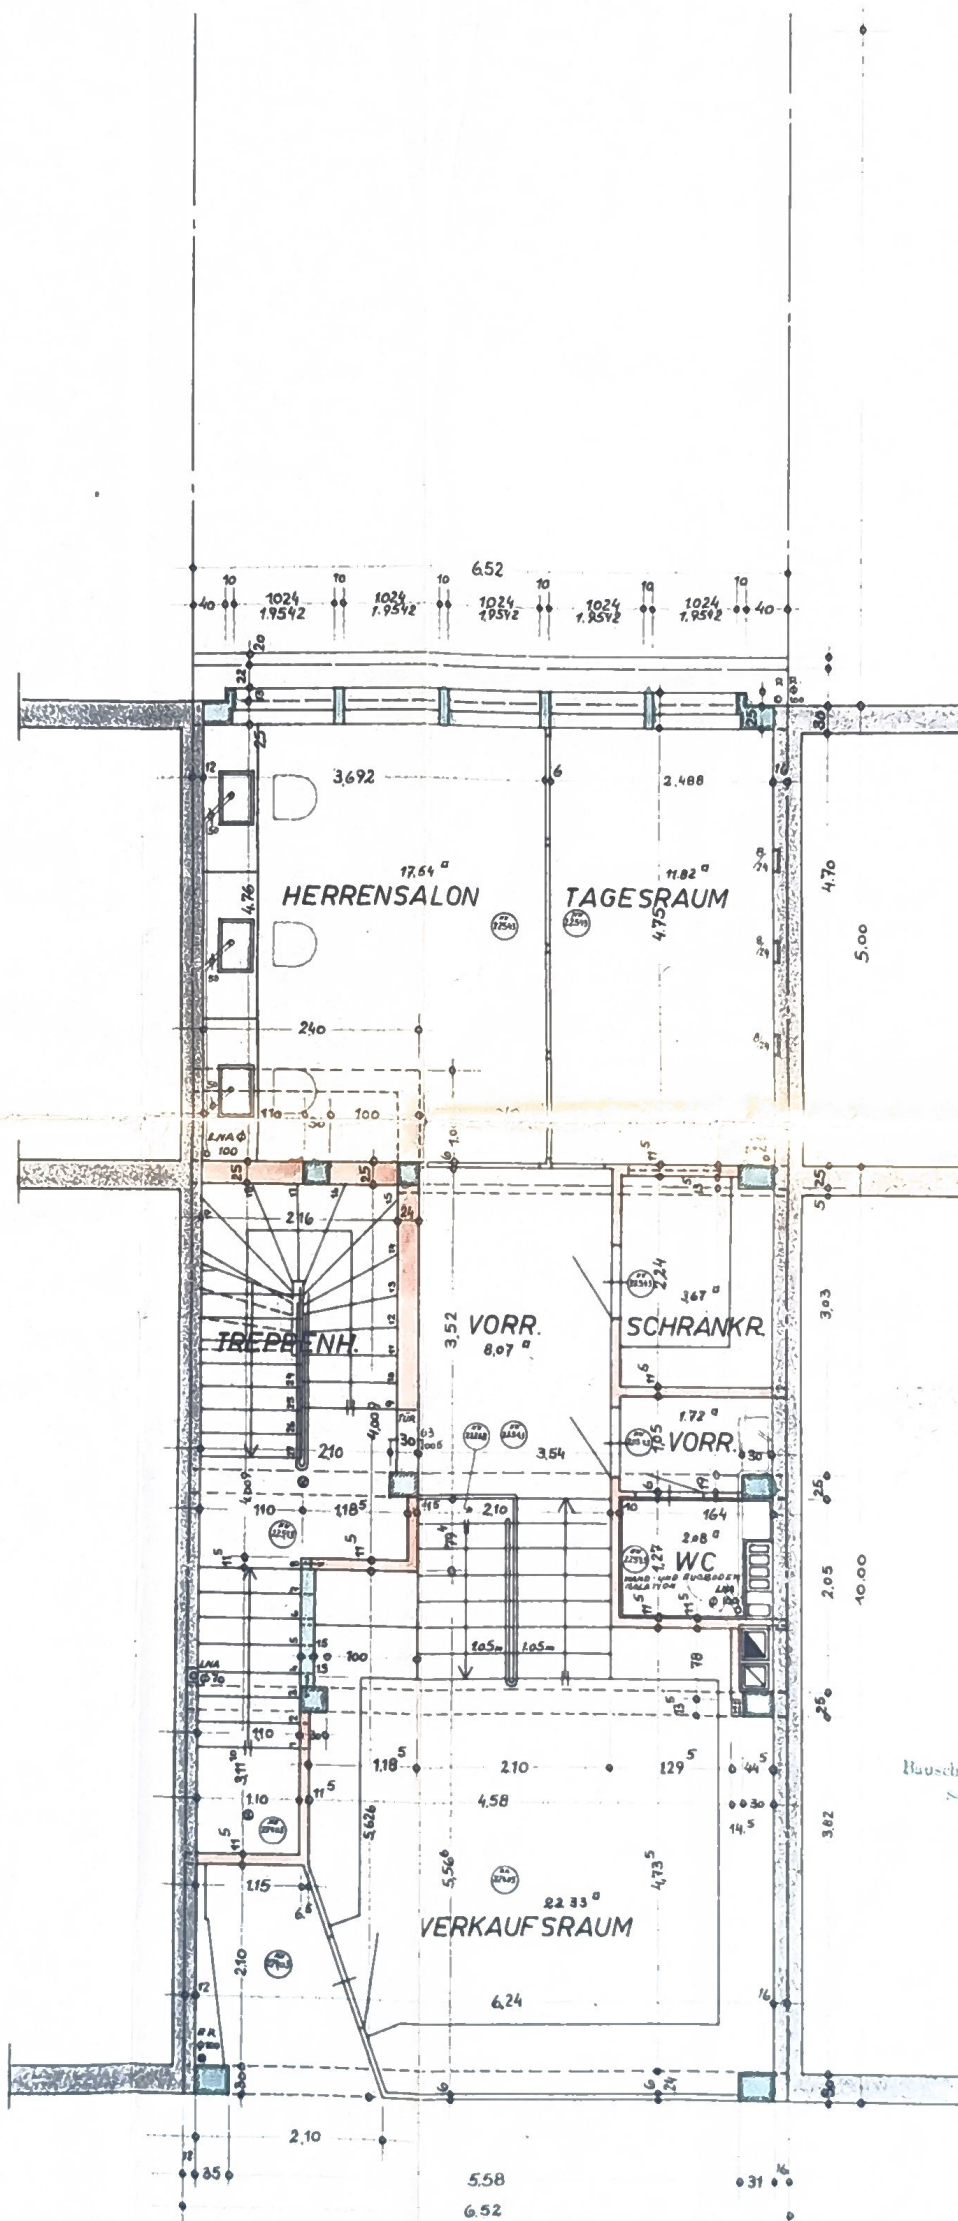

ZWISCHENGESCHOSS M. 1:50

BAUHERR: *Gfö* ARCHITEKT: *Rudolf Denckhaus*
SOLINGEN AM 25.1.60

Geprüft als Anlage zum
Bauschein Nr. 199/60
Solingen, den 19. Okt. 1960
Der Oberstadtdirektor
L. A. Luchini

Zwischengeschoss
ch 2.01