
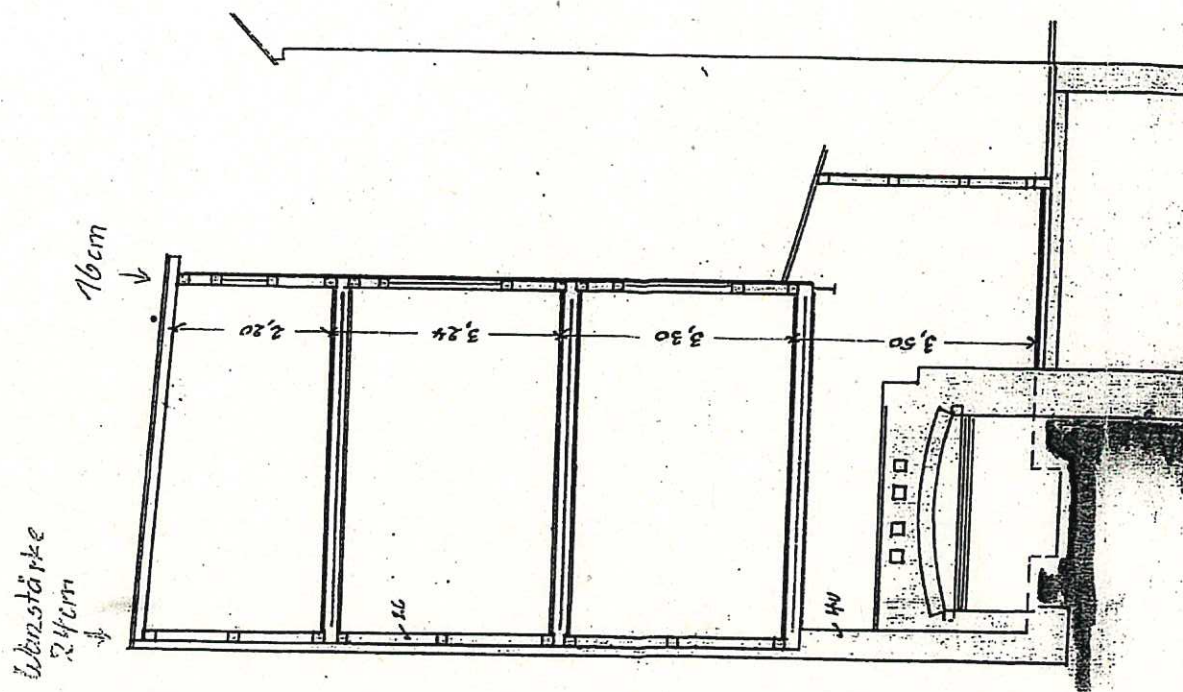


[Handwritten signature]



1. OG-Links

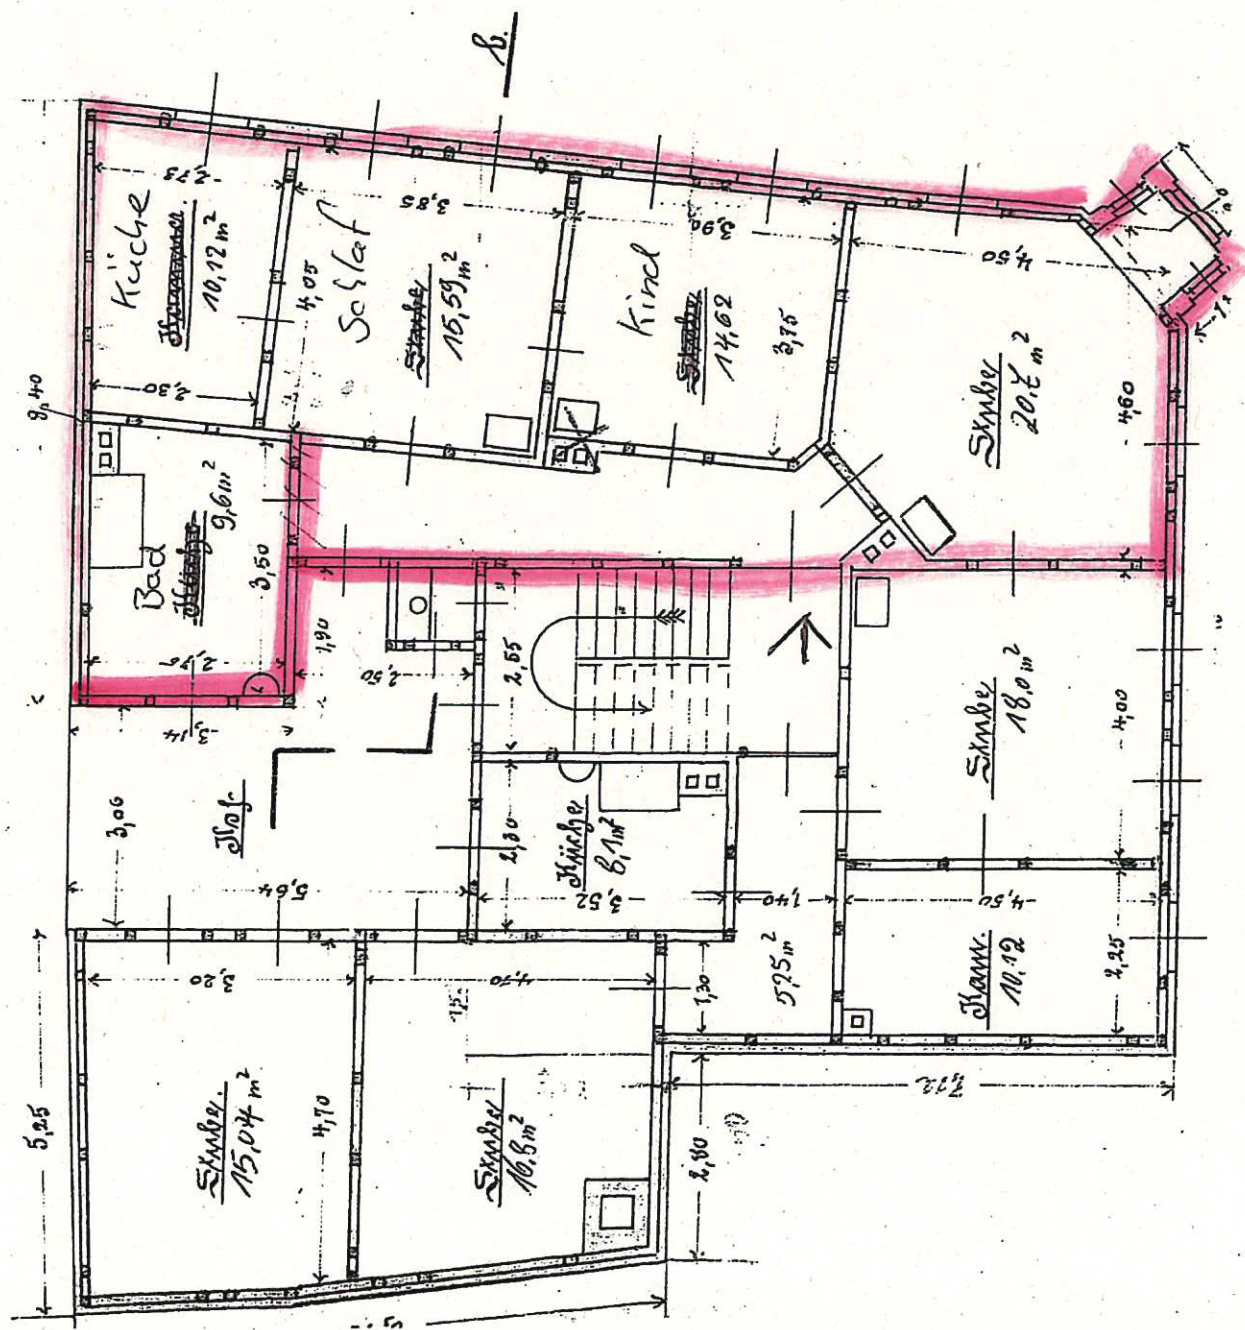

Ecke Eichengasse 100m O. Sütkenrauch gehörig.

1. OG

1. OG rechts

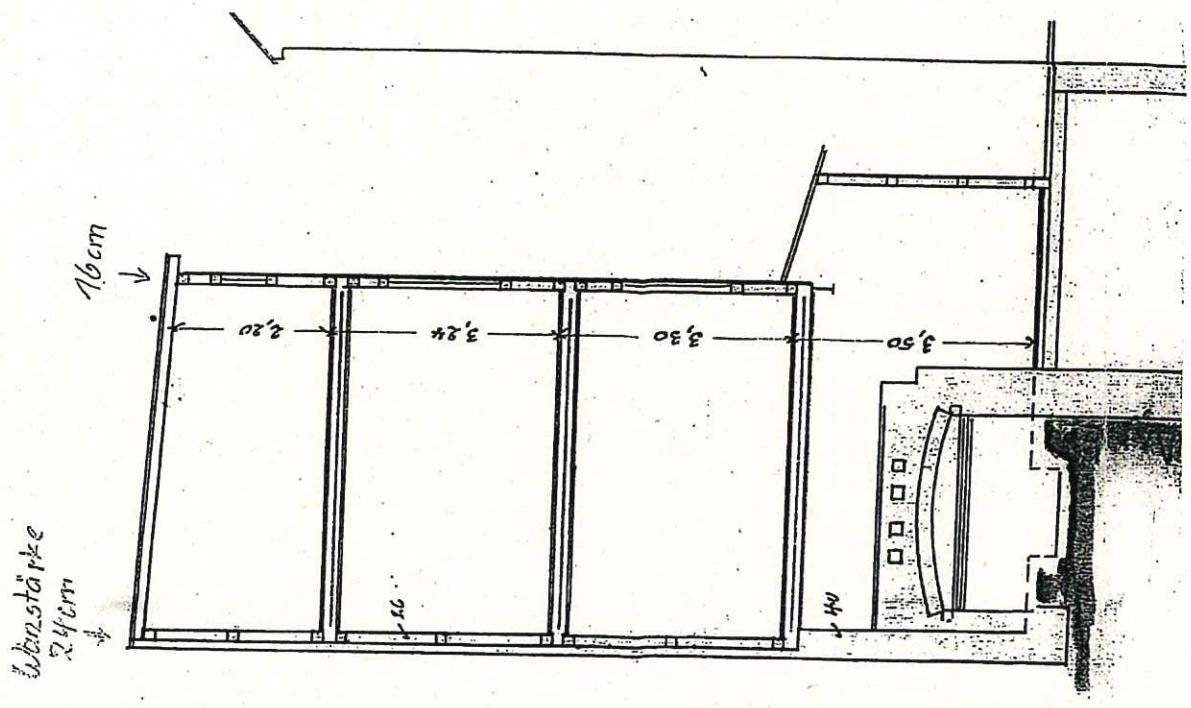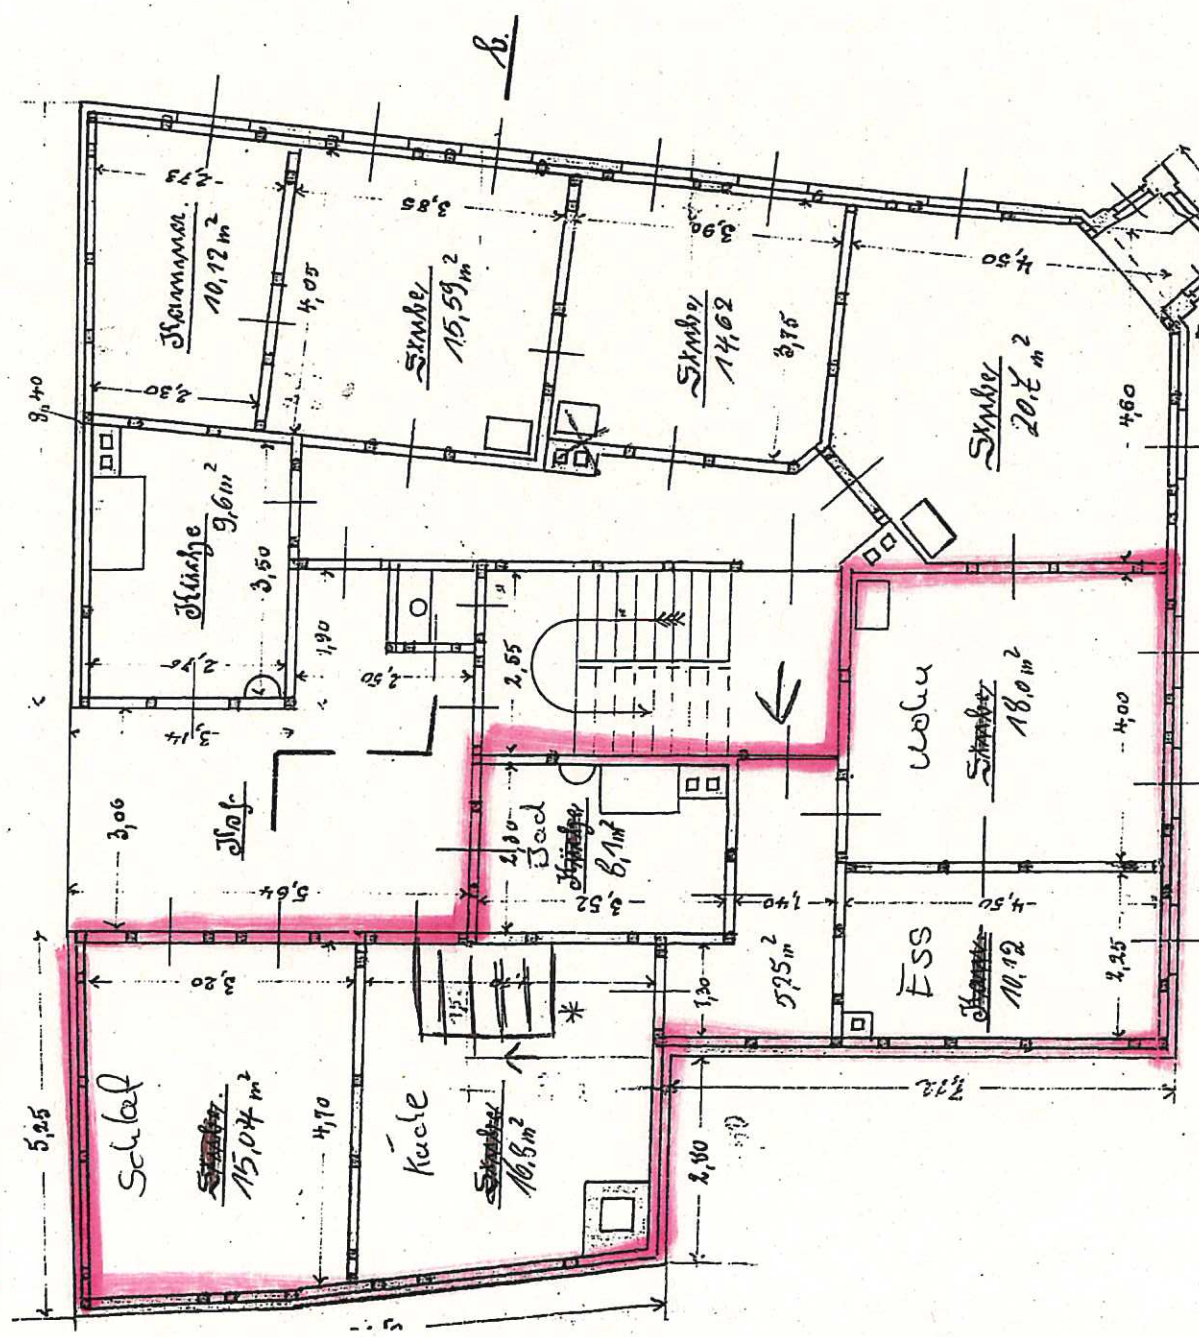

* Treppenhof + zusätzliche 2 Zimmer (Kauzarde)





2. v. 3. 06

Schnitt a

III Stockwerk Mansarde

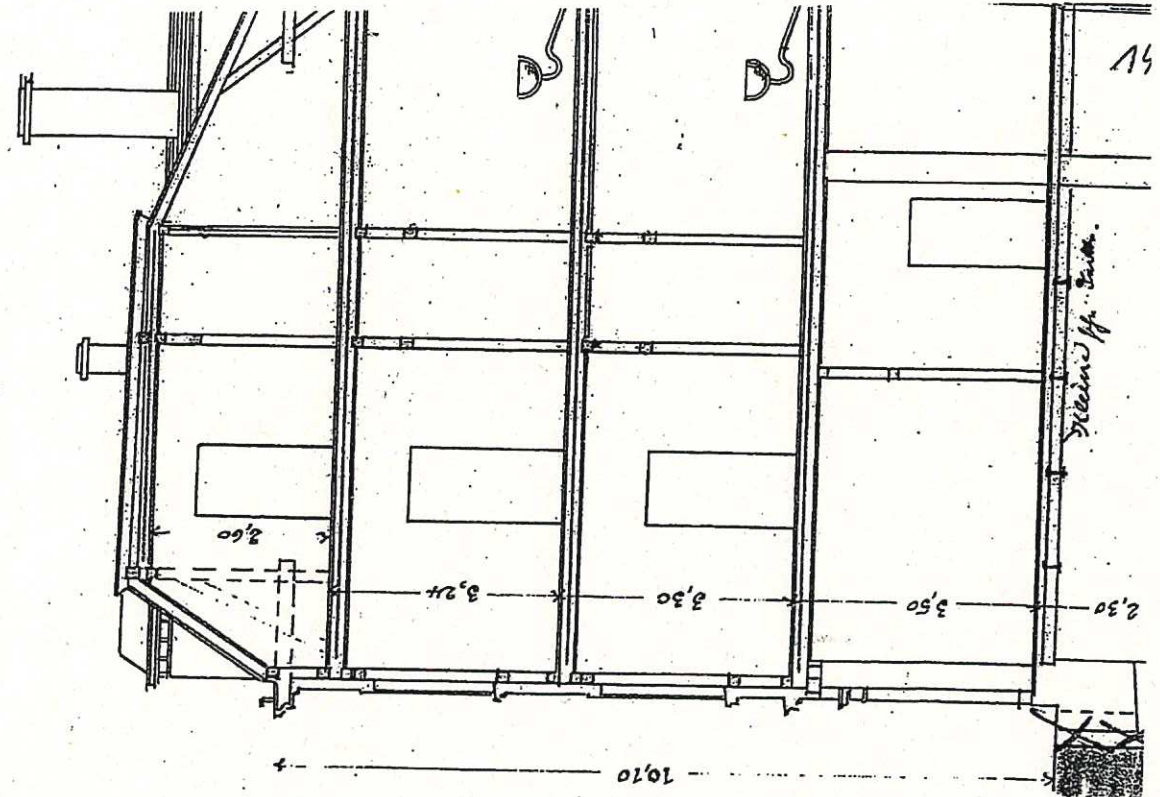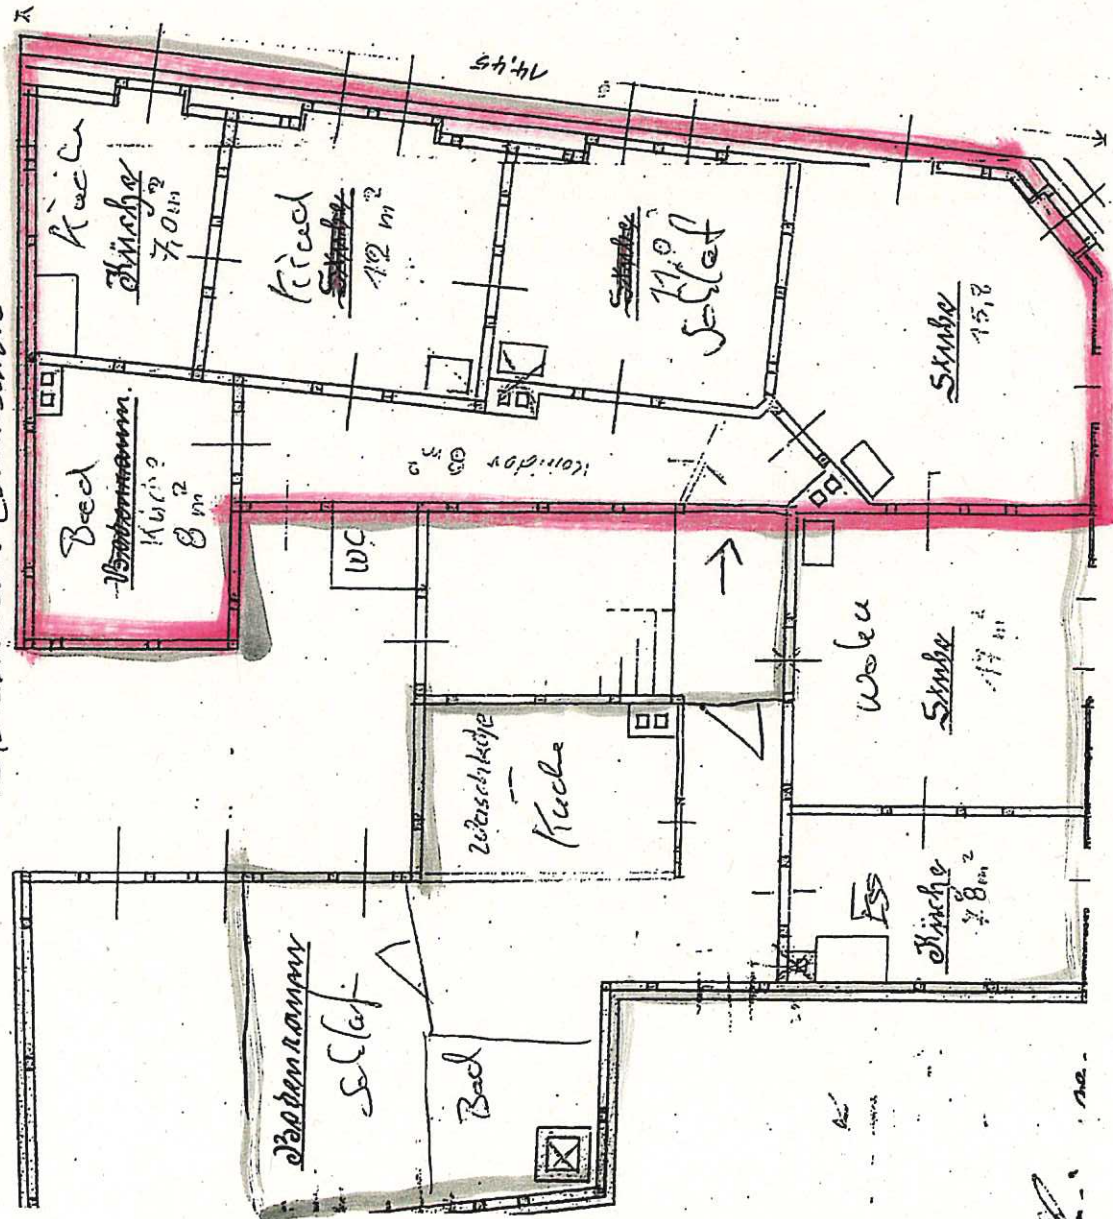

Wandstärke 24cm
f-Innenwände 16cm

I. u. II. Stockwerk




2. u. 3. OG

Schnitt a

2. OG rechts

III Stockwerk (Mansarde)

2. OG links

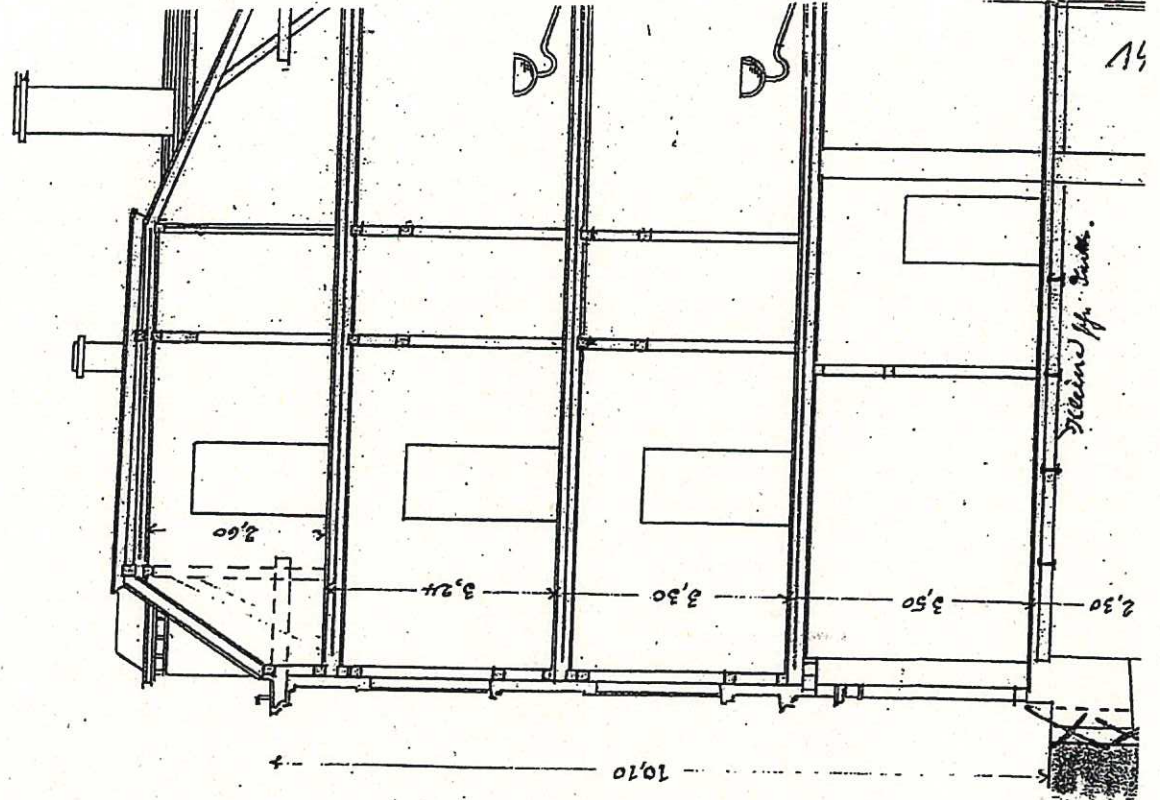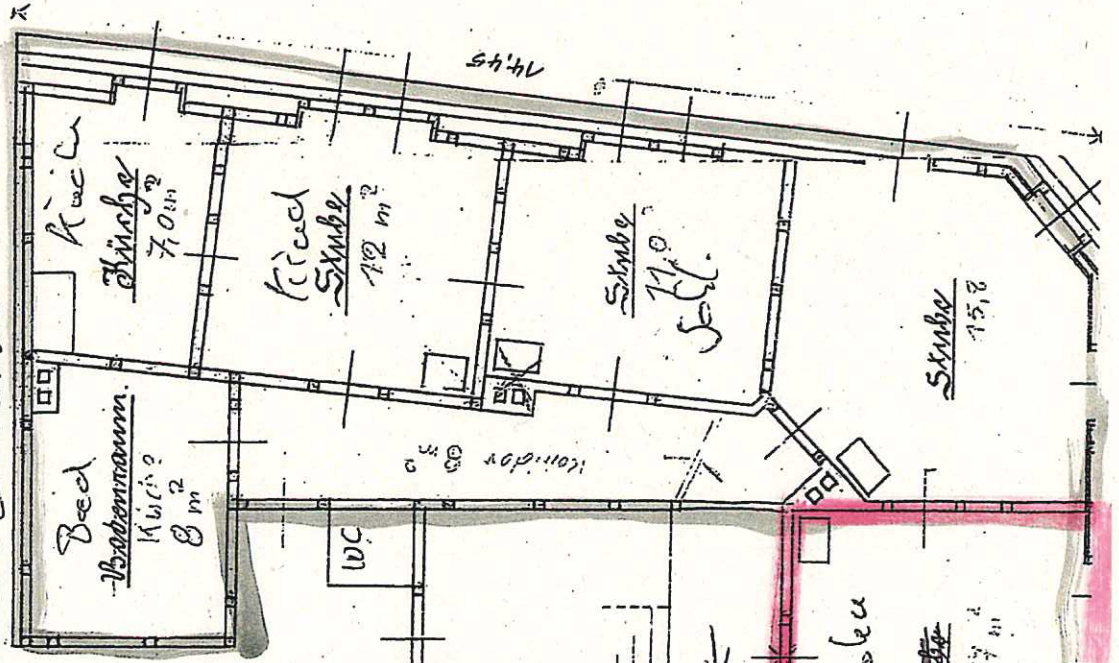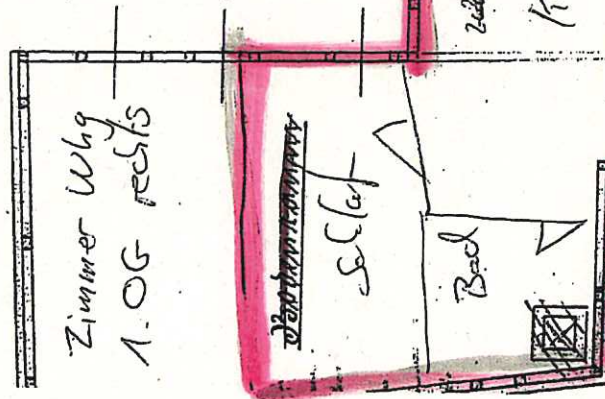

14



- Innenweite 24 cm
 f - Innenweite 16 cm

2.3.3.06

Schritt a

III Stockwerk Mansarde

306 C-165

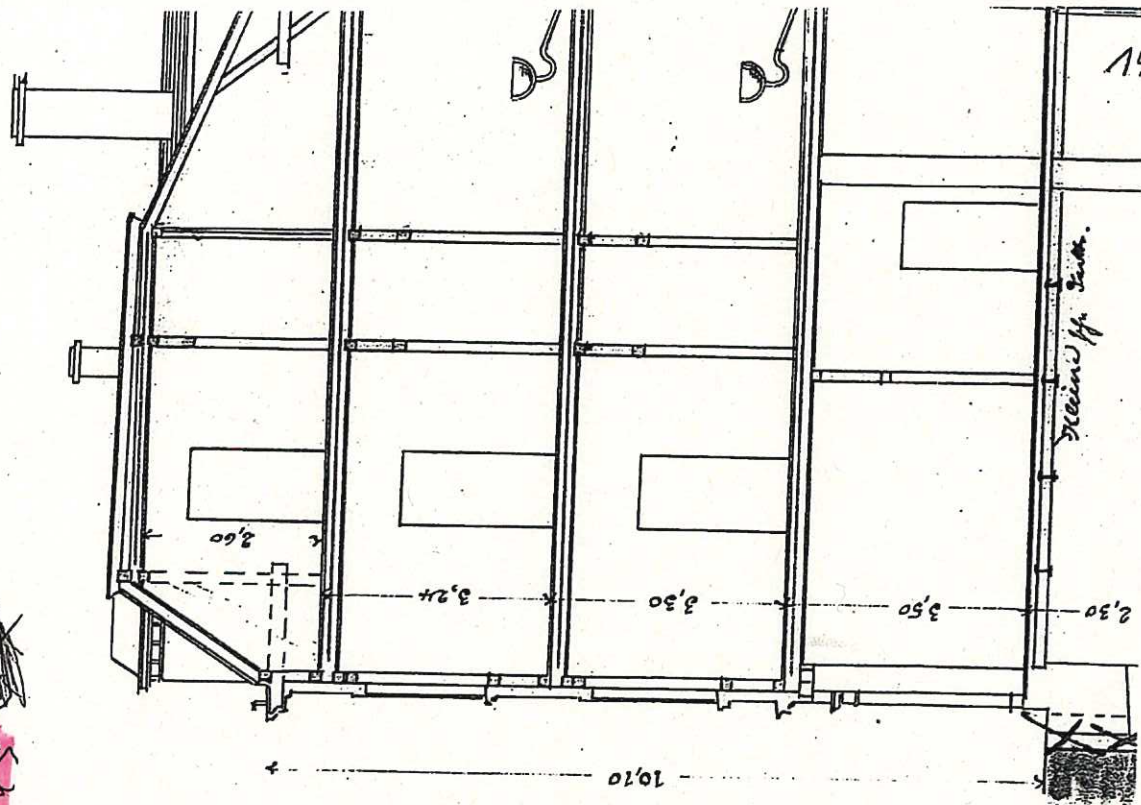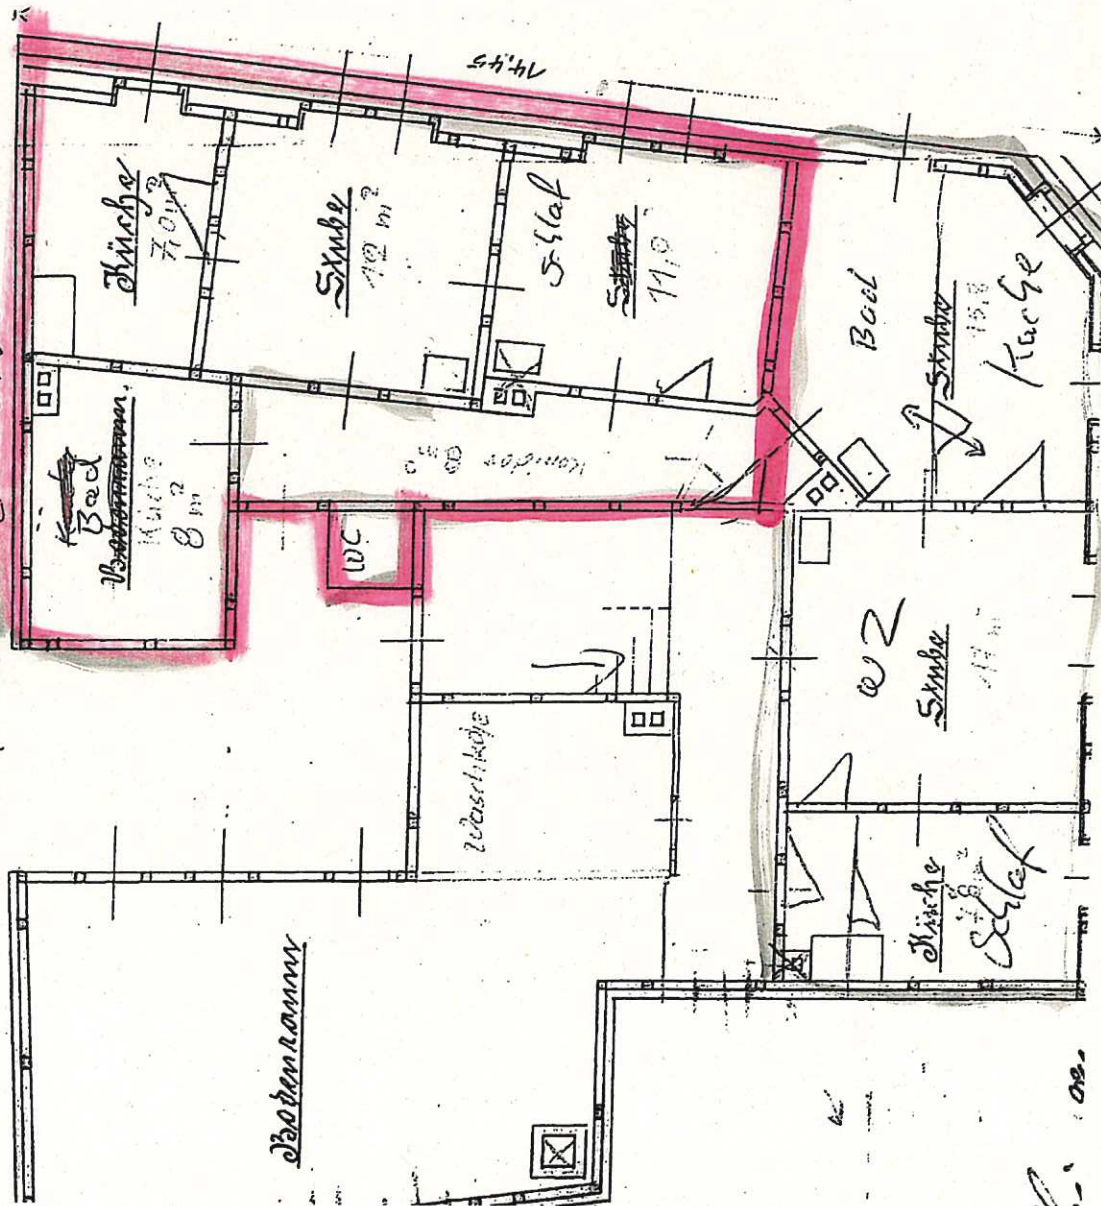






cc: 155 m 2

F2172



Flurstück 663

Sevaste Rechts EG

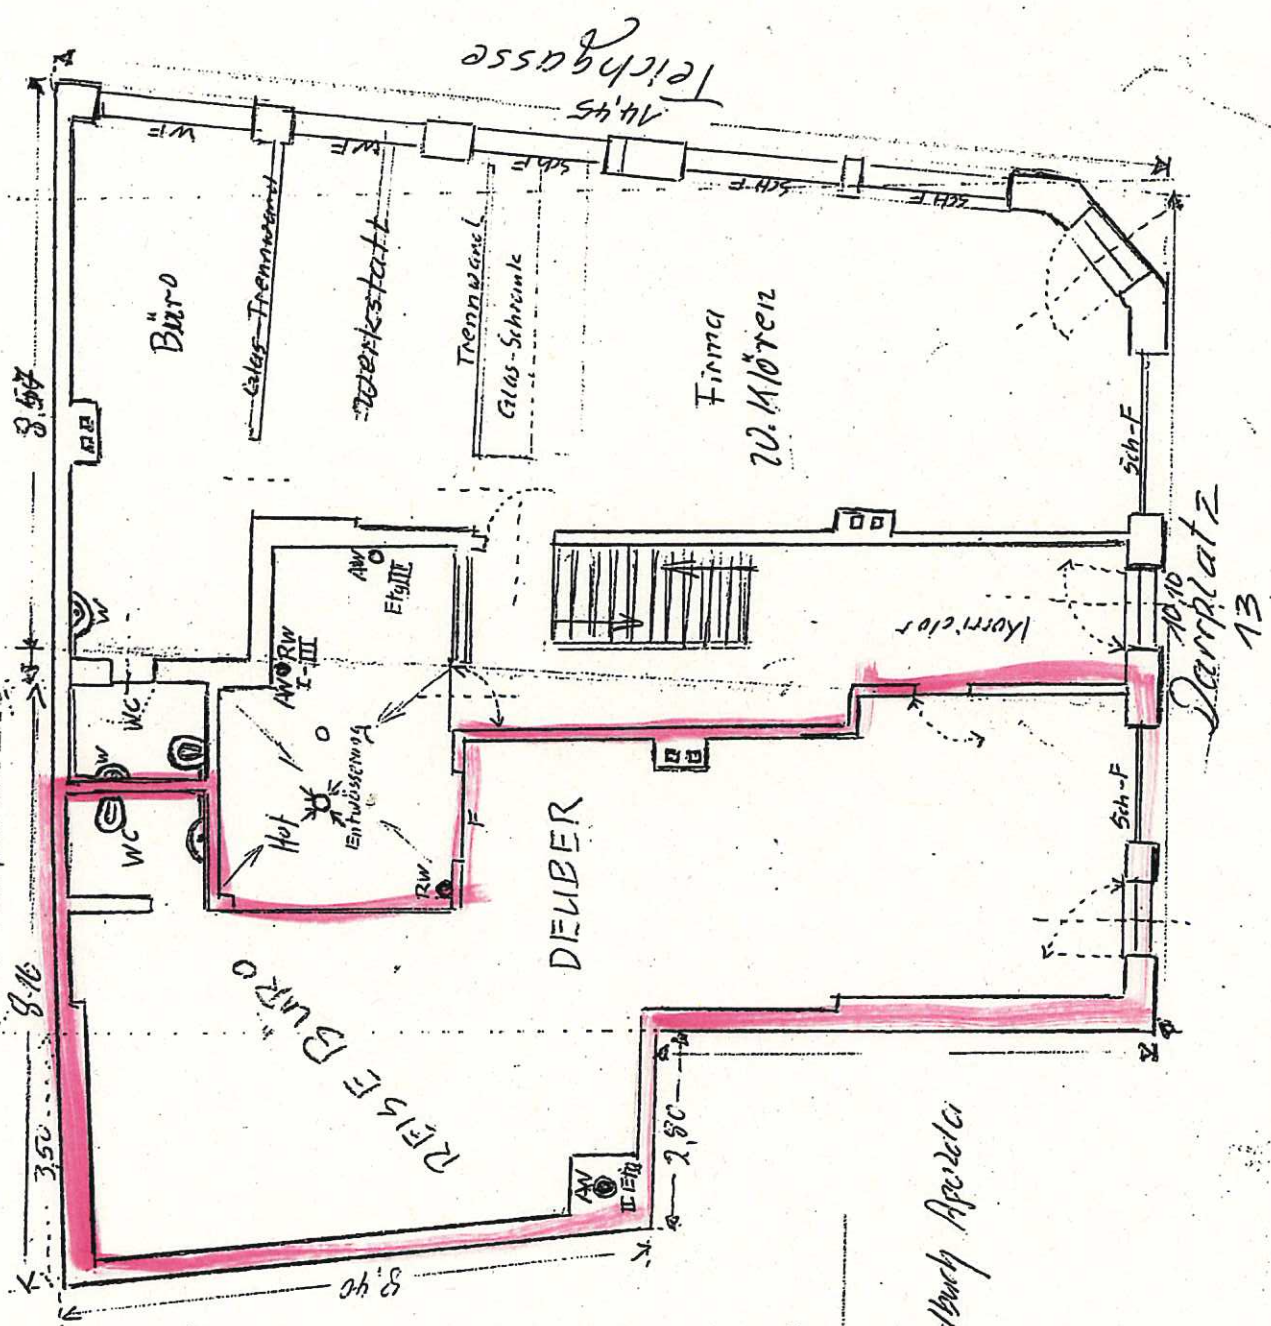

Grundfläche:
Ca 155 m²

Flur: 2
Grundbuch Apendici
Flurstück 663

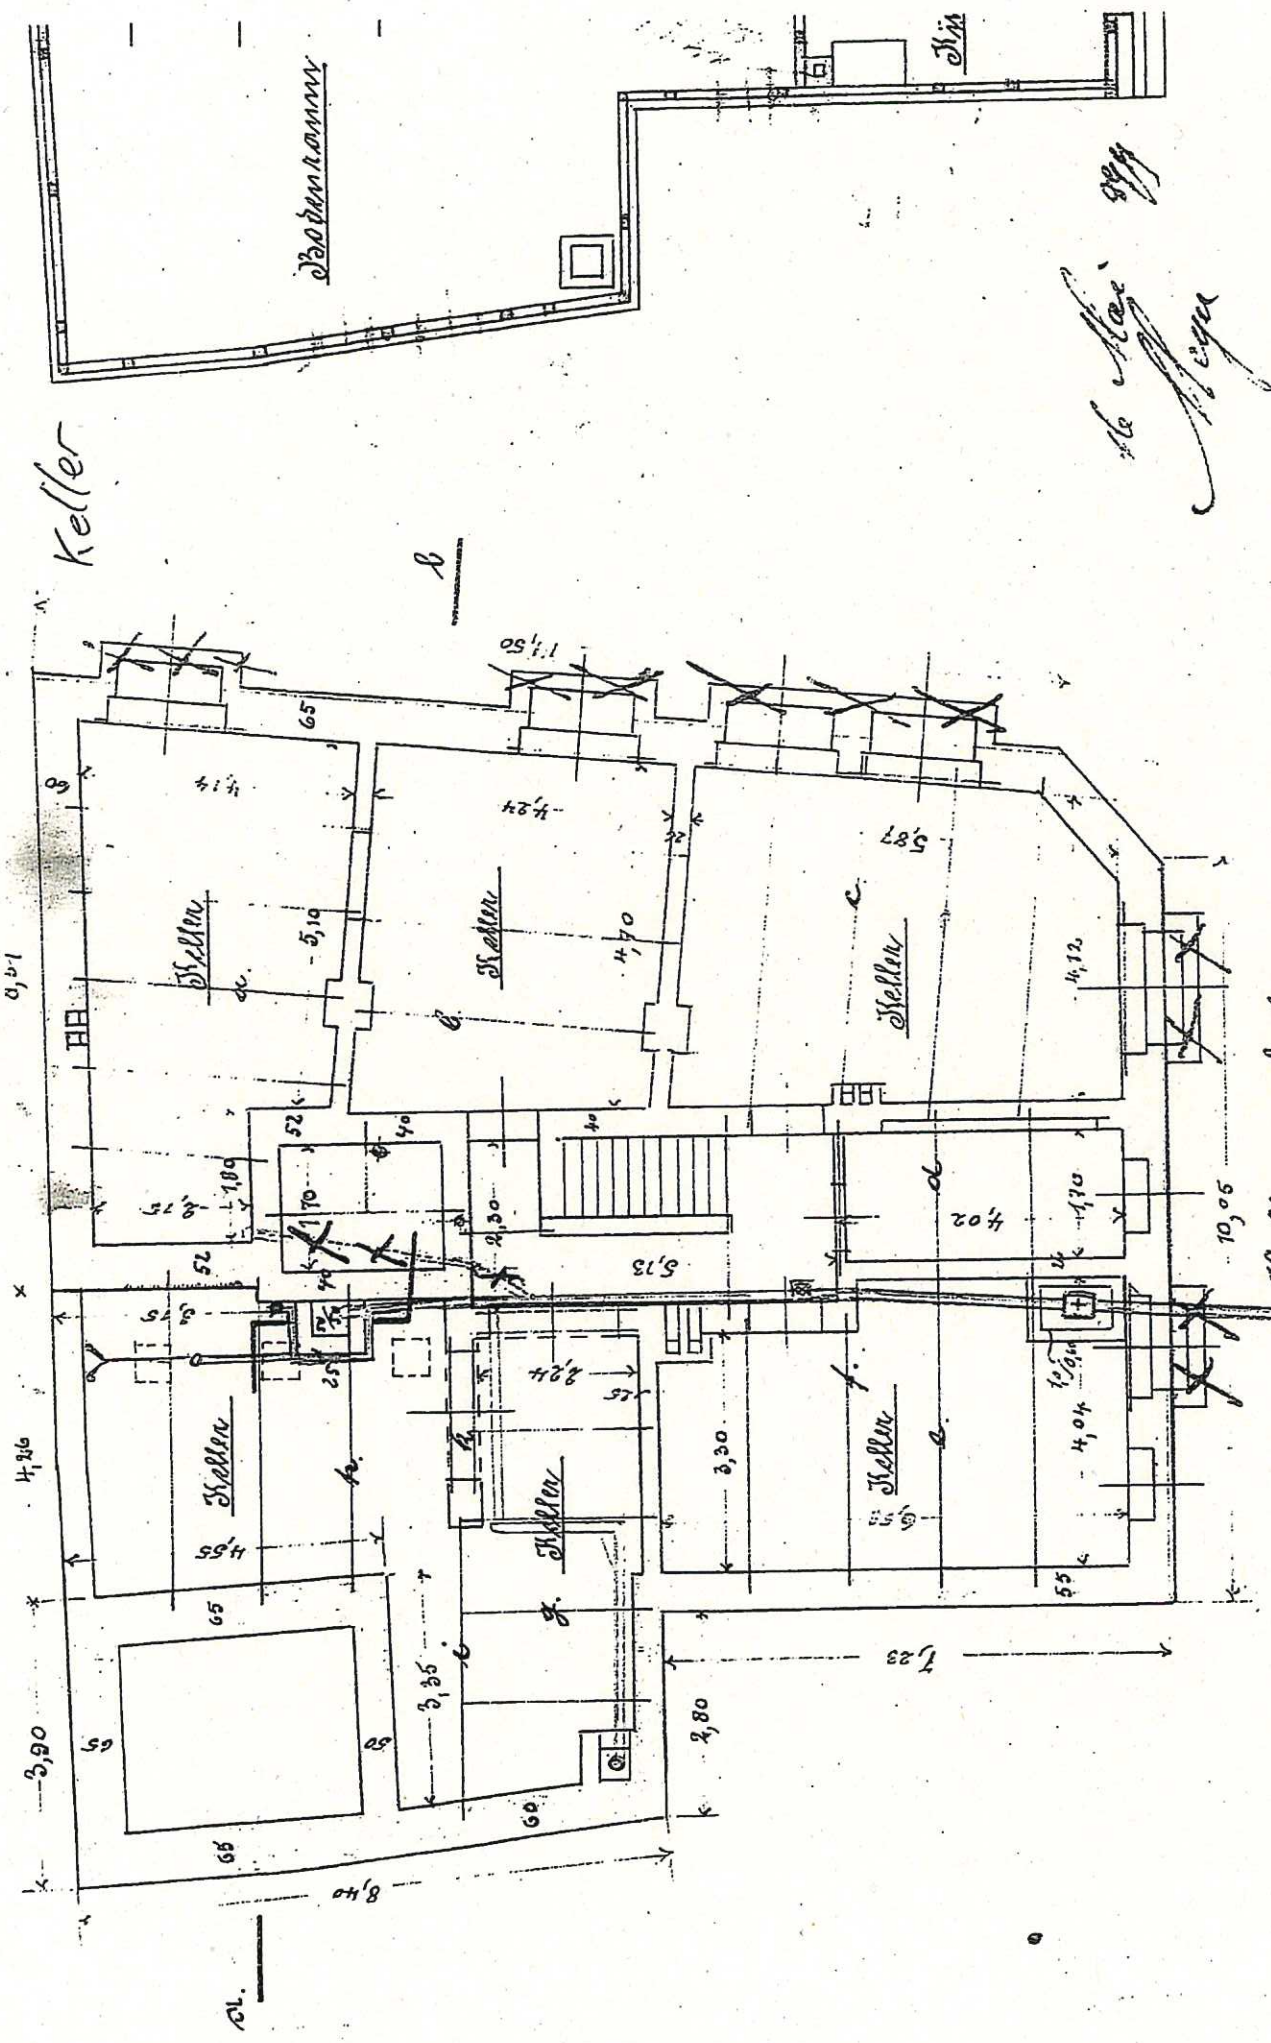


Abwasser

Keller

Bodenplan

