

Kreis Grevenbroich
Der Oberkreisdirektor
Untere Bauaufsichtsbehörde
- Außenstelle Nord -

Bauaufsichtlich geprüft


zur Baugenehmigung Nr.
gehörig.

Kontroll. den

270/78

3. JULI 1973

19

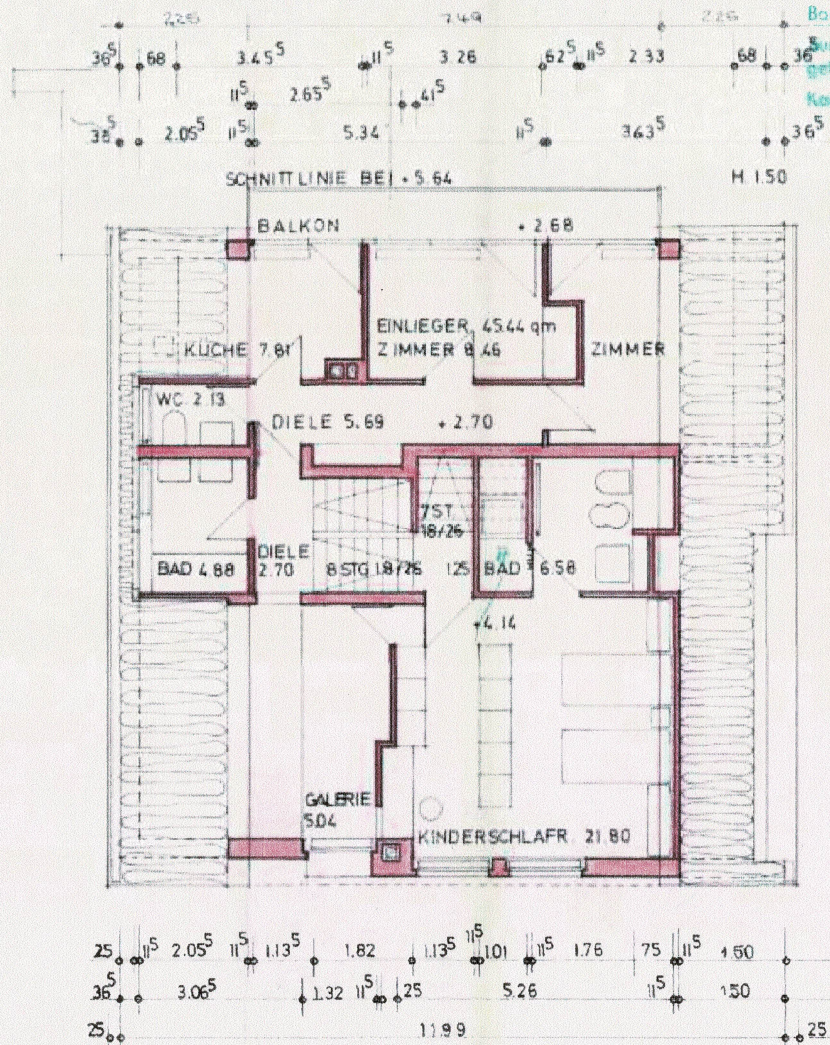

DACHGESCHOSS

ENTWURF ZUM NEUBAU EINES EINFAMILIENWOHNHAUSES MIT EINLIEGER
IN BÜTTGEN-VORST, KEPPLERSTRASSE FLUR 31 PARZELLE 392 M.1:100
BAUHERR: EHELEUTE PETER HERRMANN, NEUSS; SUDETENSTR. 6

NEUSS, DEN 1.12.72

BAUHERR:

ARCHITEKT: