TEKTUR ZUM
BAUEINGABEPLAN 1278/69
WOHNHAUS MIT EINFRIEDUNG
[redacted] RÜCKERSDORF [redacted]

18.9.1970

Lauf a. d. Pegnitz, den
Landratsamt
I.A.

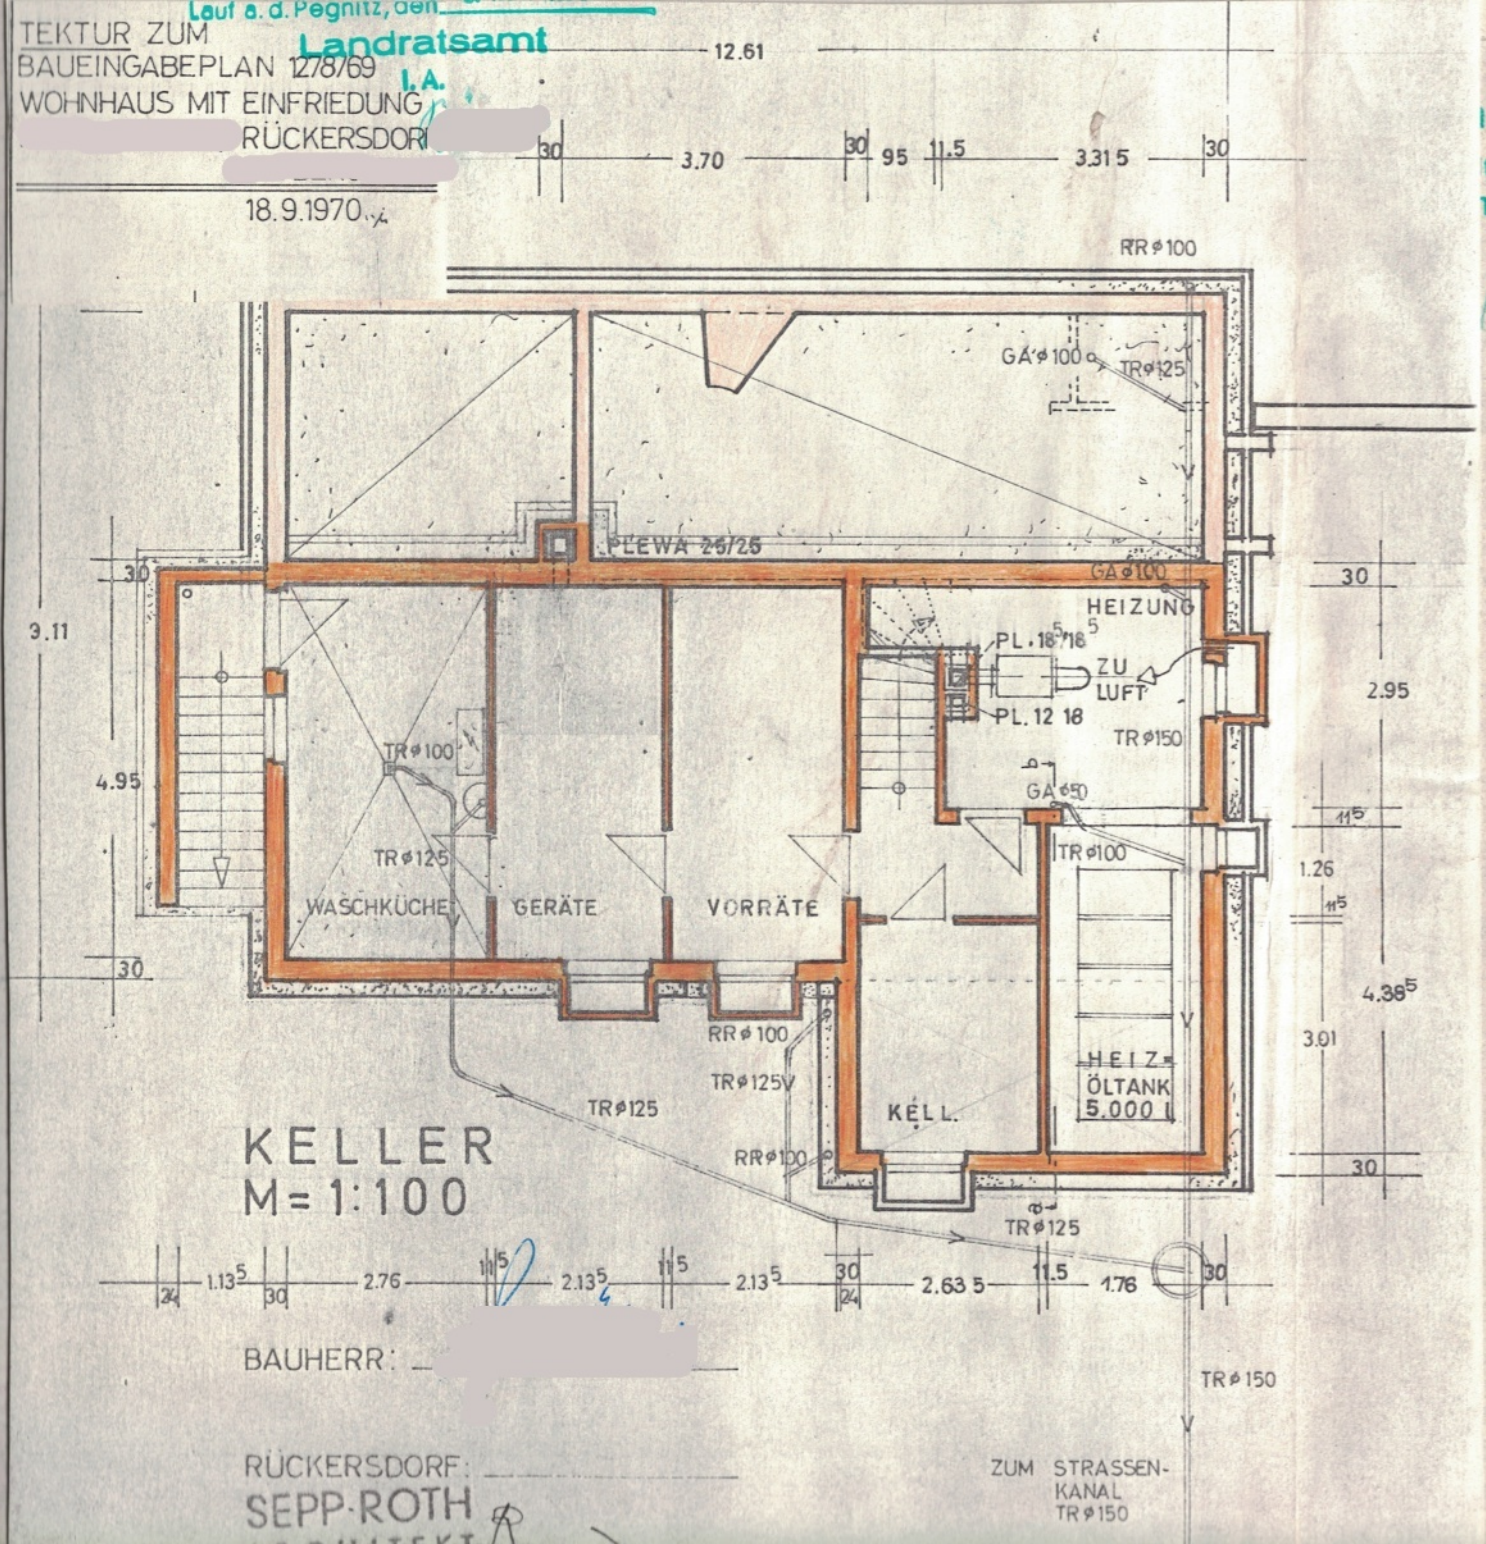

KELLER
M = 1:100

BAUHERR: [redacted]

RÜCKERSDORF:

SEPP-ROTH

[illegible]isch geprüft
[illegible]tz, den 11. Feb. 1970
[illegible]ndratsamt
I.A.