



KELLERGESSCH

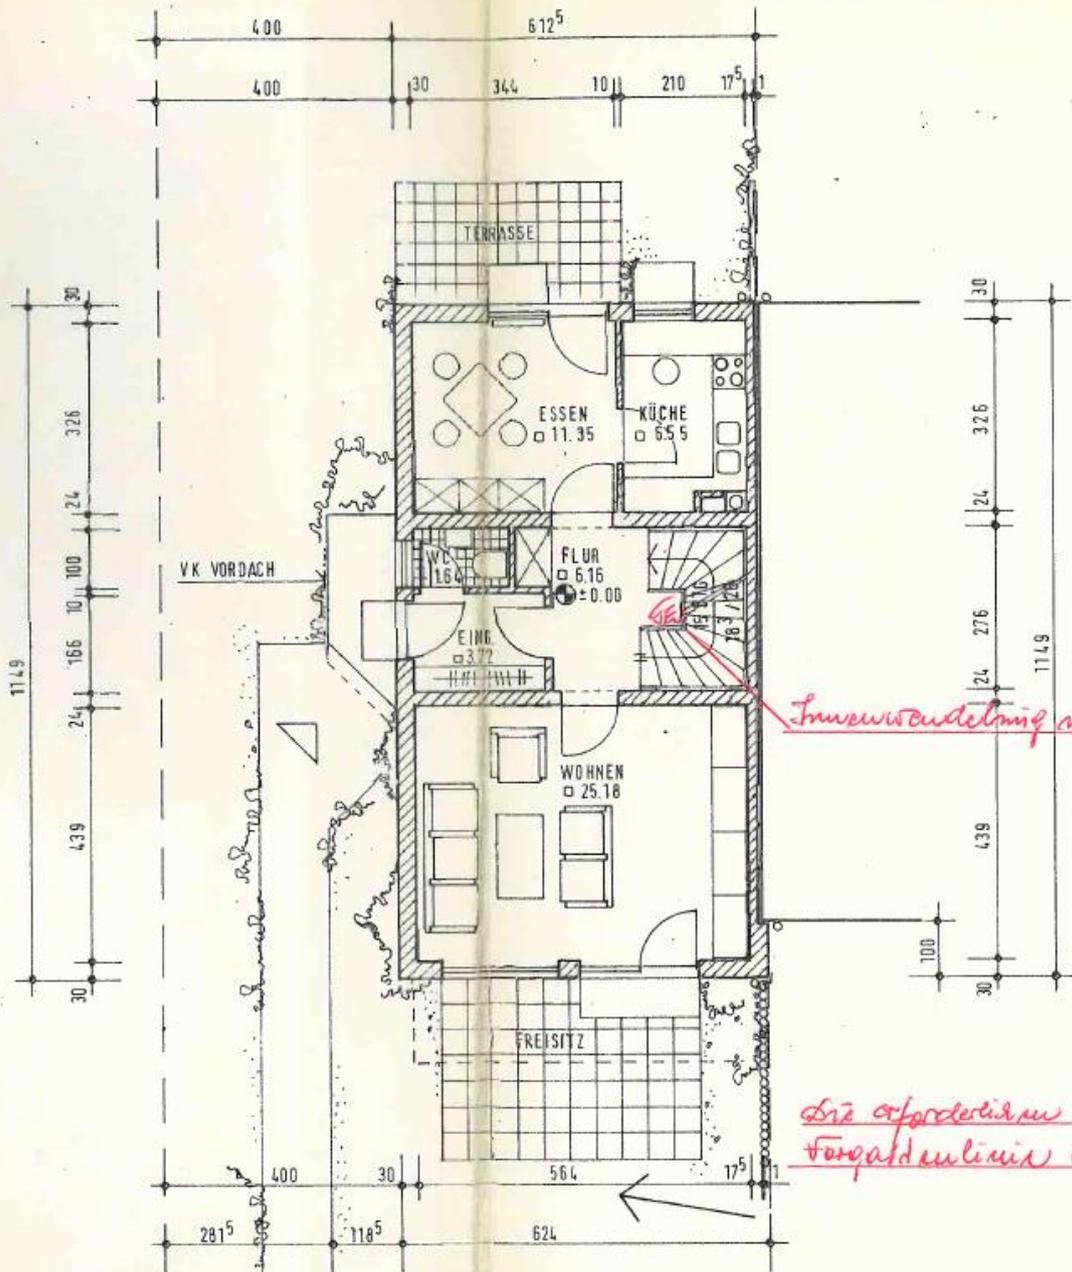


ERDGESCHOSS

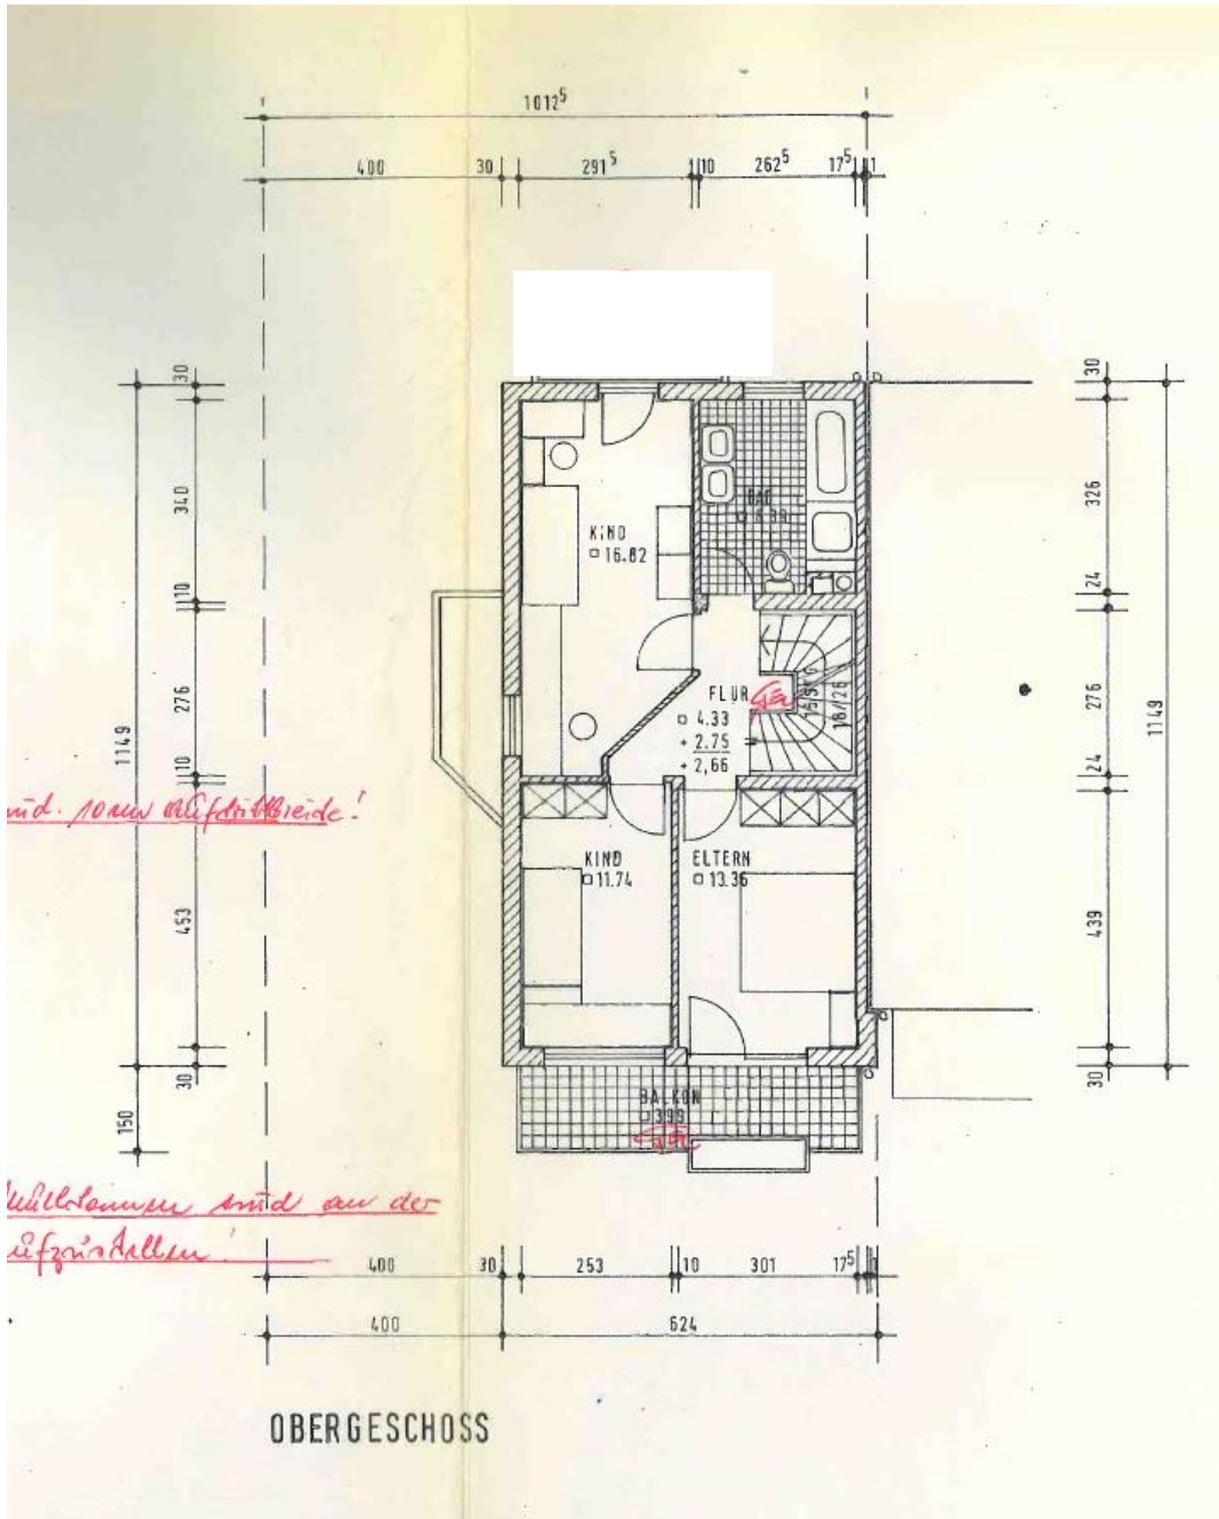

achten, wie sonstige übrigen  
Anordnungen des beigeheftete

Am 10. Okt. 1980  
Planungsreferat  
Stadtplanung und Lokalbaukom  
I.A.

*Lindig*

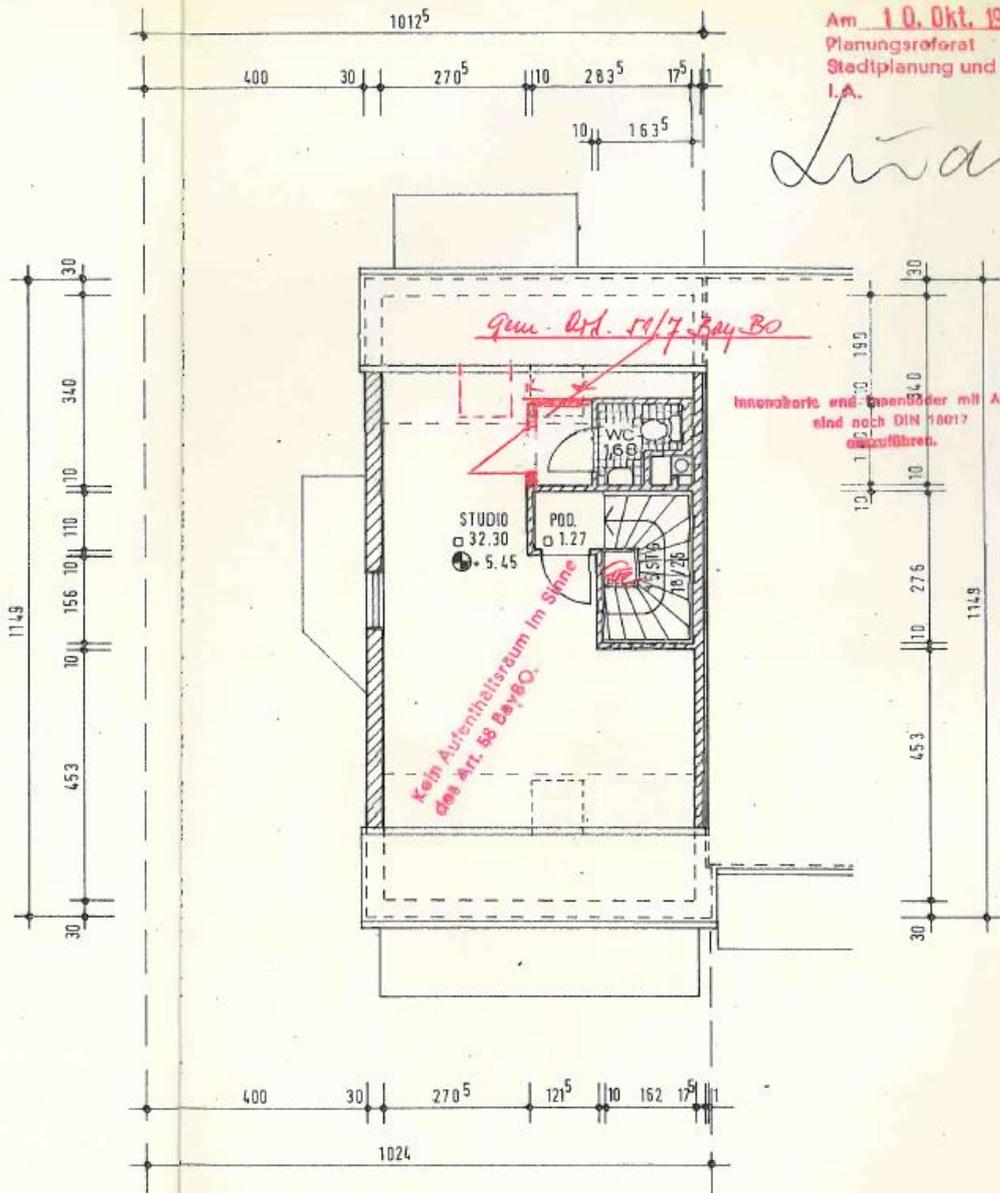

DACHGESCHOSS

NORDANSICHT

Bei Klebanker, Ankerschrauben o. d. Befestigungselementen für tragende Verkleidungen (z.B. untergehängte oder vorgehängte Fenstäden) nur verwendet werden, wenn die Brauchbarkeit entsprechend Art. 27 Abs. 2 BayBO gegeben ist.

detw!

30.10



