


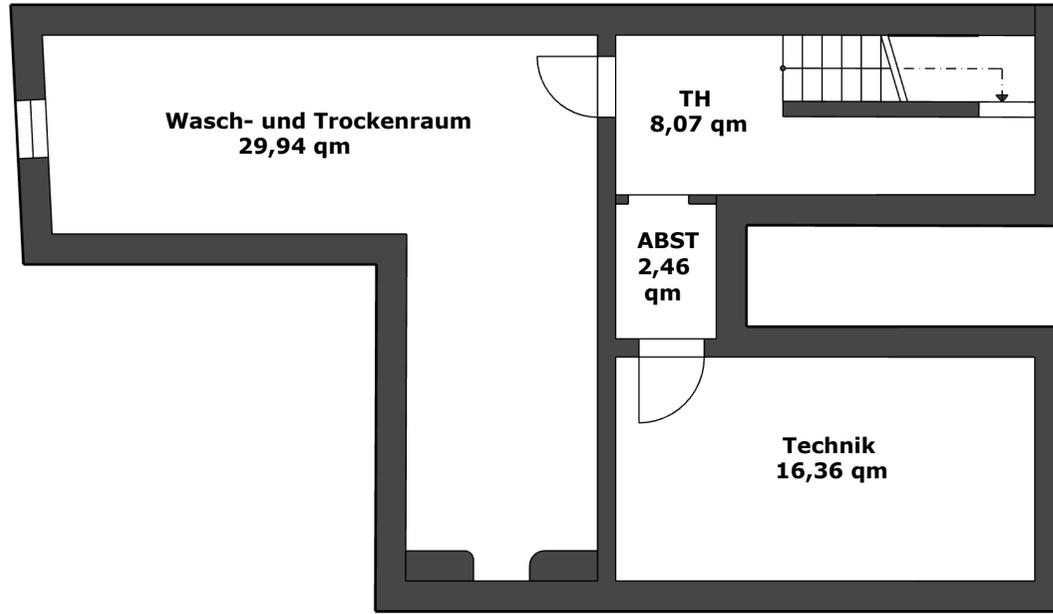

13,98  
0,42 7,36 0,24 5,56 0,40


3,41  
0,40 2,61 0,46  
1,39 0,76 1,26  
4,56



40  
2,09  
40  
0,40 1,32 40  
7,98  
2,94  
0,40

4,68  
0,40 2,54 0,24 5,55 0,40  
9,14

**Eigentümer/in:**  
\_\_\_\_\_  
**Firma:**  
**Projektentwicklungs GmbH**  
**Oberstraße 41**  
**47829 Krefeld**  
**Tel. 01752507777**

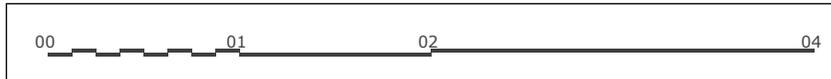

CAD-Ermittlung  
Digitales Aufmaß

**Kellergeschoss**  
\_\_\_\_\_  
**Maßstab: 1/100**  
**Format: DIN A2**  
\_\_\_\_\_  
**Objekt:**  
**Oberstraße 41**  
**47829 Krefeld**  
\_\_\_\_\_  
**Erstellt am: 18.11.2024**