
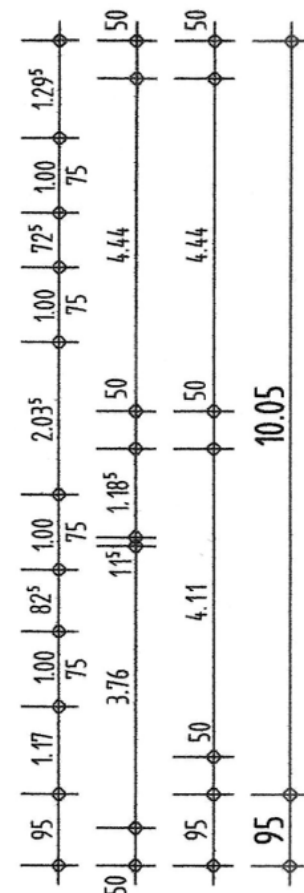


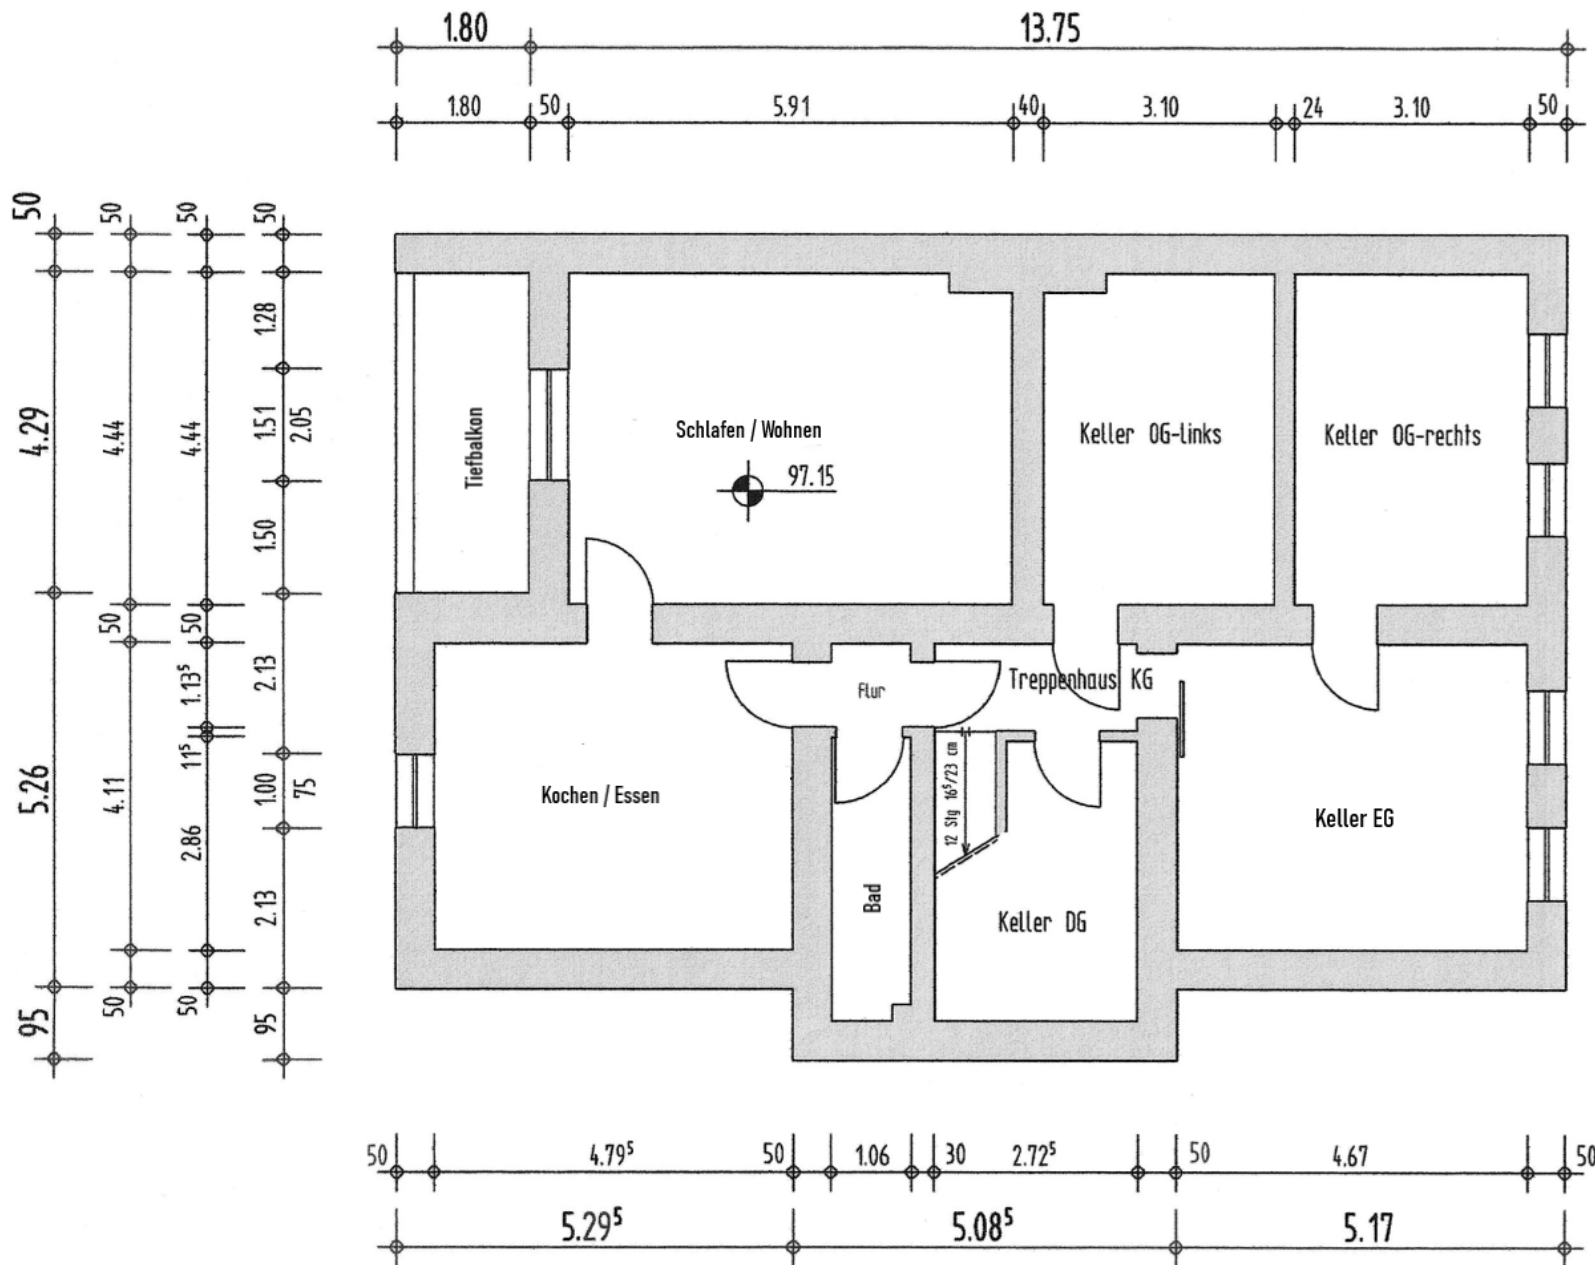

Objekt: Mehrfamilienwohnhaus mit 4 WE und PKW-Garagen, in 50968 Köln (Bayenthal), Samariter Strasse 1			
Besitzer: Frau Sabine Seemann 50968 Köln (Bayenthal), Samariter Strasse 1			
Bestand: Bestand Kellergeschoss			
Projekt-Nr.:	16.04.2007	Blattgröße: 21 x 29 cm = 6062 m²	Plan-Nr.: 1
Datum:	16.04.2007	Maßstab: 1 : 100	Gezeichnet: HFL