



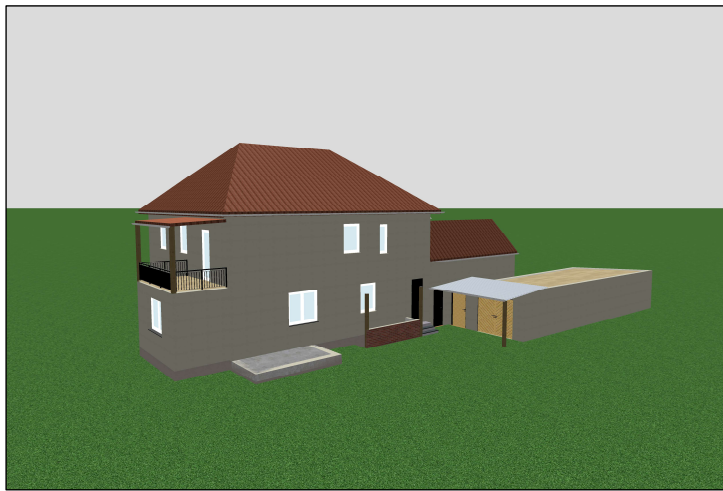

F			
E			
D			
C			
B			
A			
Index	Änderung	Datum	Name

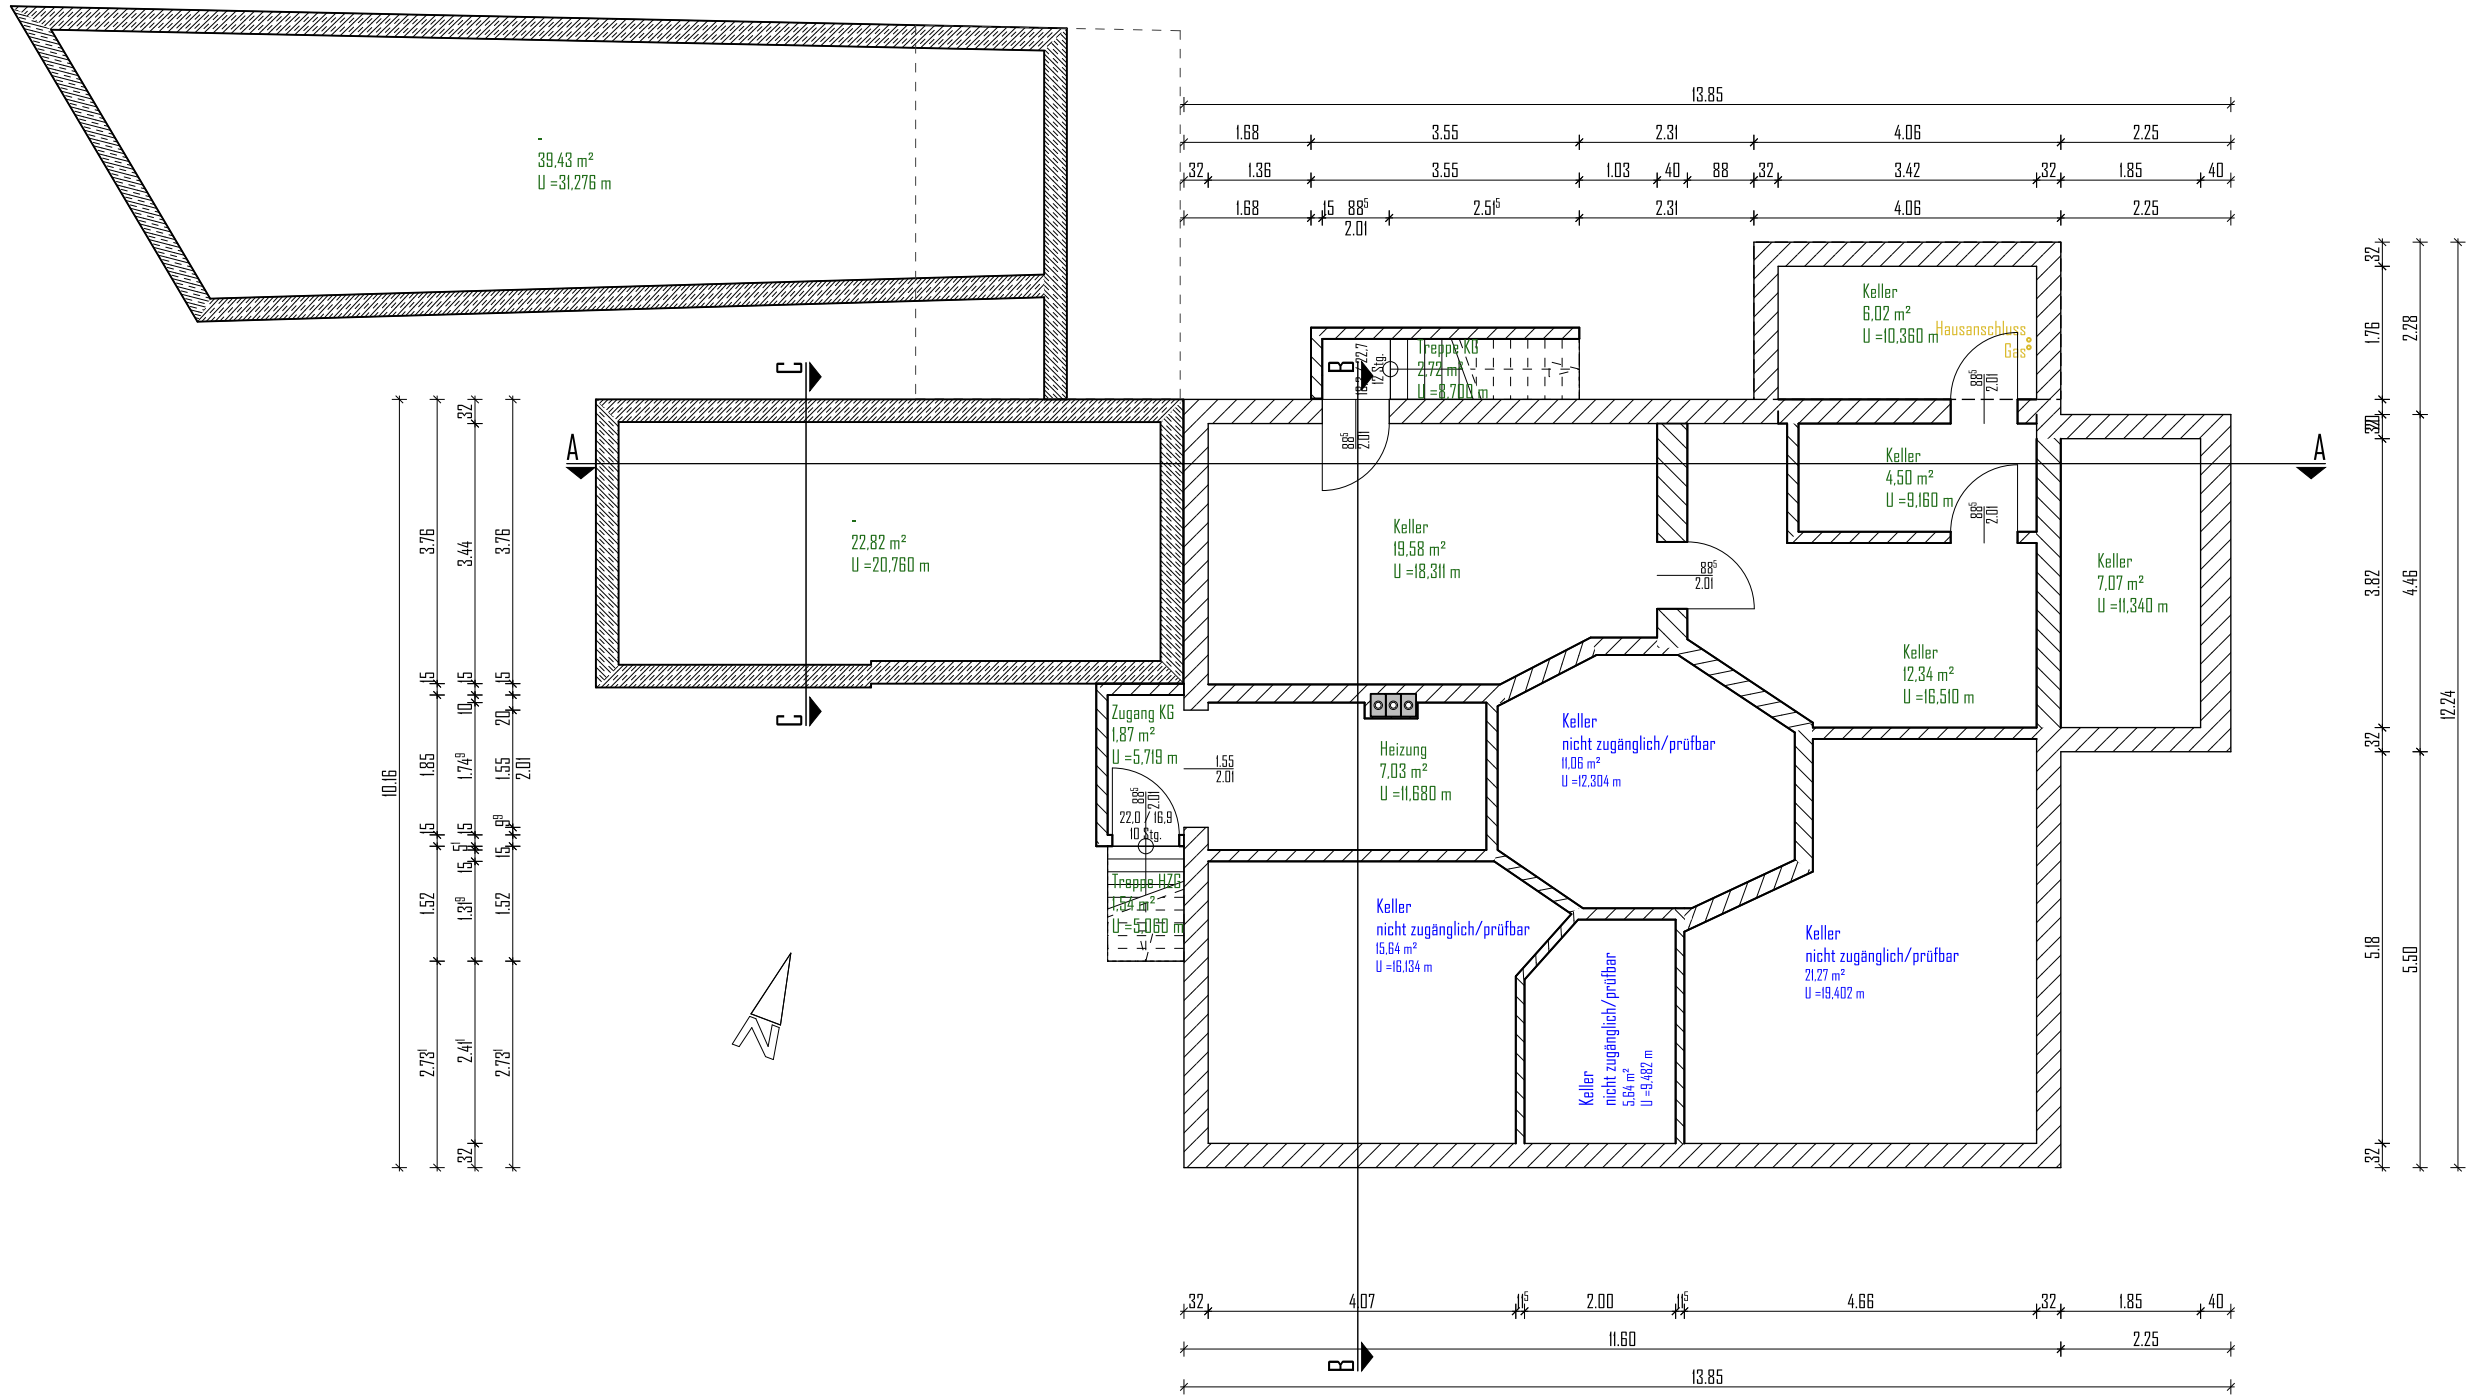

Bestandsaufnahme

Einfamilienwohnhaus
Birkenallee 121
15745 Wildau
Gemarkung Wildau, Flur 001, Flurstück 68

Grundriss Kellergeschoss

Erstelldatum Plan:	01.02.2025	Plan-Nr.:	WIL_GP_GR_100_U1
Indexdatum:	01.02.2025	Index-Nr.:	
Sachb.:	Herrmann	Maßstab:	1 : 100
Zeichner:	Gehlhaar	Blattgröße:	A3
Datum:		Ort:	Berlin
Bauherr:		Entwurfsverfasser:	
Bearbeitungsstand:	24.02.2025		