



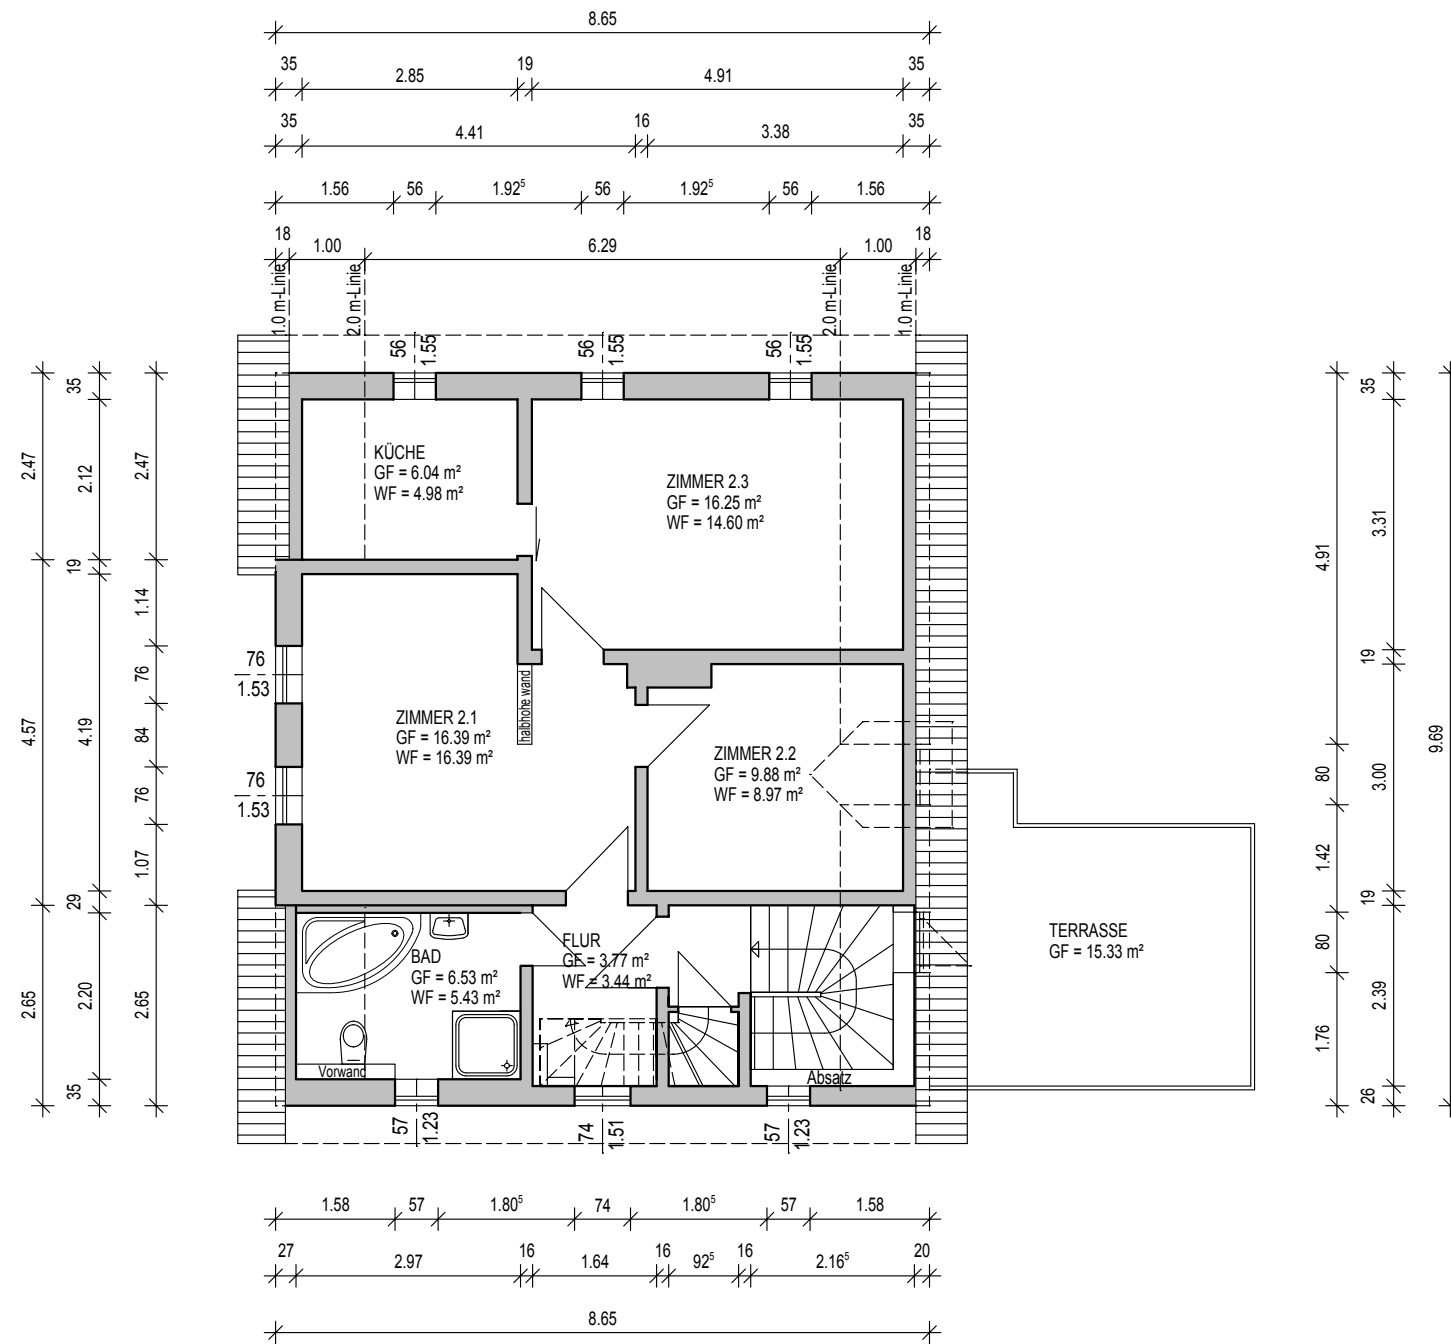

GRUNDRISS OBERGESCHOSS

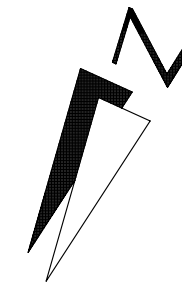

WOHNHAUS
in Suhl, Marggrafstraße 6

BESTANDSAUFNAHME

GRUNDRISS DACHGESCHOSS

M 1 : 100

21.12.2022