


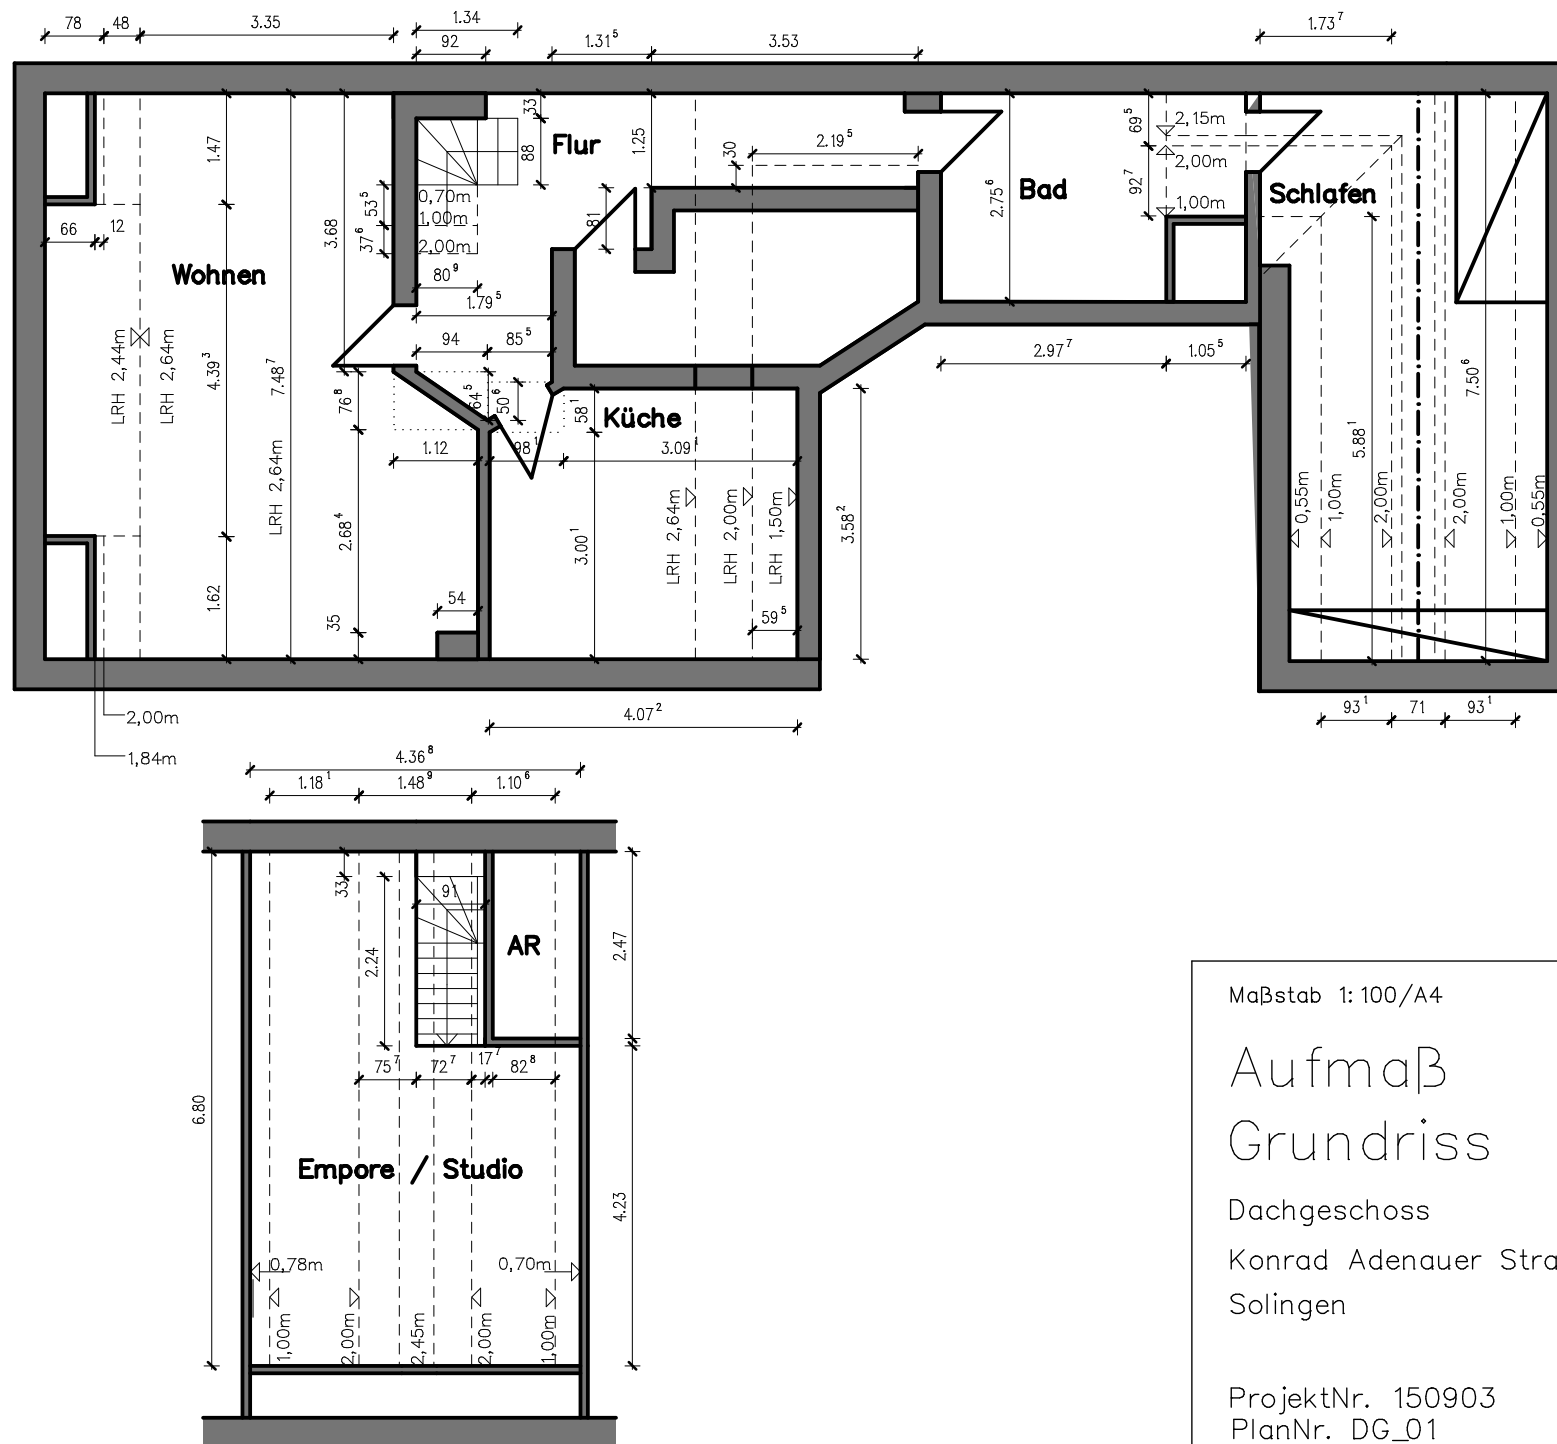

Maßstab 1: 100/A4

Aufmaß Grundriss

Dachgeschoss
 Konrad Adenauer Straße
 Solingen

ProjektNr. 150903
 PlanNr. DG_01
 Datum 28.04.2015