

lfd. Nr. 9

Flur 27 Flurstück 16, Gebäude- und Freifläche

Landwirtschaftsfläche,

Zur Caenheide 18, groß 1,4690 Ha,

lfd. Nr. 10

Flur 27 Flurstück 17, Waldfläche, Verkehrsfläche

Zur Caenheide, groß 0,1002 Ha,

lfd. Nr. 11

Flur 27 Flurstück 18, Landwirtschaftsfläche, Waldfläche,

! ~~fehlt~~ Flurstück 48 Zur Caenheide, groß 1,7790 Ha

• ist der Verkäufer eingetragen.


Im Grundbuch sind folgende Eintragungen vermerkt:

Kaufgegenstand


Als Eigentümer des im Grundbuch des Amtsgerichts Geldern von
Straelen Blatt 2053 verzeichneten Grundbesitzes der Gemarkung
Straelen

lfd. Nr. 8

Flur 27 Flurstück 48, Grünland, Heyerfeld, groß 0,1530 Ha,

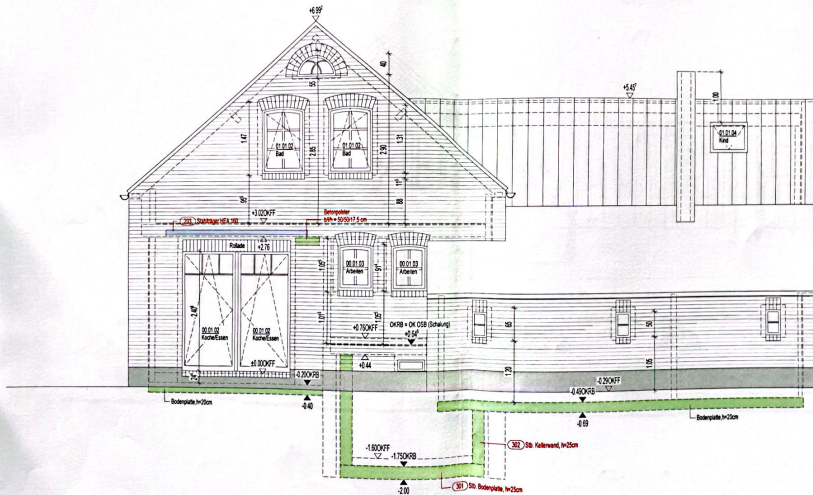

16

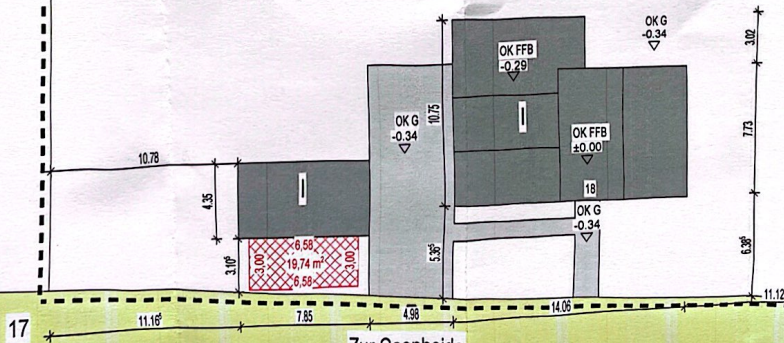

Zur Gaenheide

