
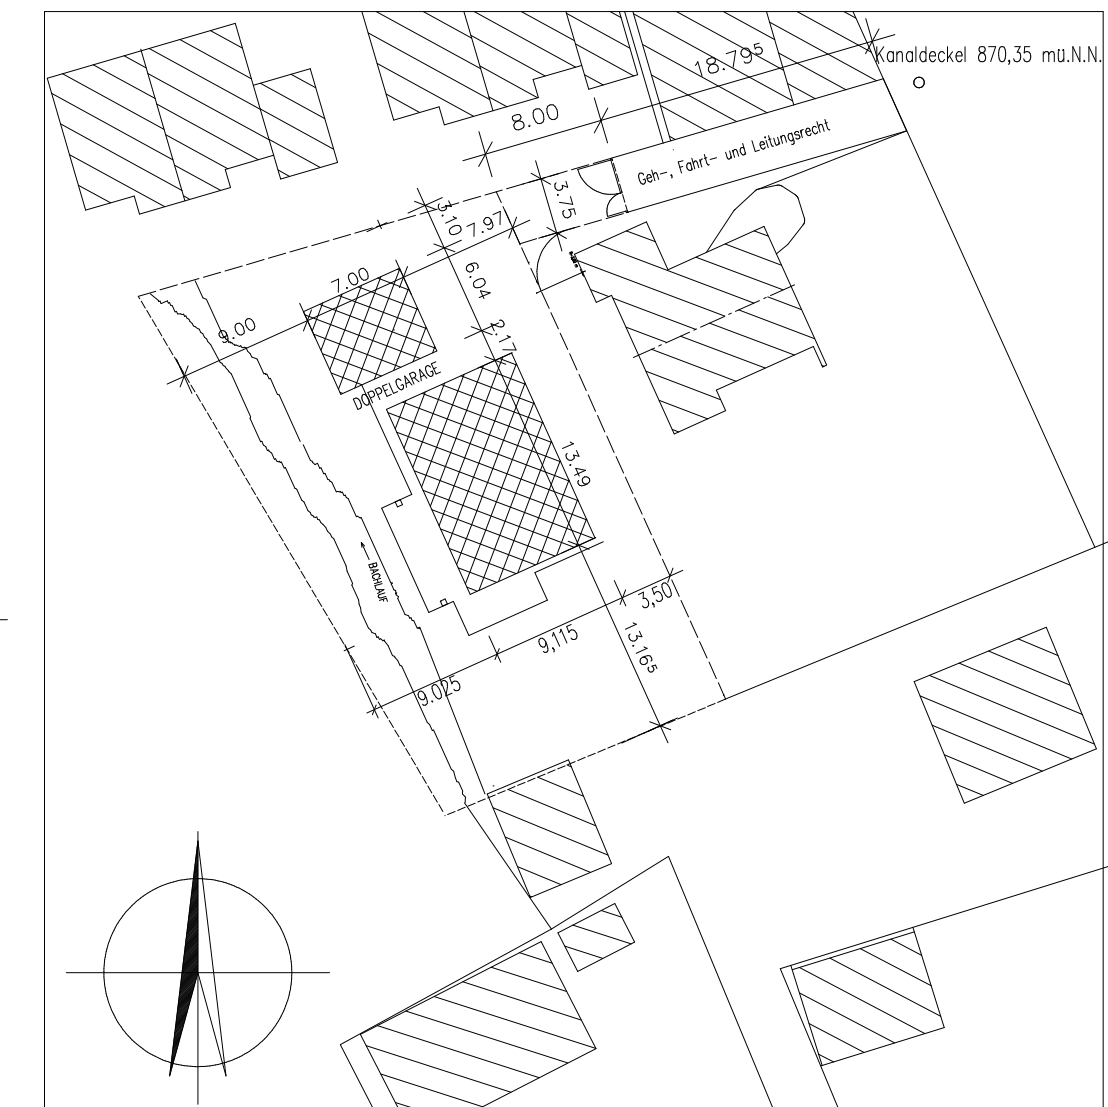


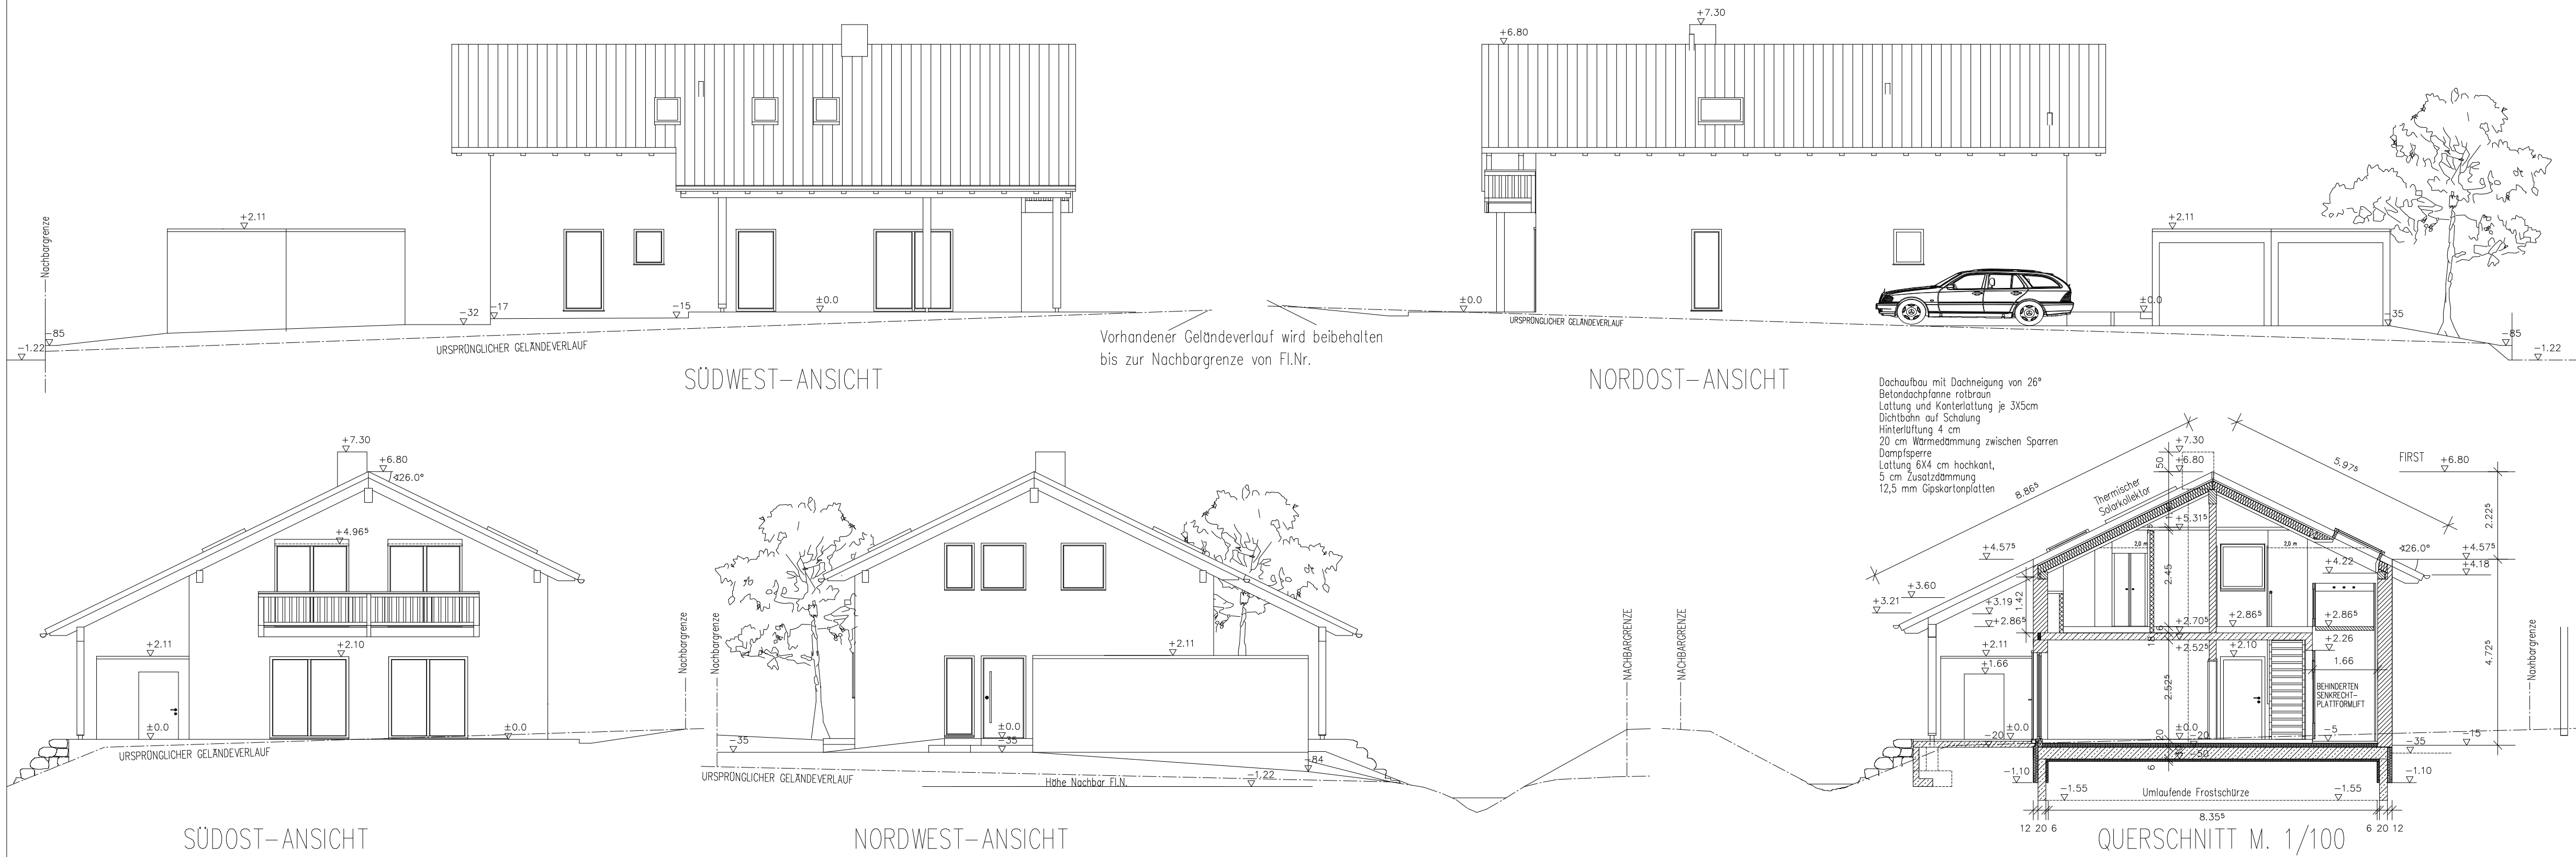

LAGEPLAN M.= 1/ 500


SÜDOST-ANSICHT

NORDWEST-ANSICHT


NORDOST-ANSICHT

SÜDWEST-ANSICHT

QUERSCHNITT M. 1/100

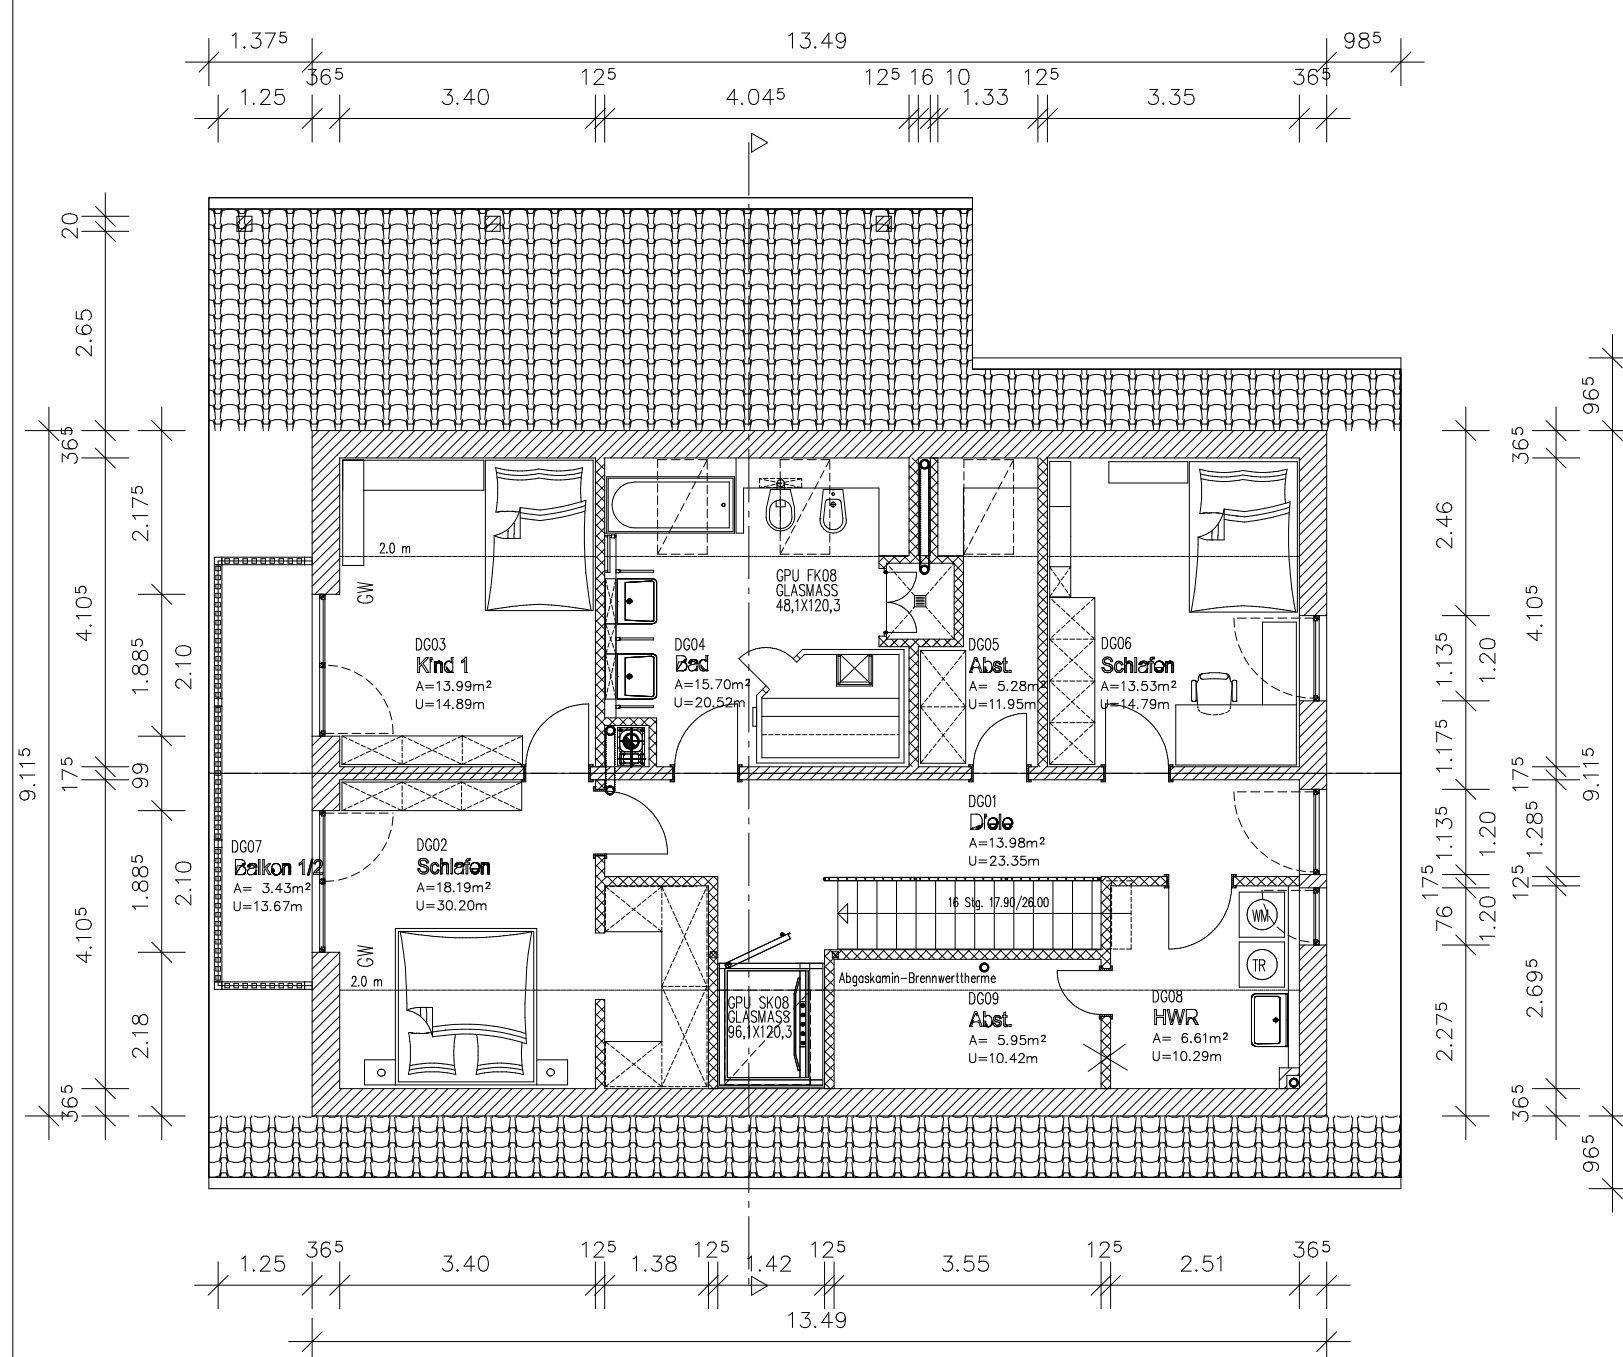

DACHGESCHOSS M.= 1/100

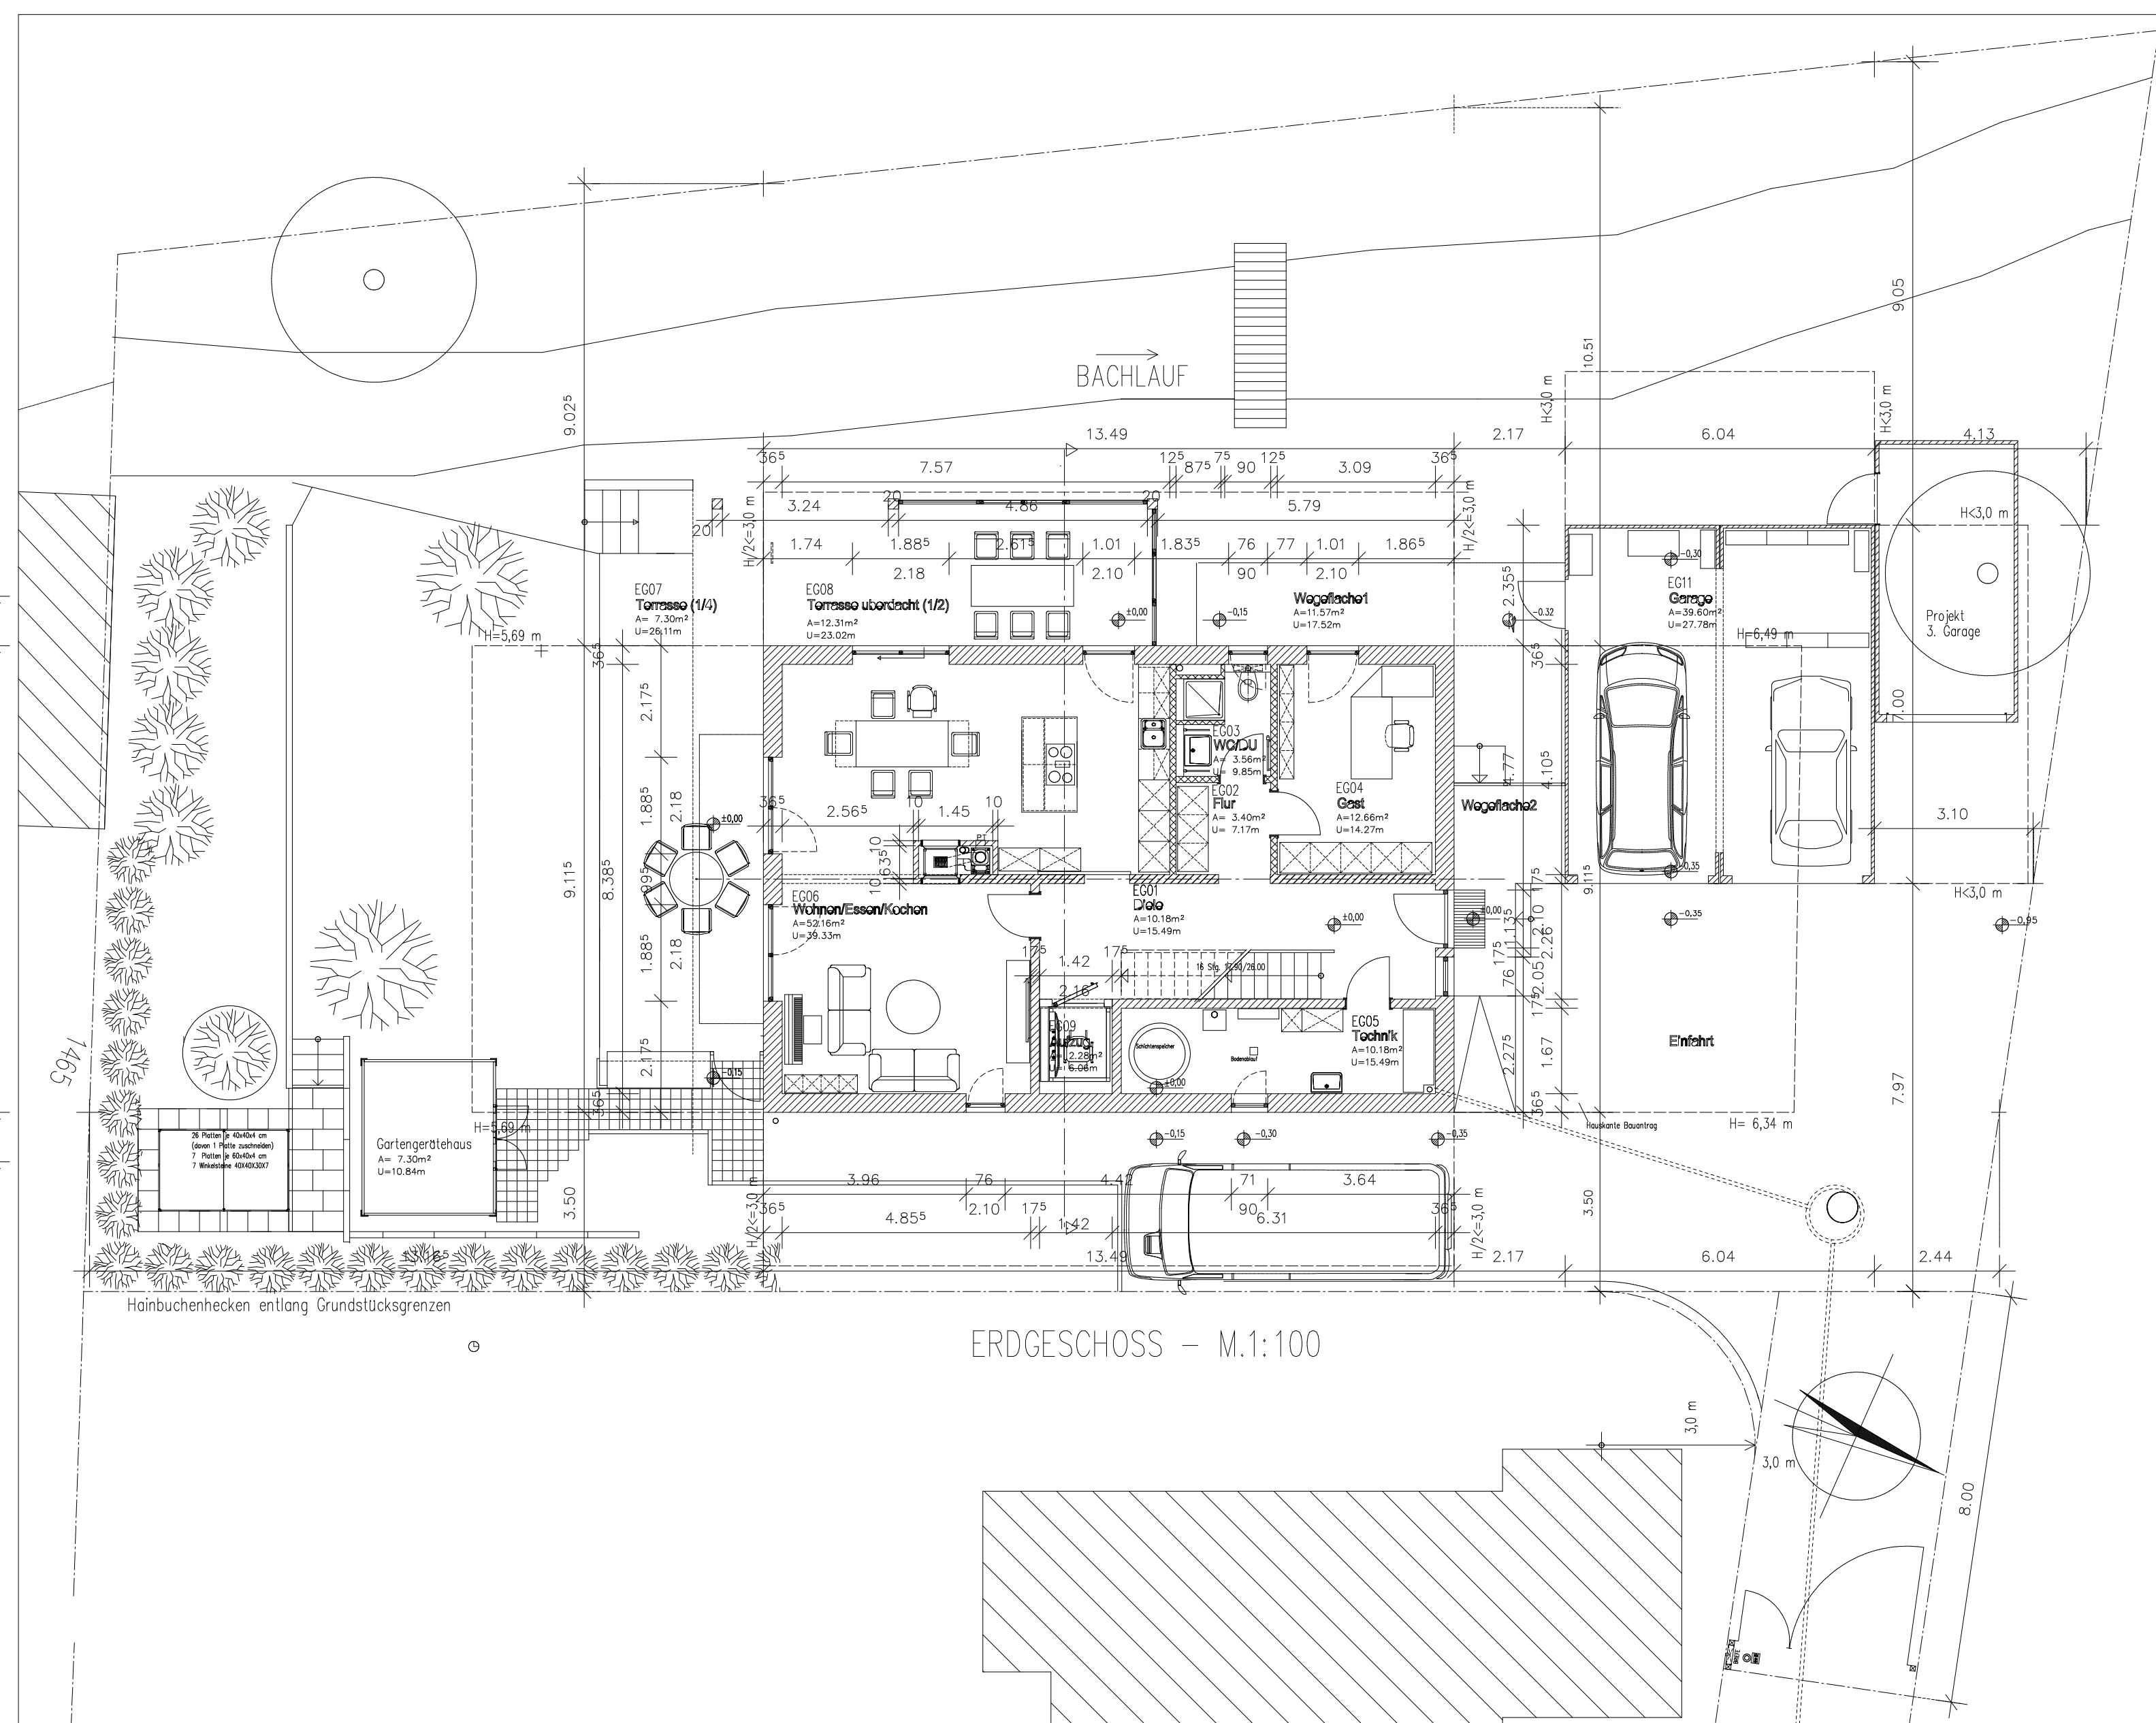

ERDGESCHOSS - M.1:100

$\pm 0,00 = 870,50 \text{ m.ü.N.N.}$
Höhe Straßenkanaldeckel = 870,35 m.ü.N.N.

TEKTUR ZUM BESCHIED Nr. _____ VOM 06.05.2014 _____ FERTIGUNG

ORT DES BAUVORHABENS:
STRASSE : 82433 BAD KOHLGRUB
GEMARKUNG: BAD KOHLGRUB FLUR-NR.:
ART DES BAUVORHABENS: NEUBAU EINES EINFAMILIENHAUSES MIT DOPPELGARAGE

BAUHERREN, GRUNDSTÜCKSEIGENTUMER UND ANTRAGSTELLER:

PLANFERTIGER:

NACHBARBETEILIGUNG GEMASS ART. 66 ABS. 1-3 BAYBO
(Wurde bereits zum genehmigten Bauantrag Nr. _____ vom 06.05.2014 durchgeführt!)

PLANNHALT: GRUNDRISSSE, ANSICHTEN, QUERSCHNITT JE M.= 1:100; LAGEPLAN M=1:500

KOCHEL, 30.05.2014 - Aktualisiert, Bad Kohlgrub 24.05.2025, A.G. _____

TEKTUR-EPL-BKGR