
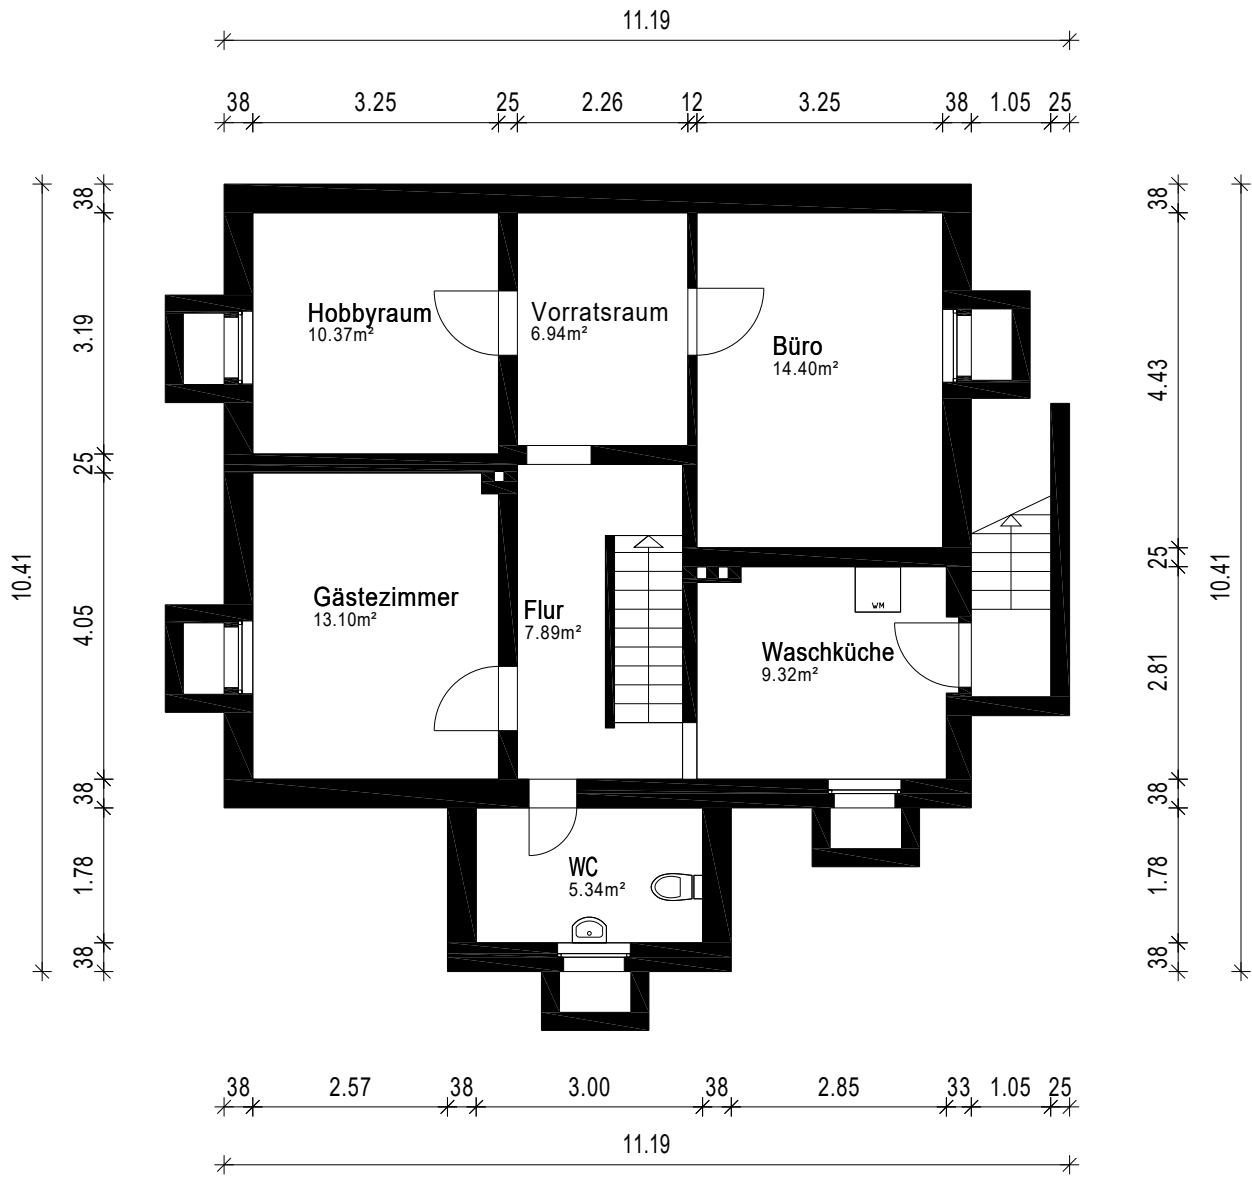


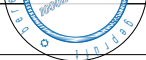

Gebäude EFH			
Ort/Straße 38440 Wolfsburg, Frauentichstr. 21			
Planinhalt Untergeschoss		 Aufmaß - CAD-Service - Flächen	
Maßstab 1:100	Datum 03.06.2025		
Objekt-Nr.	Plan-Nr. 1		