
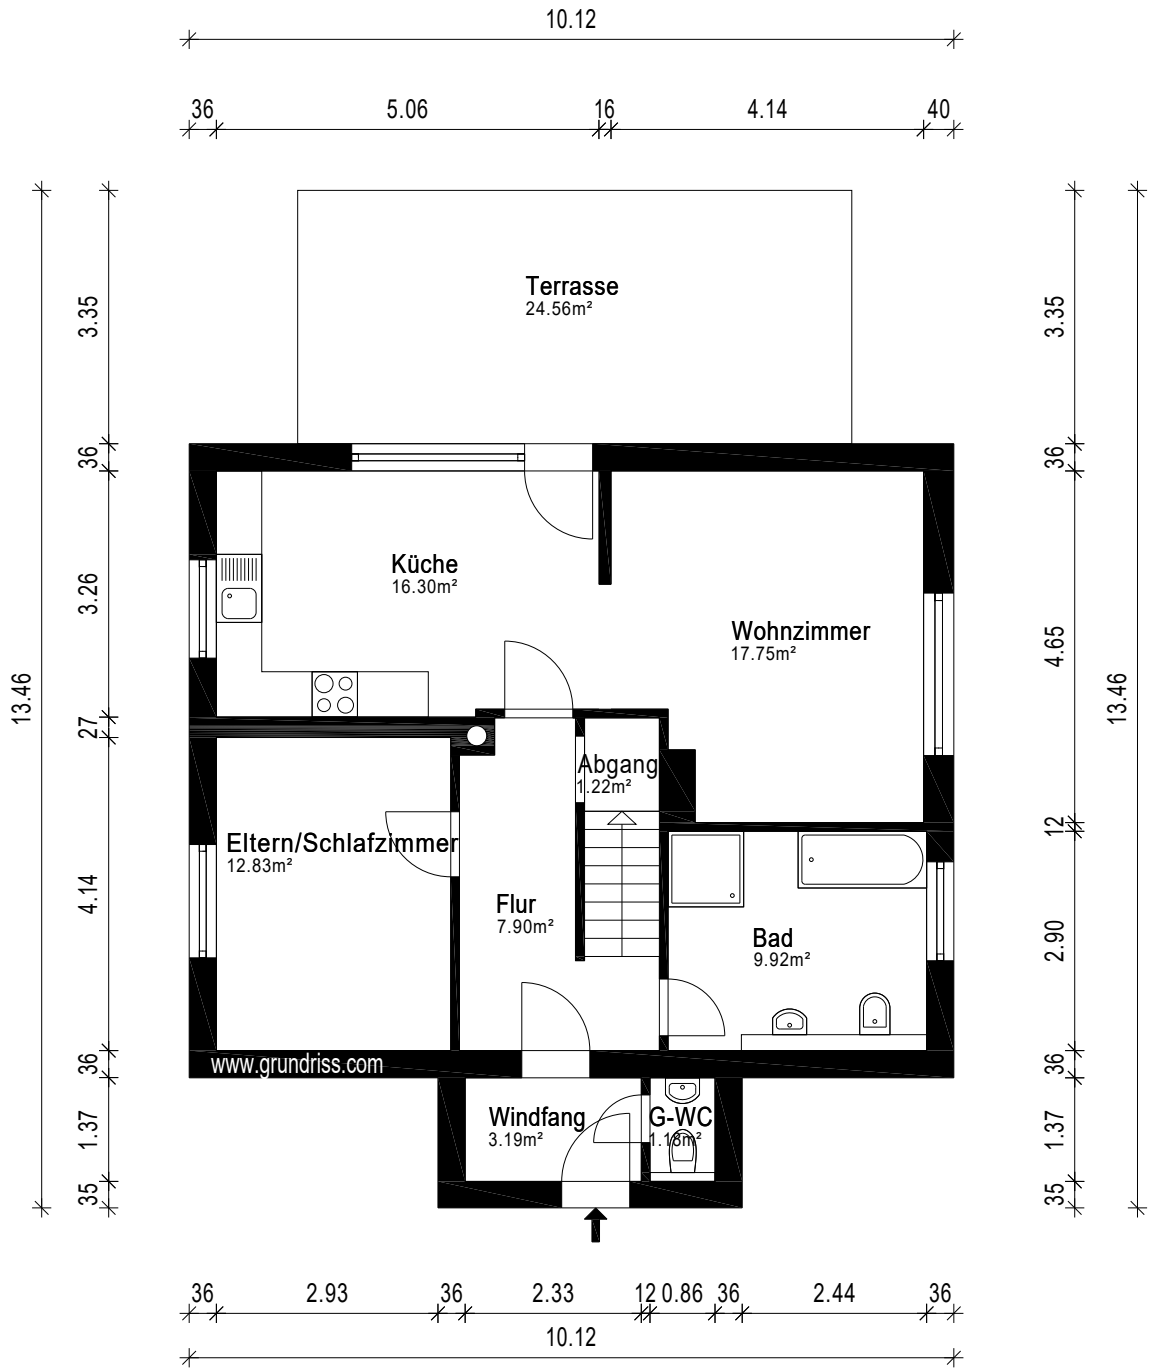
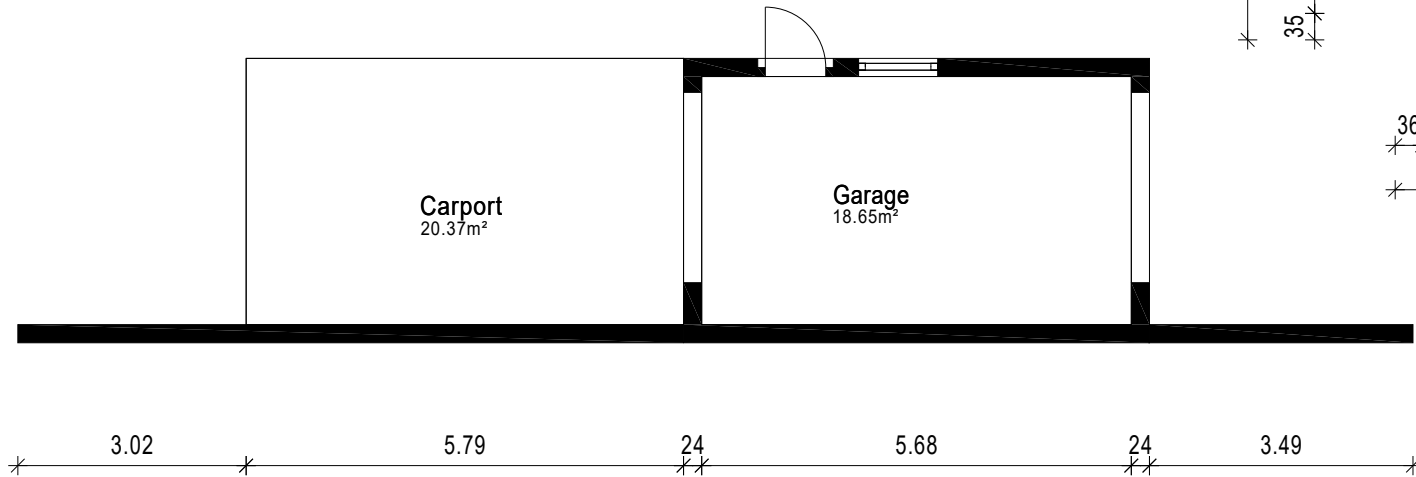


24
3.28
24

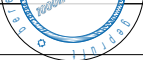

Gebäude EFH			
Ort/Straße 38440 Wolfsburg, Frauentichstr. 21			
Planinhalt Erdgeschoss		 Ein Service der 1000hands AG	
Maßstab 1:100	Datum 03.06.2025		
Objekt-Nr.	Plan-Nr. 2	Aufmaß - CAD-Service - Flächen	