


Untergeschoss Umplanung

Bauvorhaben :
Ausbau Untergeschoss zu
Einliegerwohnung
Olaf Kartenberg

Bauort :
54516 Wittlich
Zum Felsenwehr 26
Flurstück 300/19

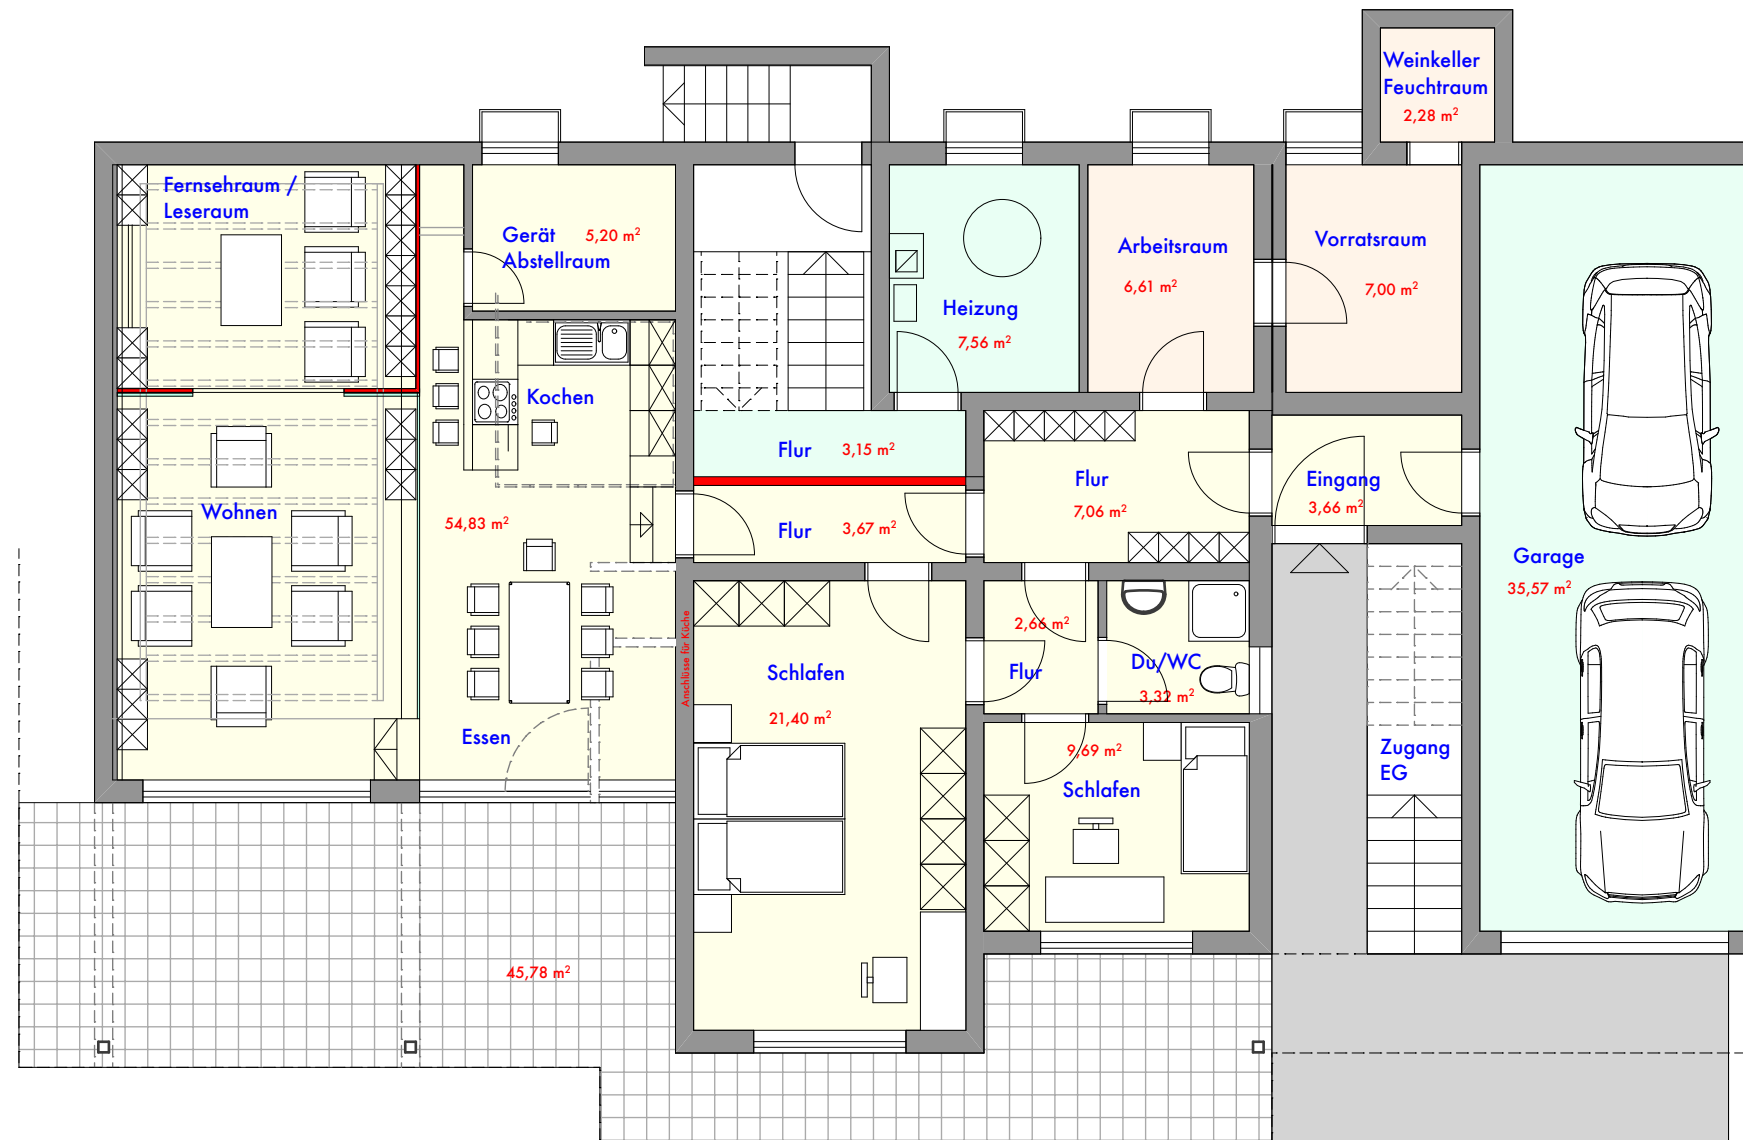

PLAN 2

Klausen, den 6.6.2025

architekt heinz maes
54524 klausen
wittlicher strasse 5


Architekt :

Bauherren :

Umplanung als Wohnung Untergeschoss

Separate Wohnung ohne Verbindung mit EG

Massstab

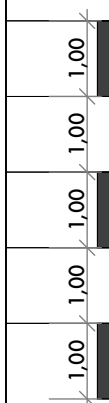

Zusätzlicher
Stellplatz
vorsehen

Zufahrt /
Zugang