


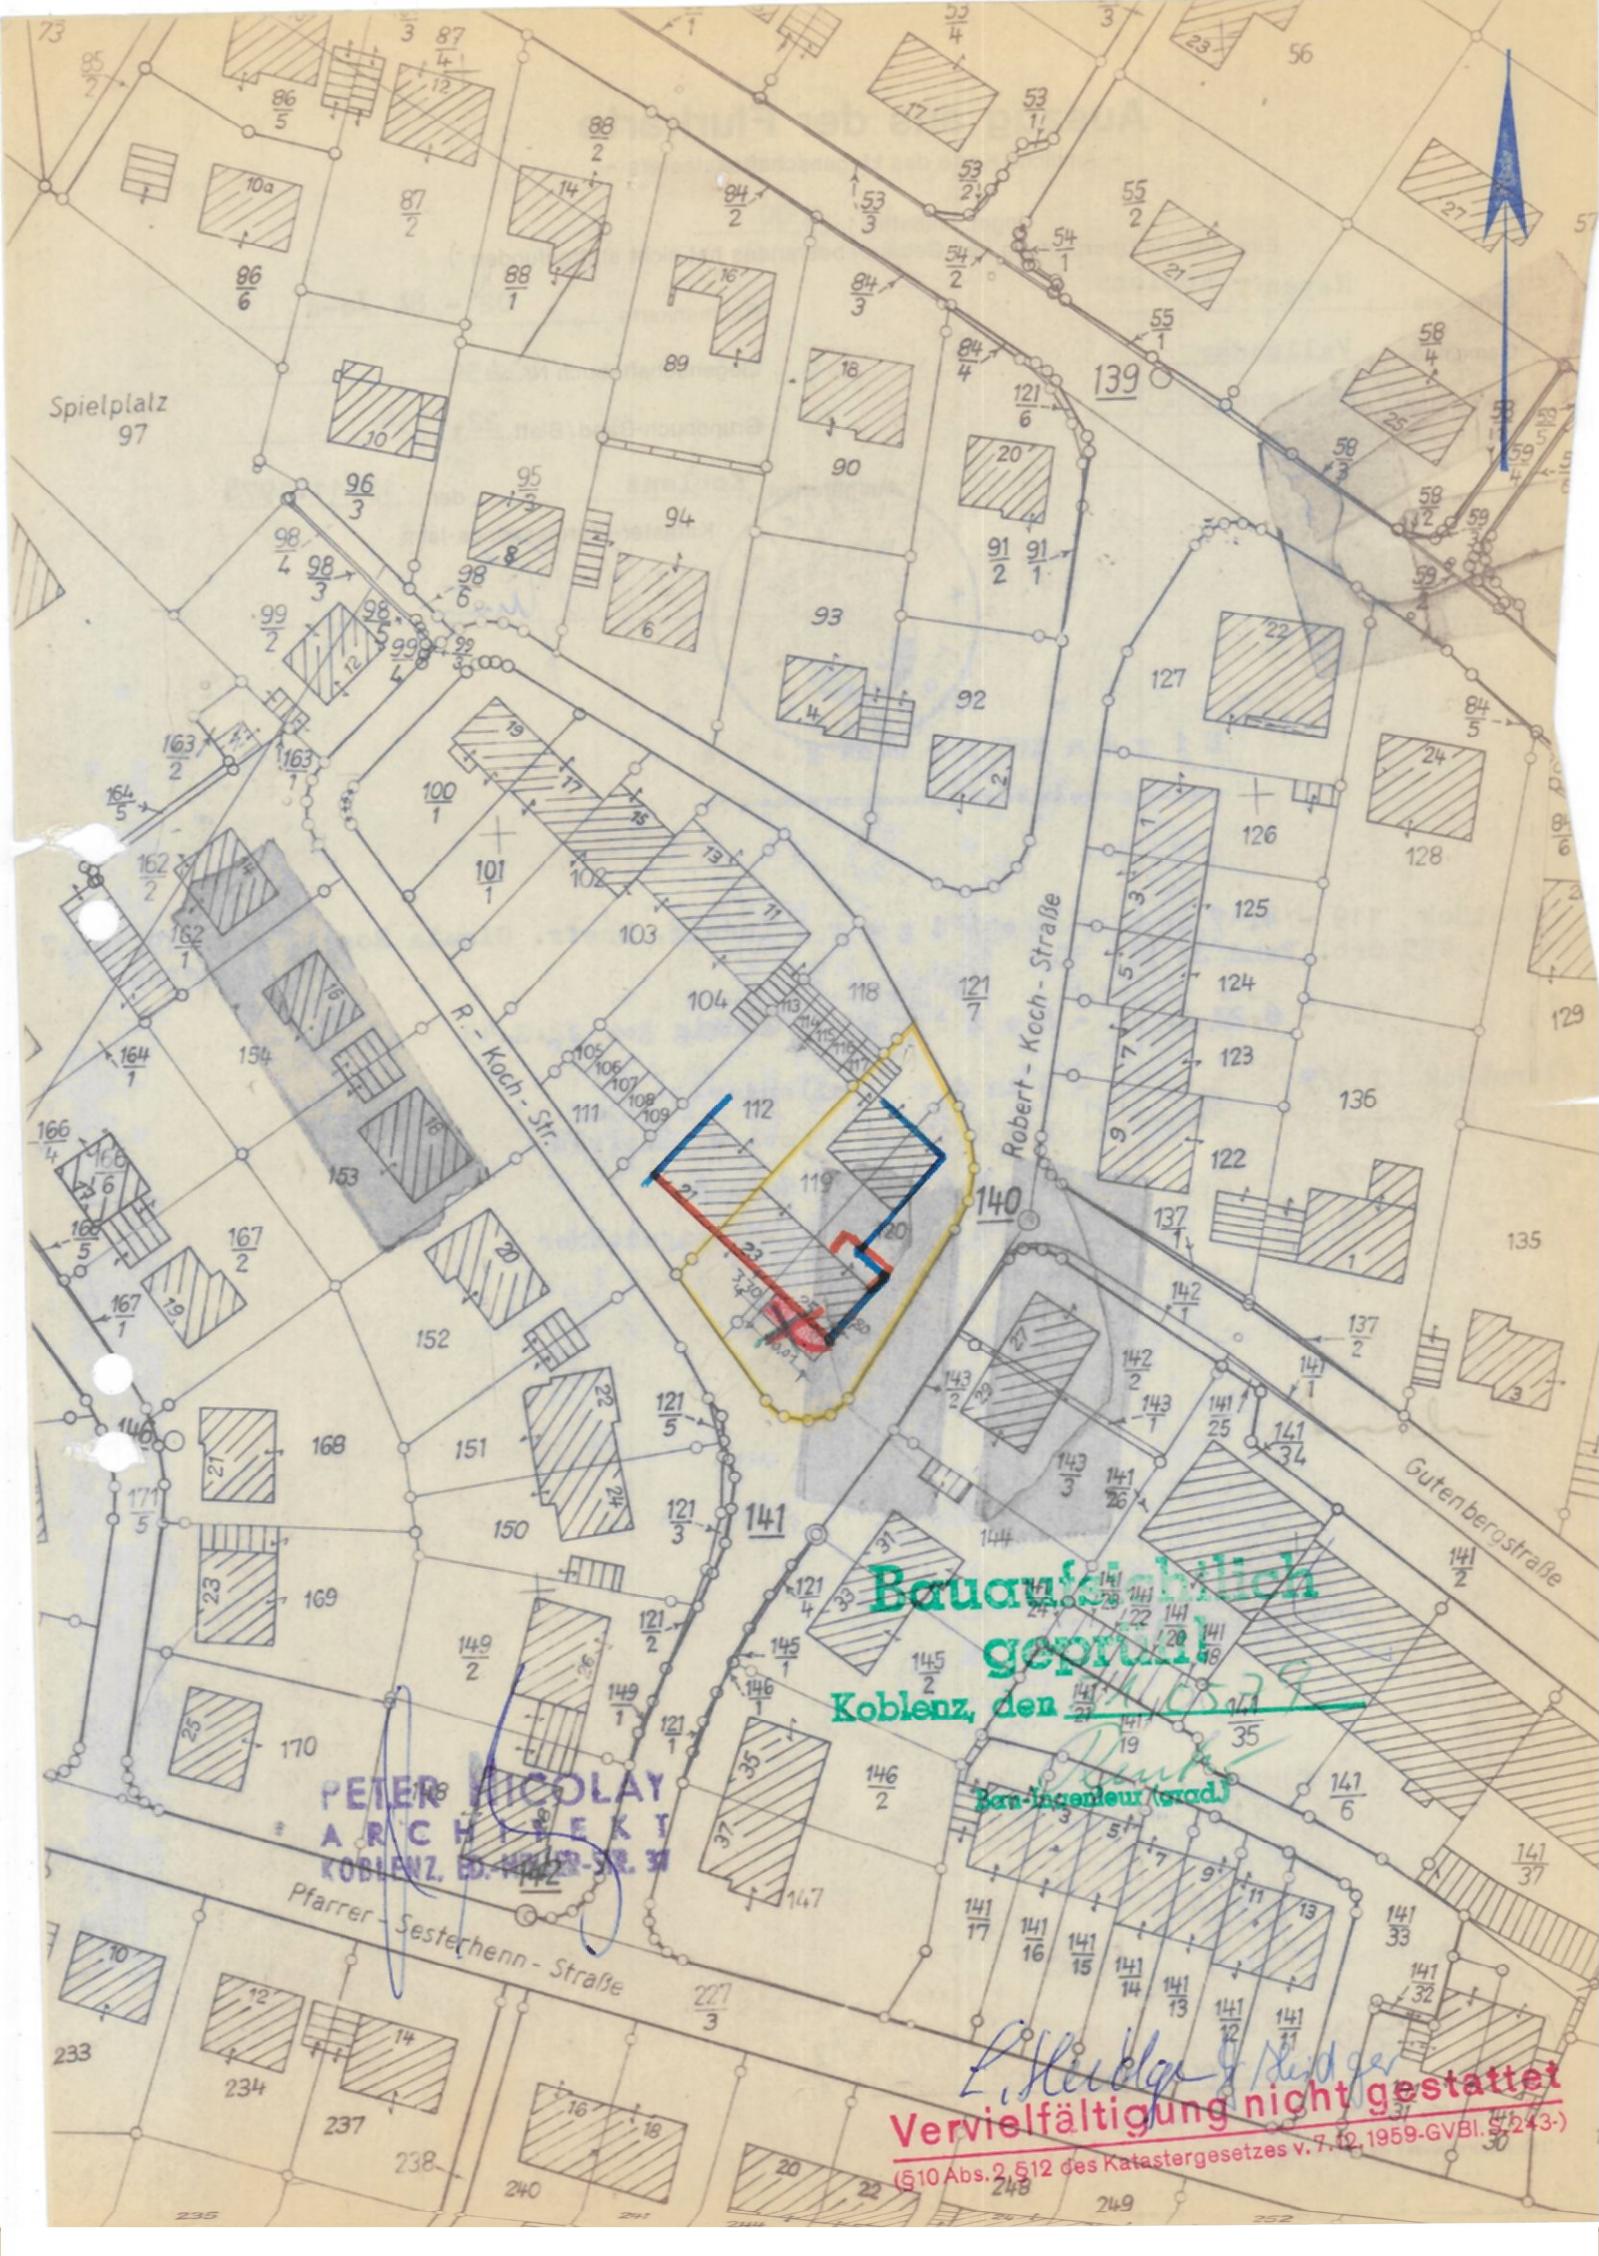

Spielplatz
97

R. - Koch - Str.

Robert - Koch - Straße

Gutenbergstraße



Pfarrer - Sesterhenn - Straße

PETER NICOLAY
ARCHITEKT
KOBLENZ, ED. 1112-33. 31

Bauaufsichtlich
geprüft
Koblenz, den 27. 11. 1953

Bau-Ingenieur (arch.)


Vervielfältigung nicht gestattet
(§ 10 Abs. 2 § 12 des Katastergesetzes v. 7. 12. 1959-GVBl. S. 243-)

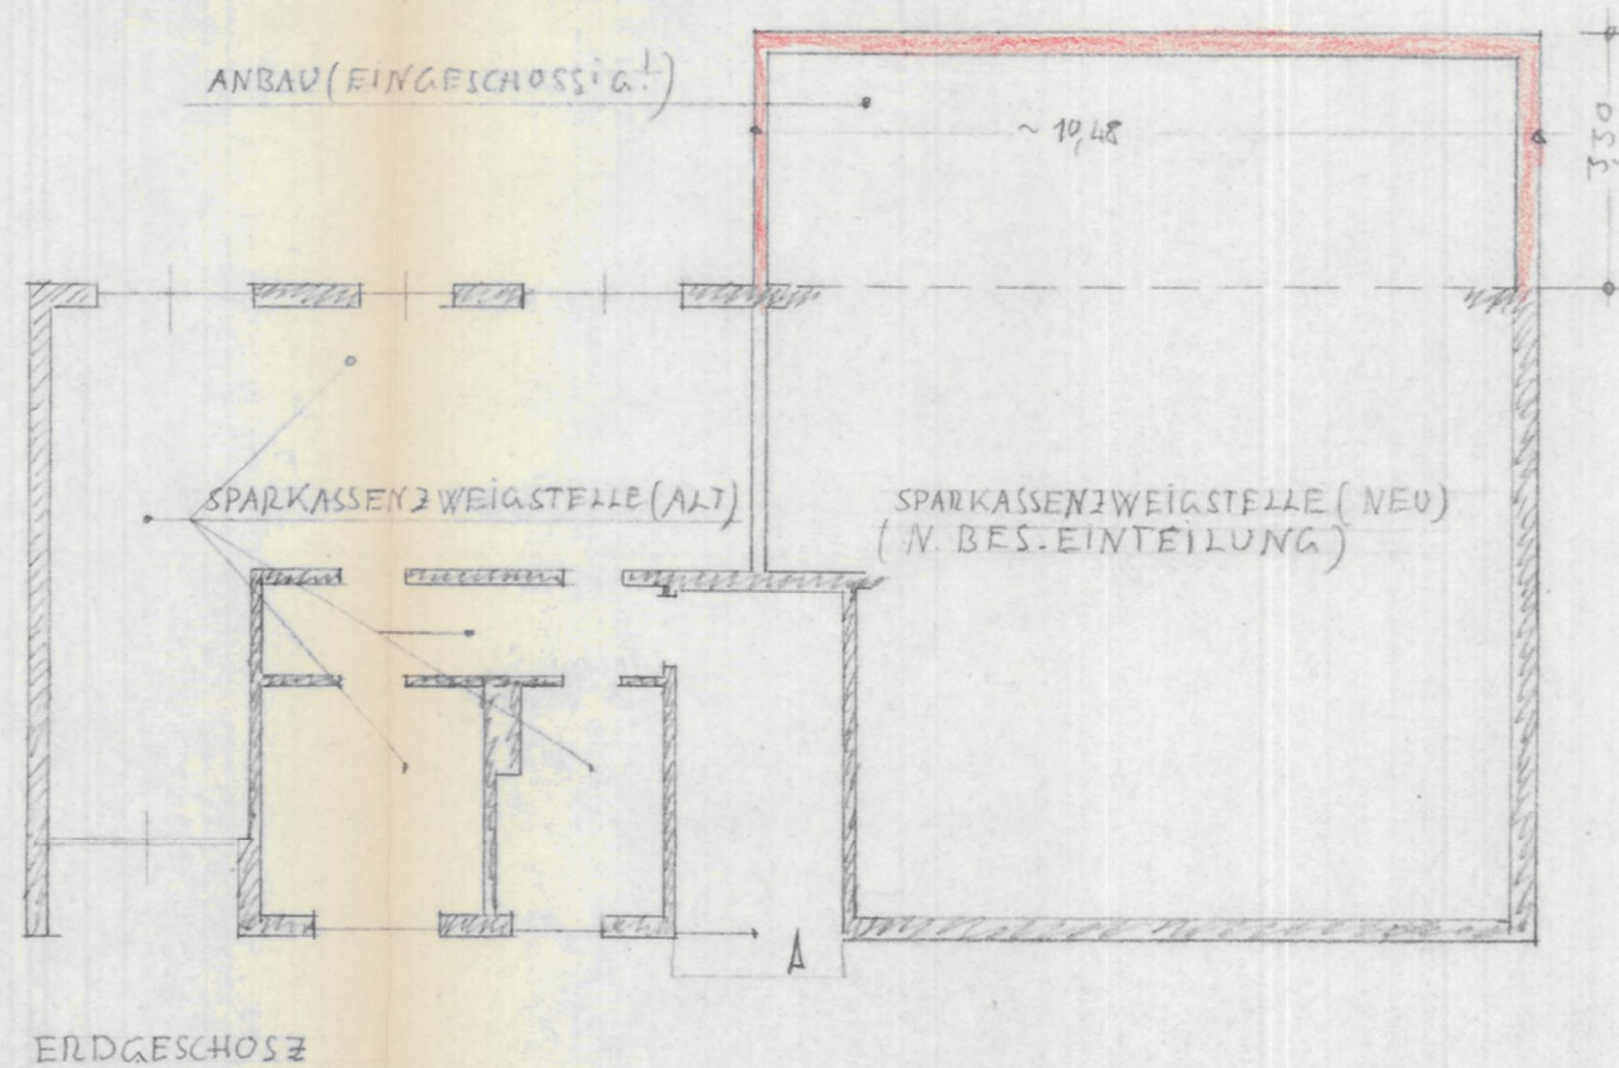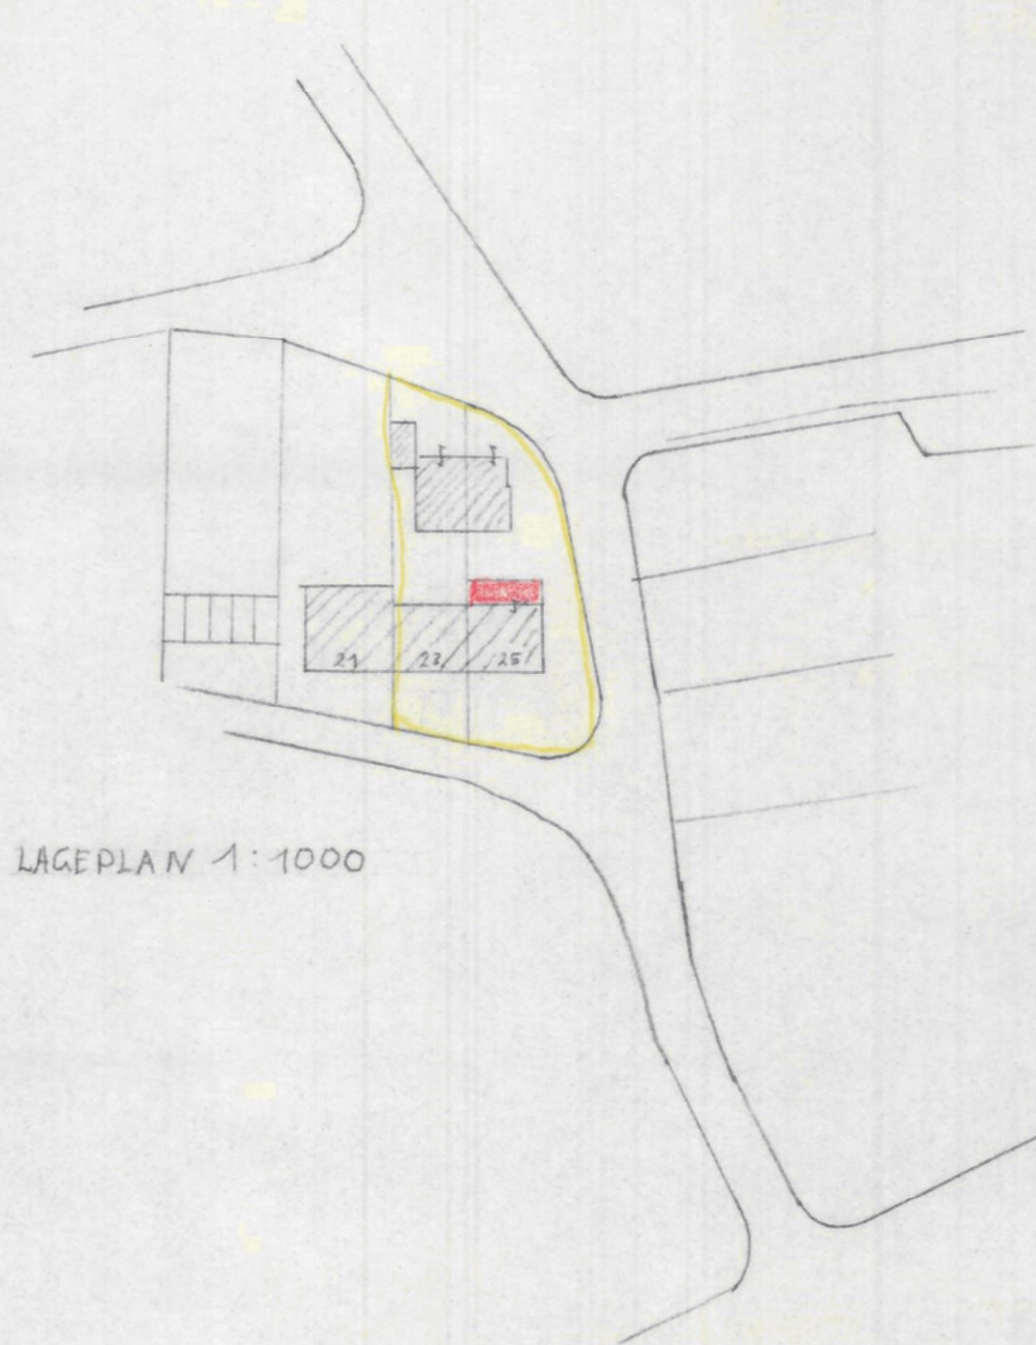

Gewerbeaufsichtlich
geprüft
Koblenz, den 28. 05. 79
Staatl. Gewerbeaufsichtsamt
Koblenz
Im Auftrag:

Bauaufsichtlich
geprüft
Koblenz, den 31. 05. 79
Bau-Ingenieur (grad.)


DER ARCHITEKT PETER NICOLAY ARCHITEKT KOBLENZ, ED. MÜLLER STR. 31			Maßstab 1:100	
	Datum	Name	VERLEGUNG DER SPARKASSEN- ZWEIGSTELLE AUF DEM GRUND- STÜCK ROß. KOCHSTR. 23-25	
Bearb.				
Gepr.				
Norm				
				Blatt
				Bl.
Zust.	Anderung	Datum	Name	

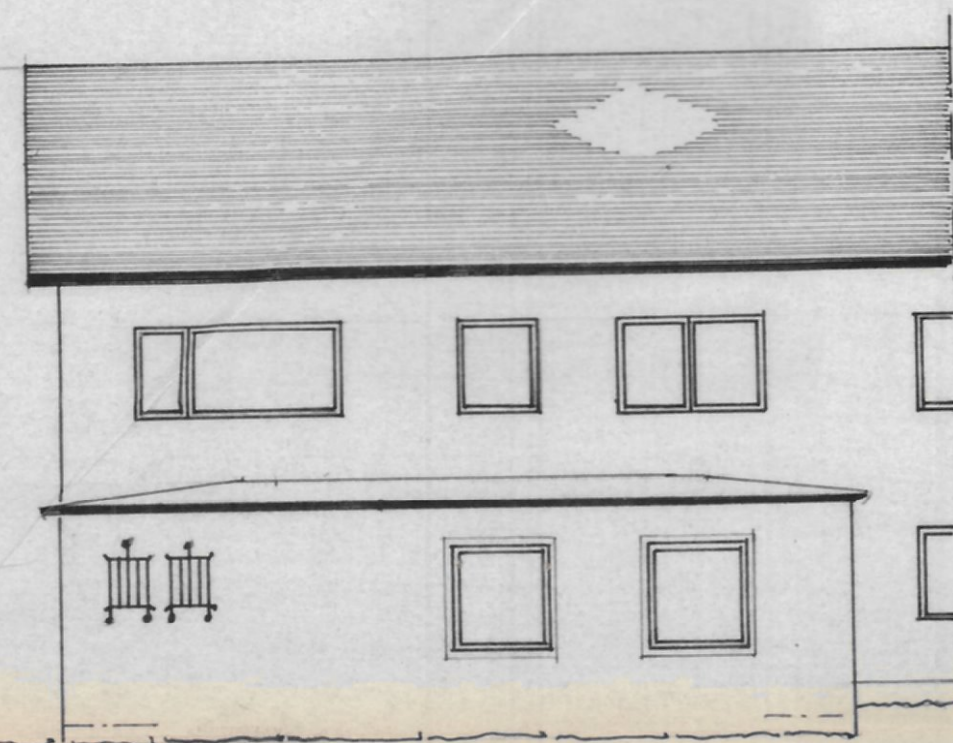

RÜCKSEITE



VORDERANSICHT

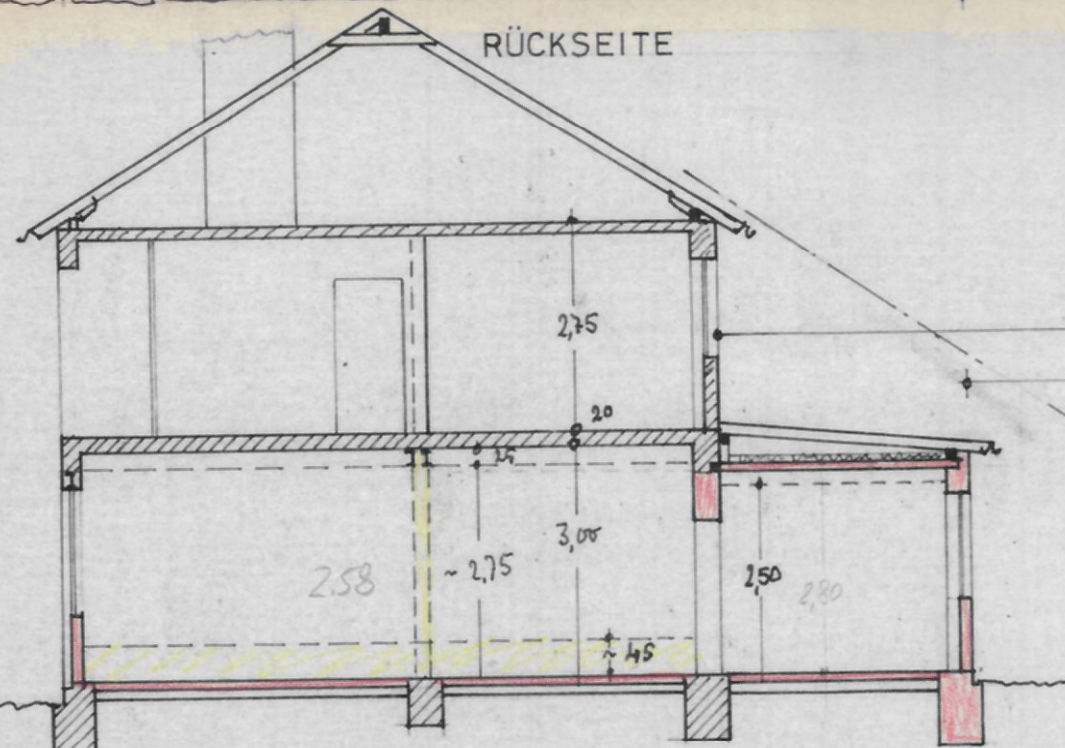


SCHNITT S1




GIEBEL

Beurteilt
geprüft!
Koblenz, den 31.05.79
Bau-Ingenieur (grad.)

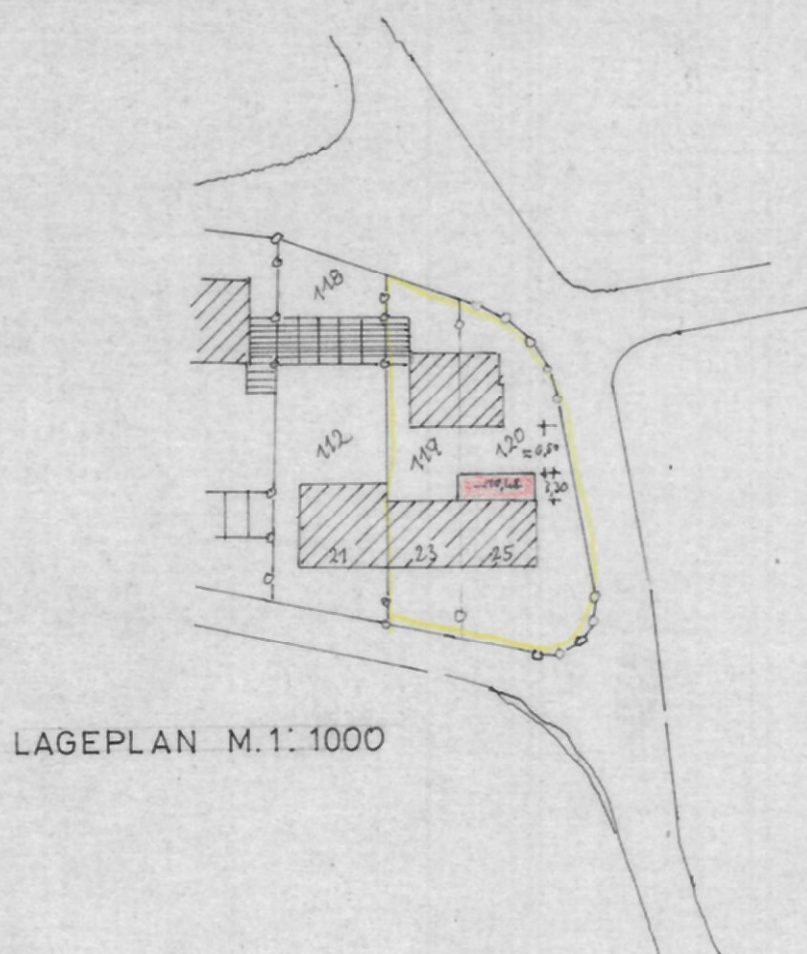


LAGEPLAN M.1:1000

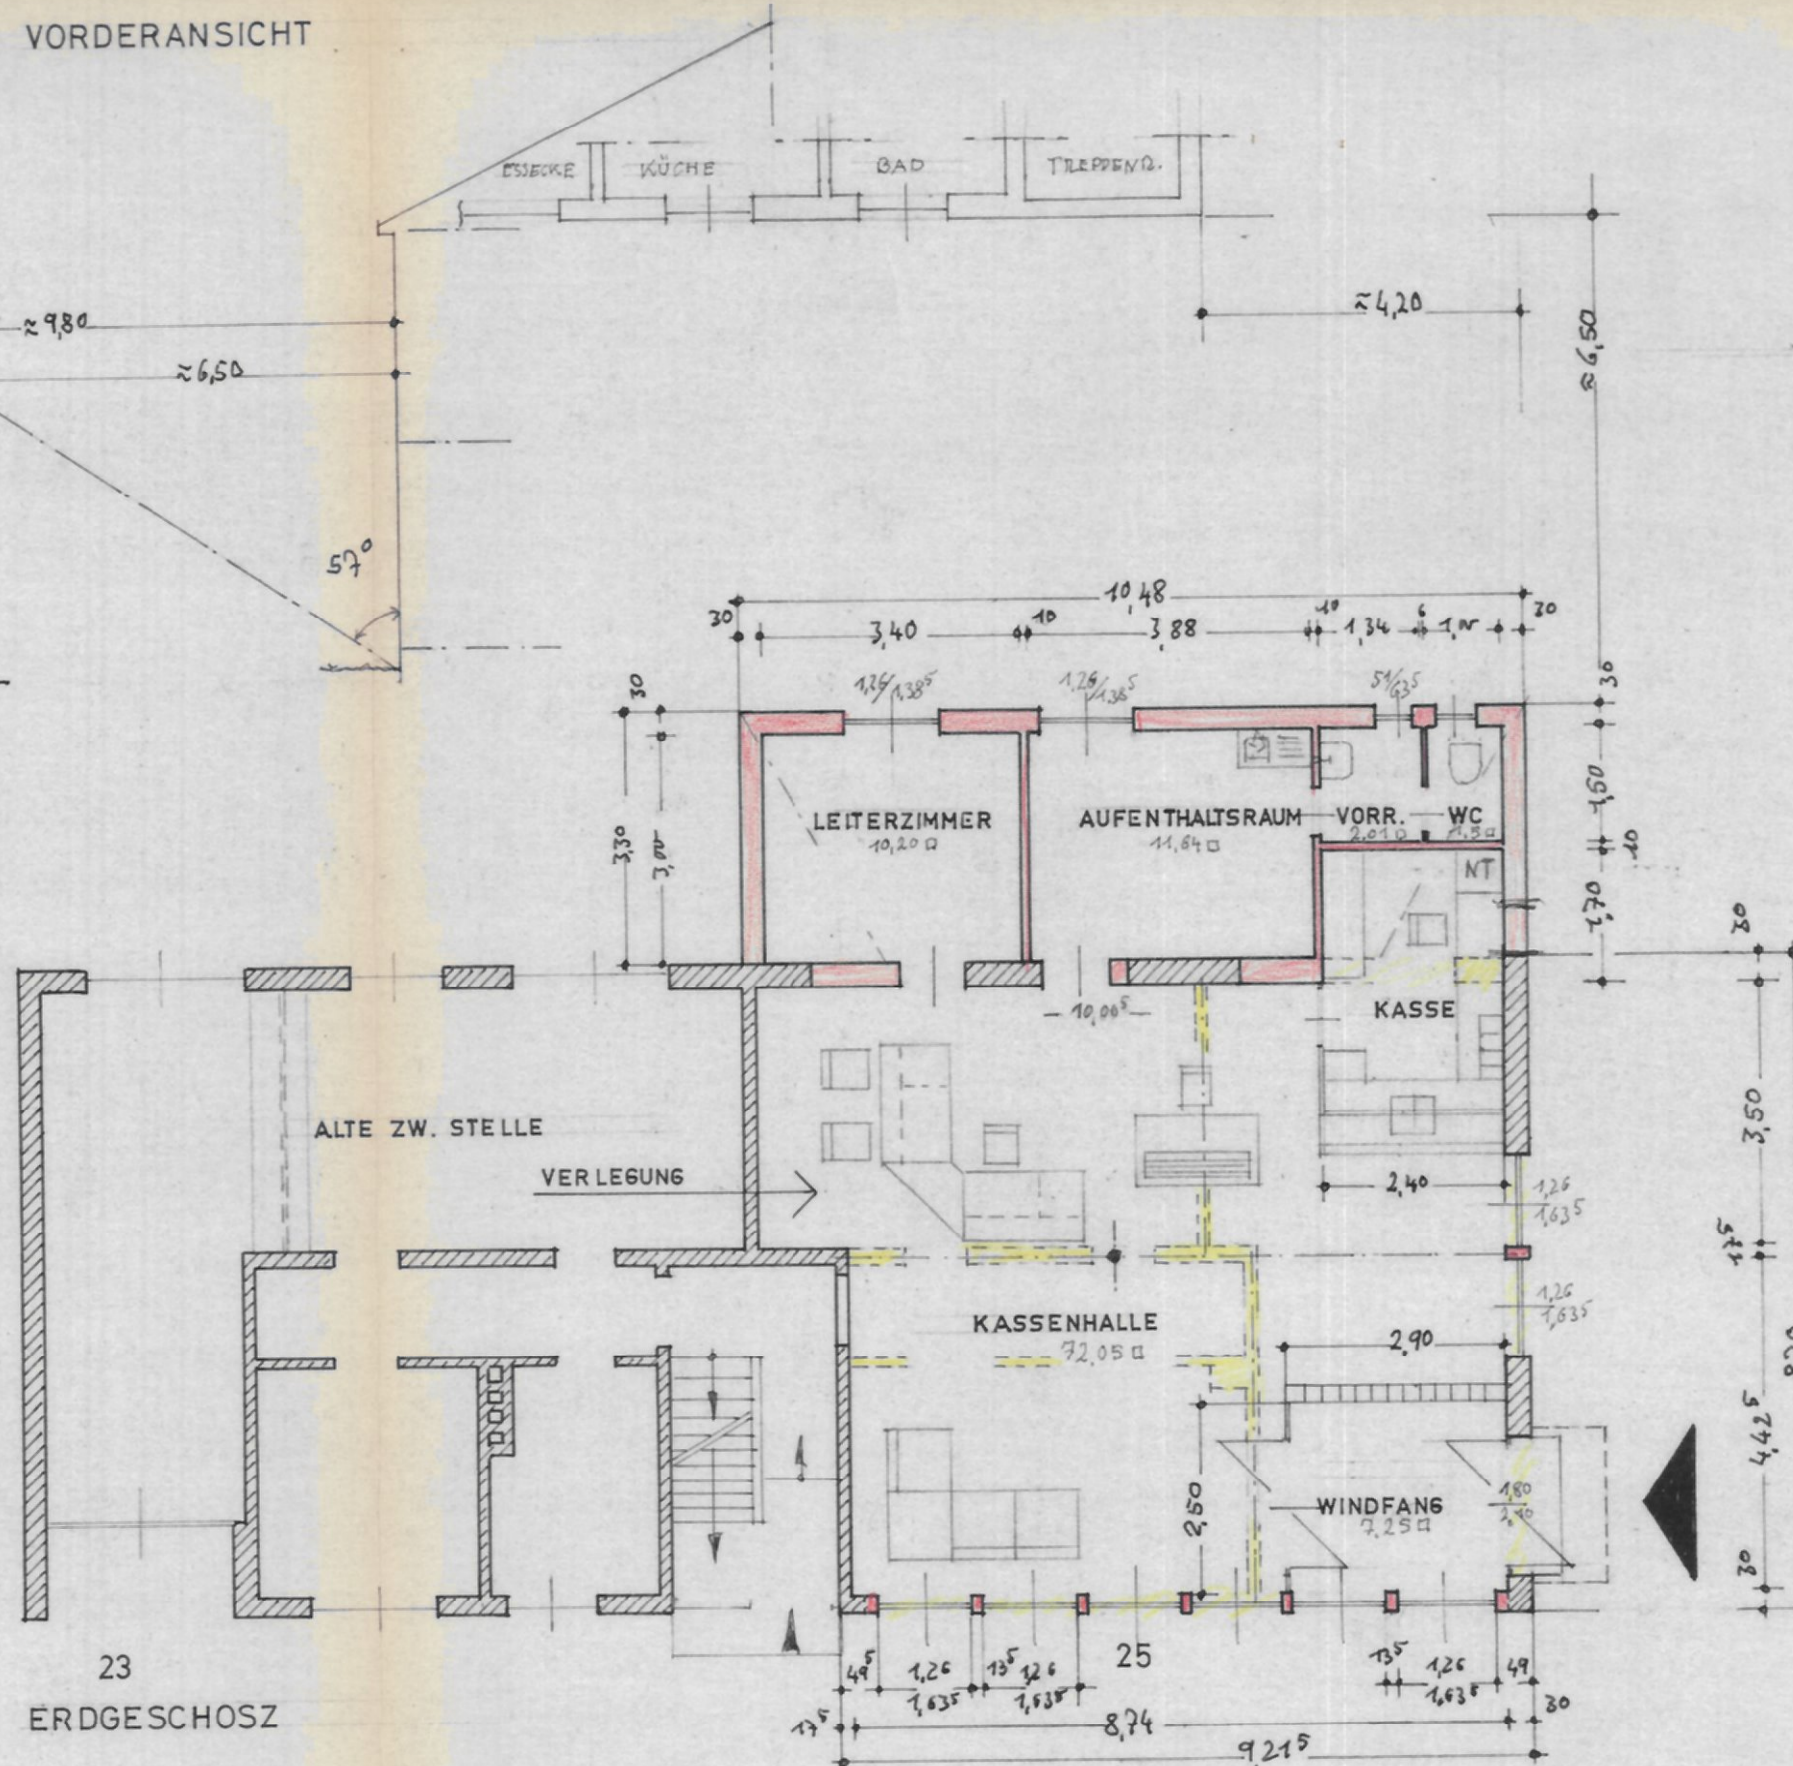


23
ERDGESCHOSZ

ERLÄUTERUNG:

- ALT
- NEU
- ABRUCH

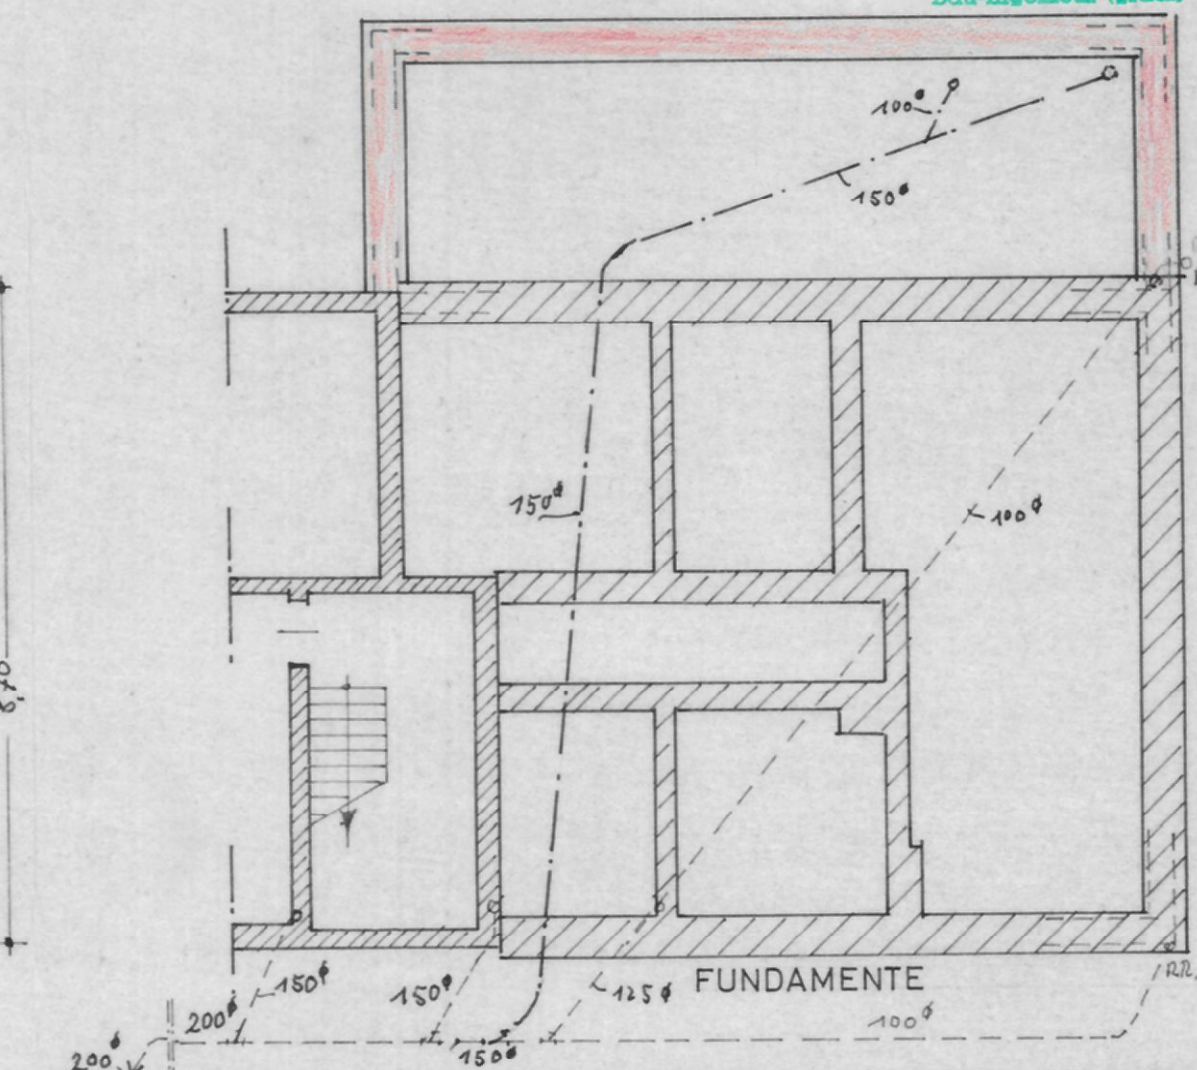

der architekt:		Maßstab 1:100	
		DER BAUHERR: <i>Heidger</i>	
		Datum	Name
	Bearb.	14.4.1979	<i>S.</i>
	Gepr.		
	Norm		
(ÄNDERUNGSZEICHNUNG)		VERLEGUNG U. UMBAU DER SPARKASS- ZWEIGSTELLE ROB.KOCHSTR.23-25 IN VALLENDAR. BAUHERR: EHEL. LUD. HEIDGER VALL. GUTENBERGSTR. 6	
Zust.	Änderung	Datum	Name
		Blatt 2	
		Bl.	

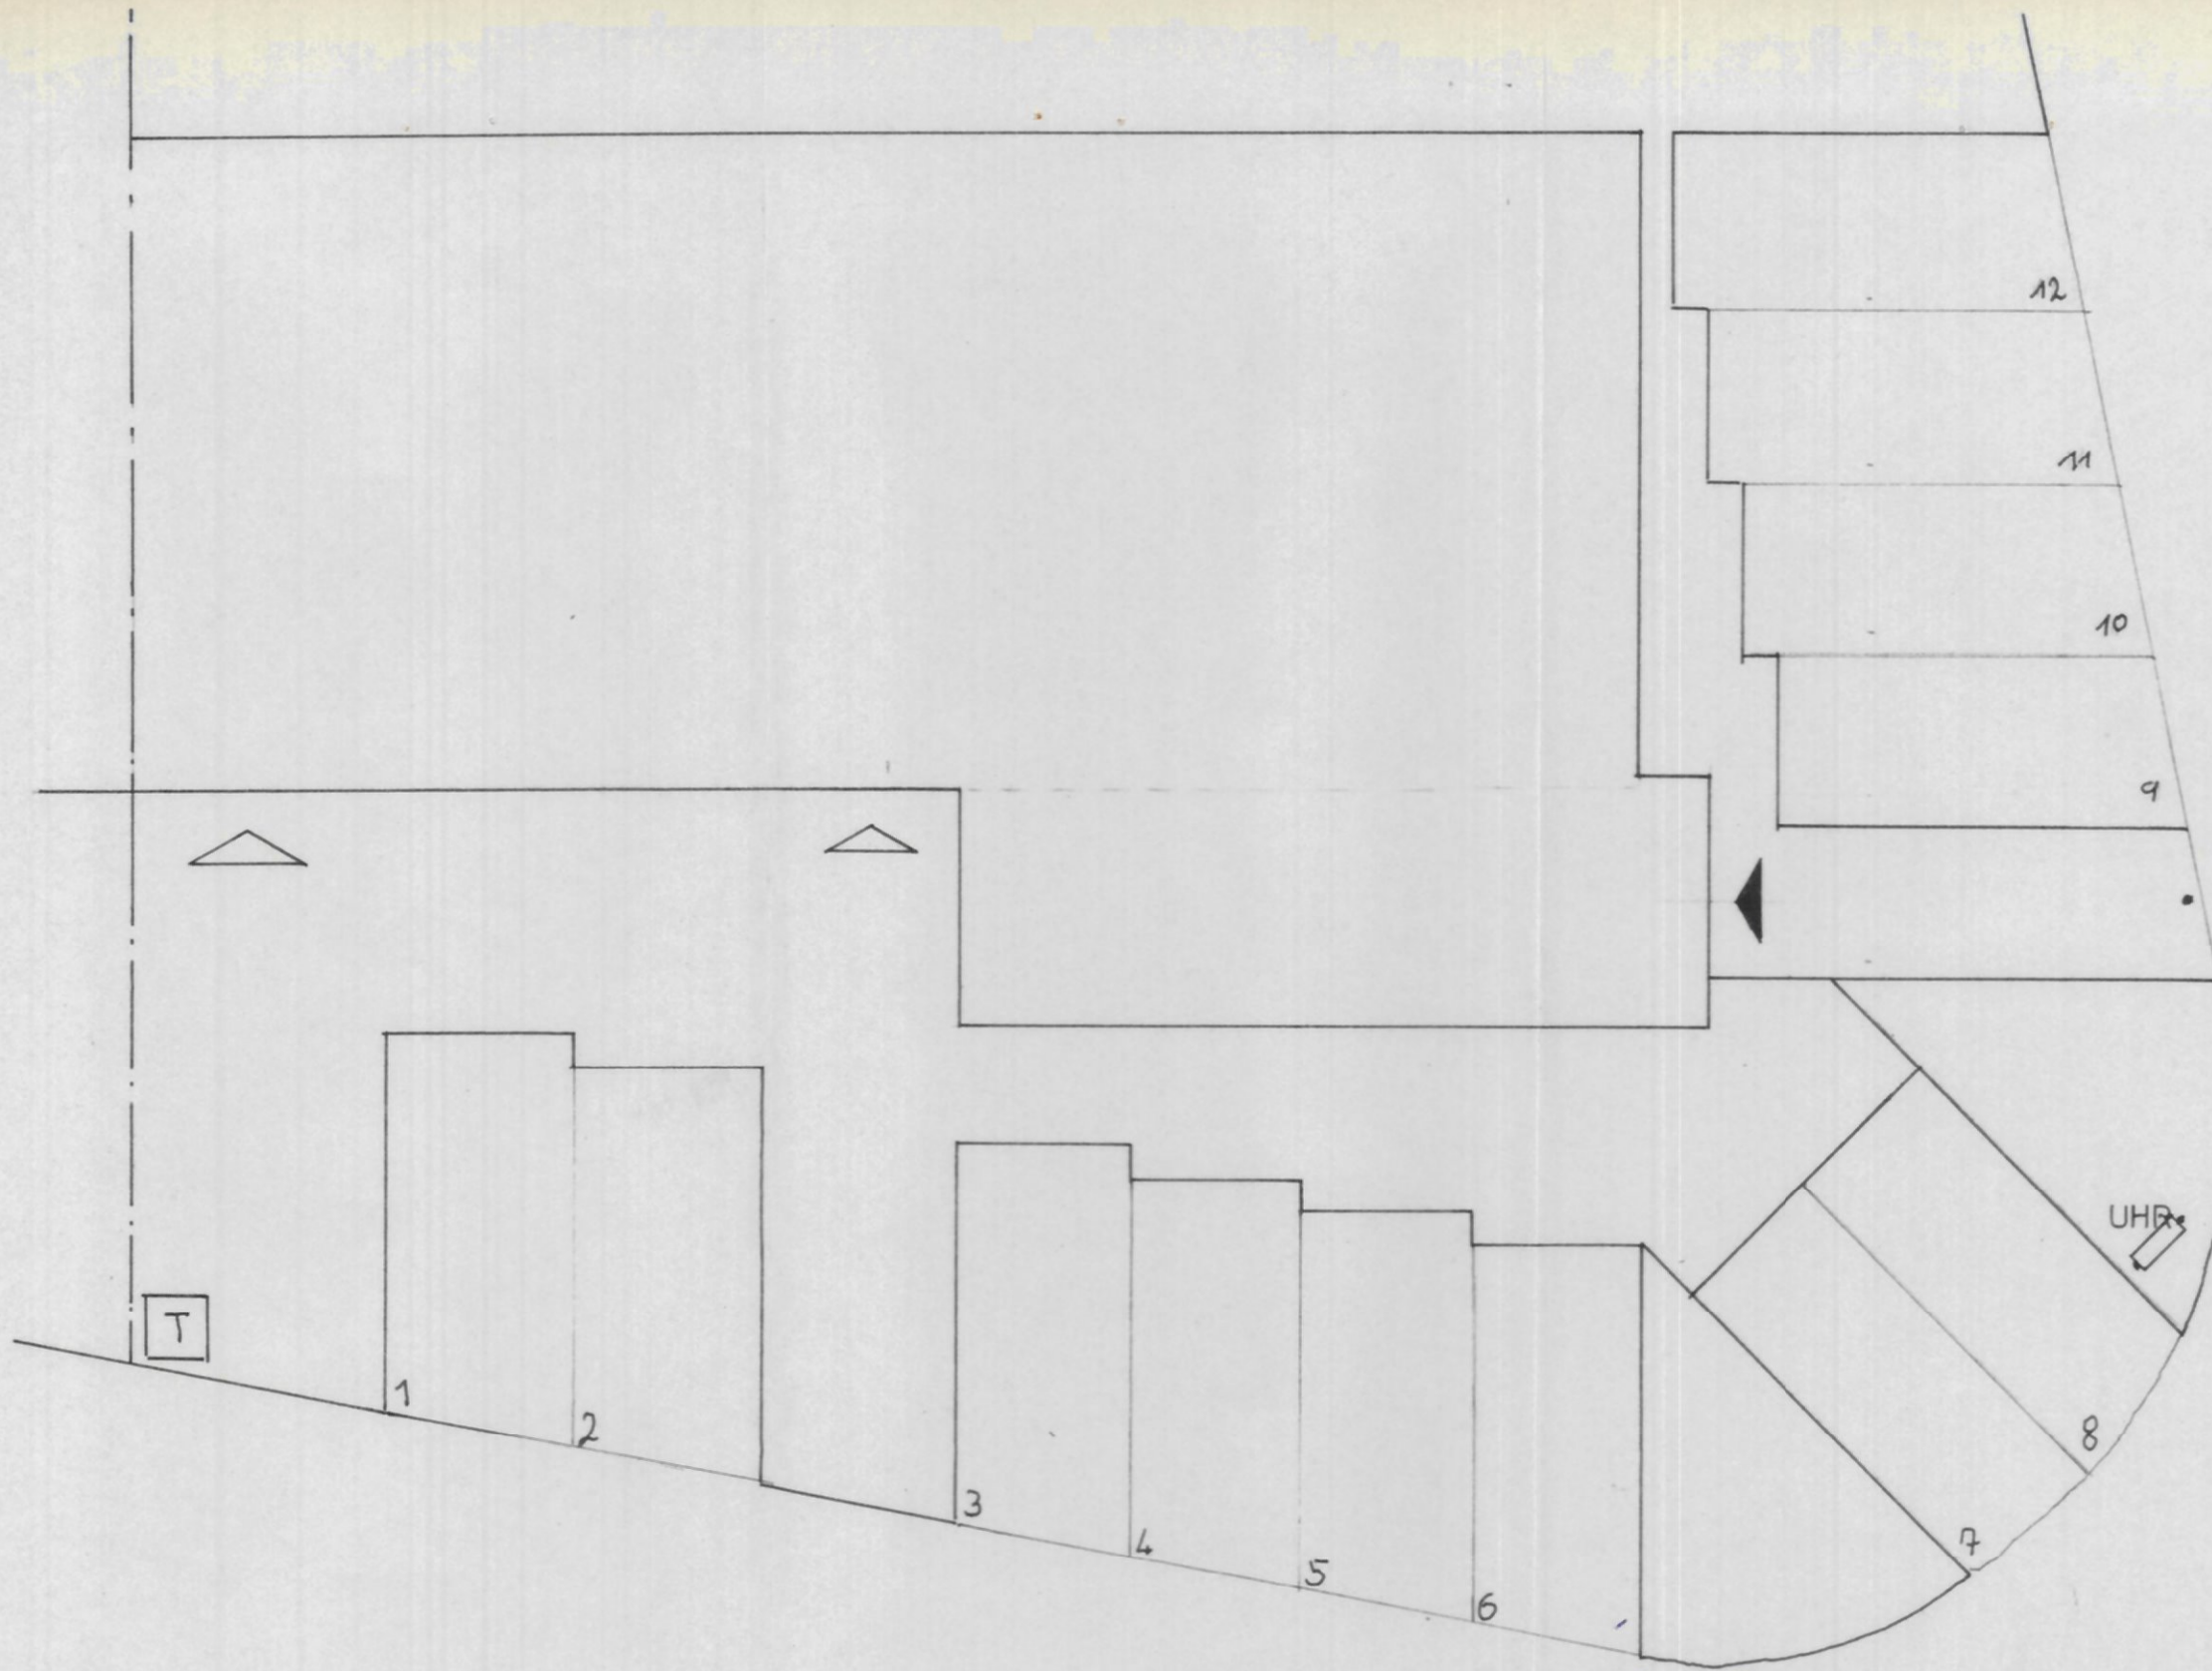

**Bauaufsichtlich
geprüft!**
Koblenz, den 31.05.79
Reink
Bau-Ingenieur (grad.)

Gewerbeaufsichtlich
geprüft
Koblenz, den 28.05.79
Staatl. Gewerbeaufsichtsamt
Koblenz
Im Auftrag:
[Signature]

PETER NICOLAY ARCHITEKT KOBLENZ, ED.-MOLLER-STR. 37		Maßstab 1 : 100	
[Signature] [Signature]		<i>L. Heibler</i> <i>G. Heibler</i>	
		SPARKASSENZWEIGSTELLE VAL. MALLENDARER BERG PARKPLATZAUFTEILUNG	
		Blatt	
		Bl.	
Zust.	Änderung	Datum	Name