SCHNITT A-A

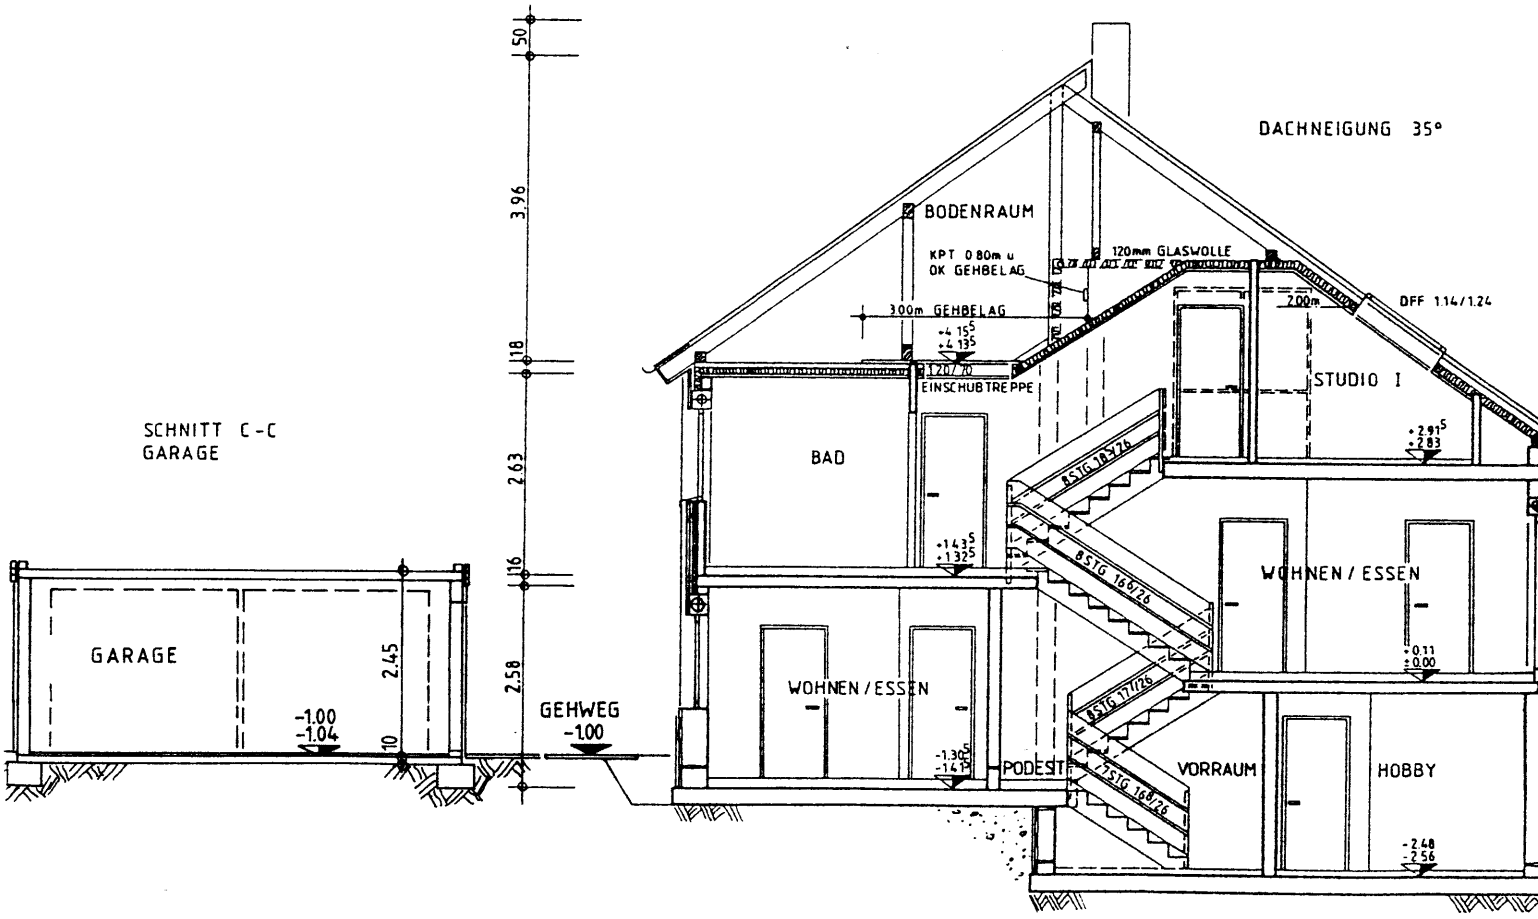
DACHNEIGUNG 35°
BODENRAUM
KPT 0.80m u
OK GEHBELAG
120mm GLASWOLLE
300m GEHBELAG
2.00m
DFF 1.14/1.24
+4.15
+4.13
120/70
EINSCHUBTREPPE
STUDIO I
BAD
+2.91
+2.83
8STG 18/26
+1.43
+1.32
8STG 16/26
WOHNEN / ESSEN
-0.11
±0.00
WOHNEN / ESSEN
8STG 17/26
-1.30
-1.41
PODEST
7STG 16/26
VORRAUM
HOBBY
-2.48
-2.56
SCHNITT C-C
GARAGE
GARAGE
-1.00
-1.04
2.45
10
GEHWEG
-1.00
50
3.96
18
2.63
16
2.58

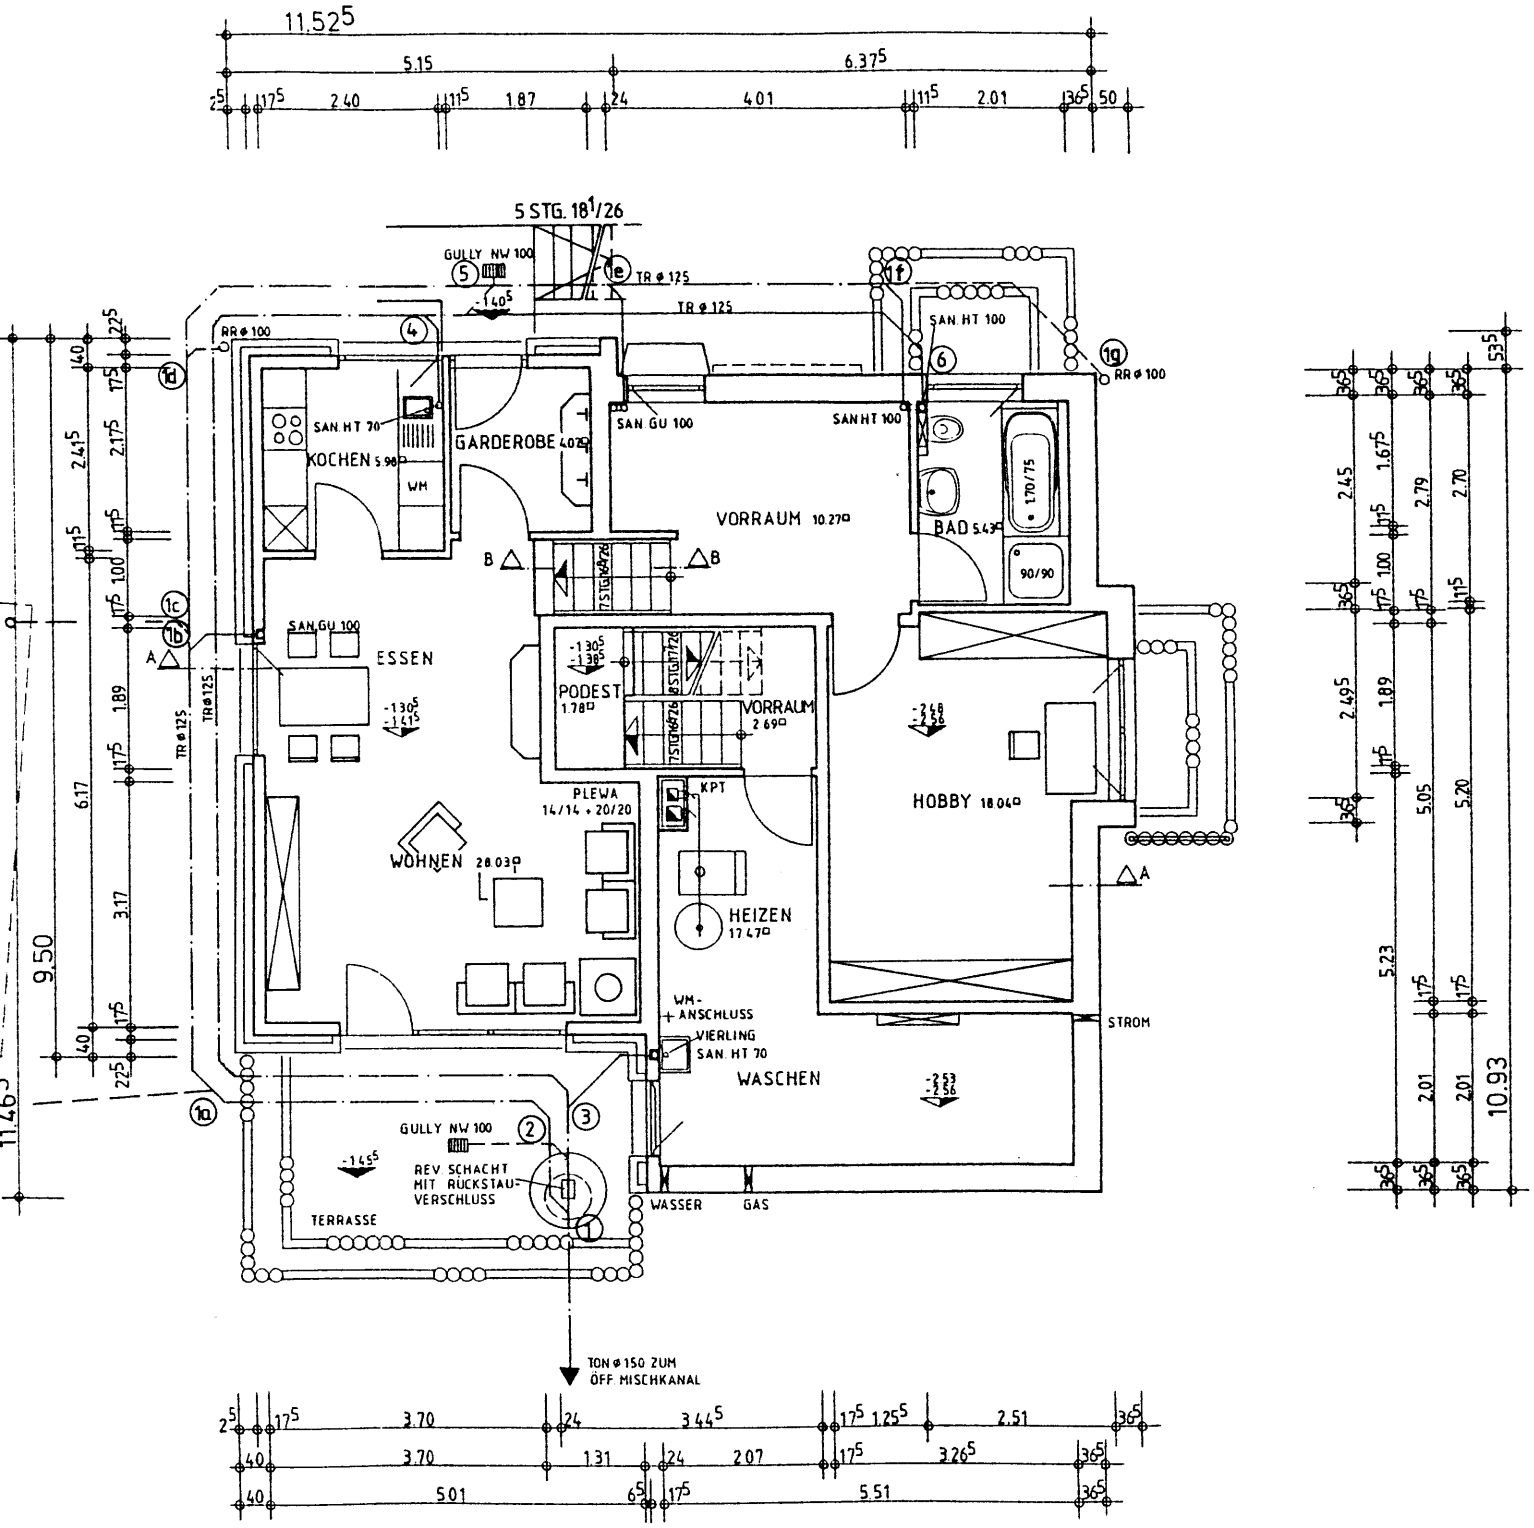
11.52
5.15
6.37
5 STG. 18/26
GULLY NW 100
TR ø 125
RR ø 100
SAN. HT 70
KOCHEN 5.90
WM
GARDEROBE 4.02
SAN. GU 100
SAN. HT 100
VORRAUM 10.27
BAD 5.43
1.70/75
90/90
ESSEN
PODEST 1.78
VORRAUM 2.69
PLEWA 14/14 + 20/20
KPT
WOHNEN 28.03
HEIZEN 17.47
HOBBY 18.04
WM-ANSCHLUSS
VIERLING
SAN. HT 70
WASCHEN
STROM
GULLY NW 100
REV. SCHACHT MIT RÜCKSTAU-VERSCHLUSS
TERRASSE
WASSER
GAS
TON ø 150 ZUM ÖFF. MISCHKANAL
9.50
10.93

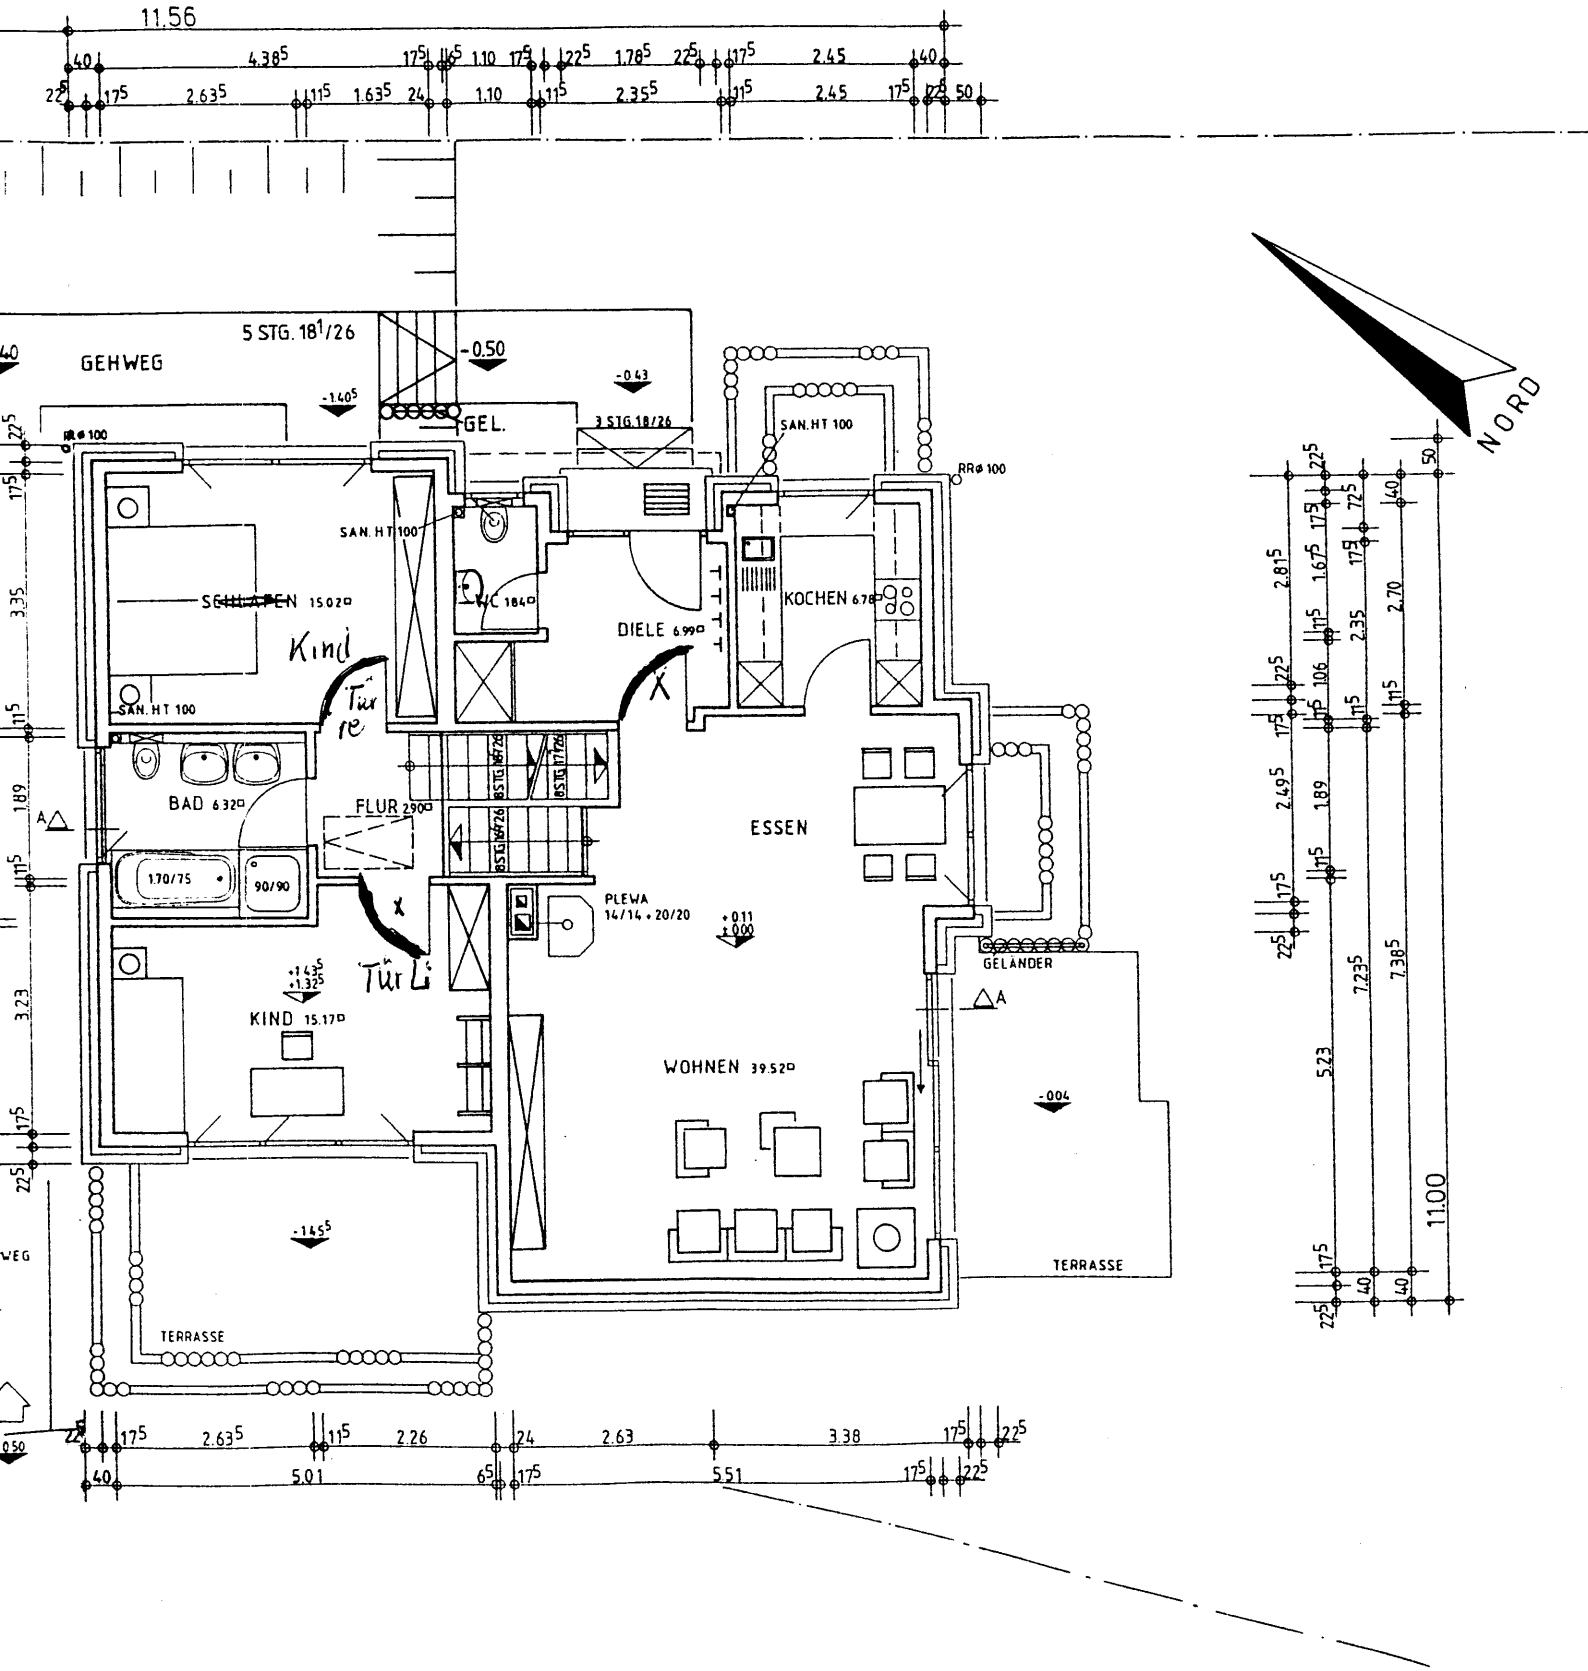
11.56
GEHWEG
5 STG. 18/26
-0.50
-0.43
-1.40
GEL.
3 STG. 18/26
SAN. HT 100
RR ø 100
SAN. HT 100
SCHLAFEN 15.02
WC 1.84
DIELE 6.99
KOCHEN 6.78
Kind
Tür re
SAN. HT 100
BAD 6.32
FLUR 2.90
8 STG. 16/26
8 STG. 17/26
ESSEN
PLEWA 14/14 + 20/20
+0.11
±0.00
GELÄNDER
Tür li
KIND 15.17
WOHNEN 39.52
-0.04
-1.45
TERRASSE
TERRASSE
NORD
11.00
2.63
2.26
2.63
3.38
5.01
5.51

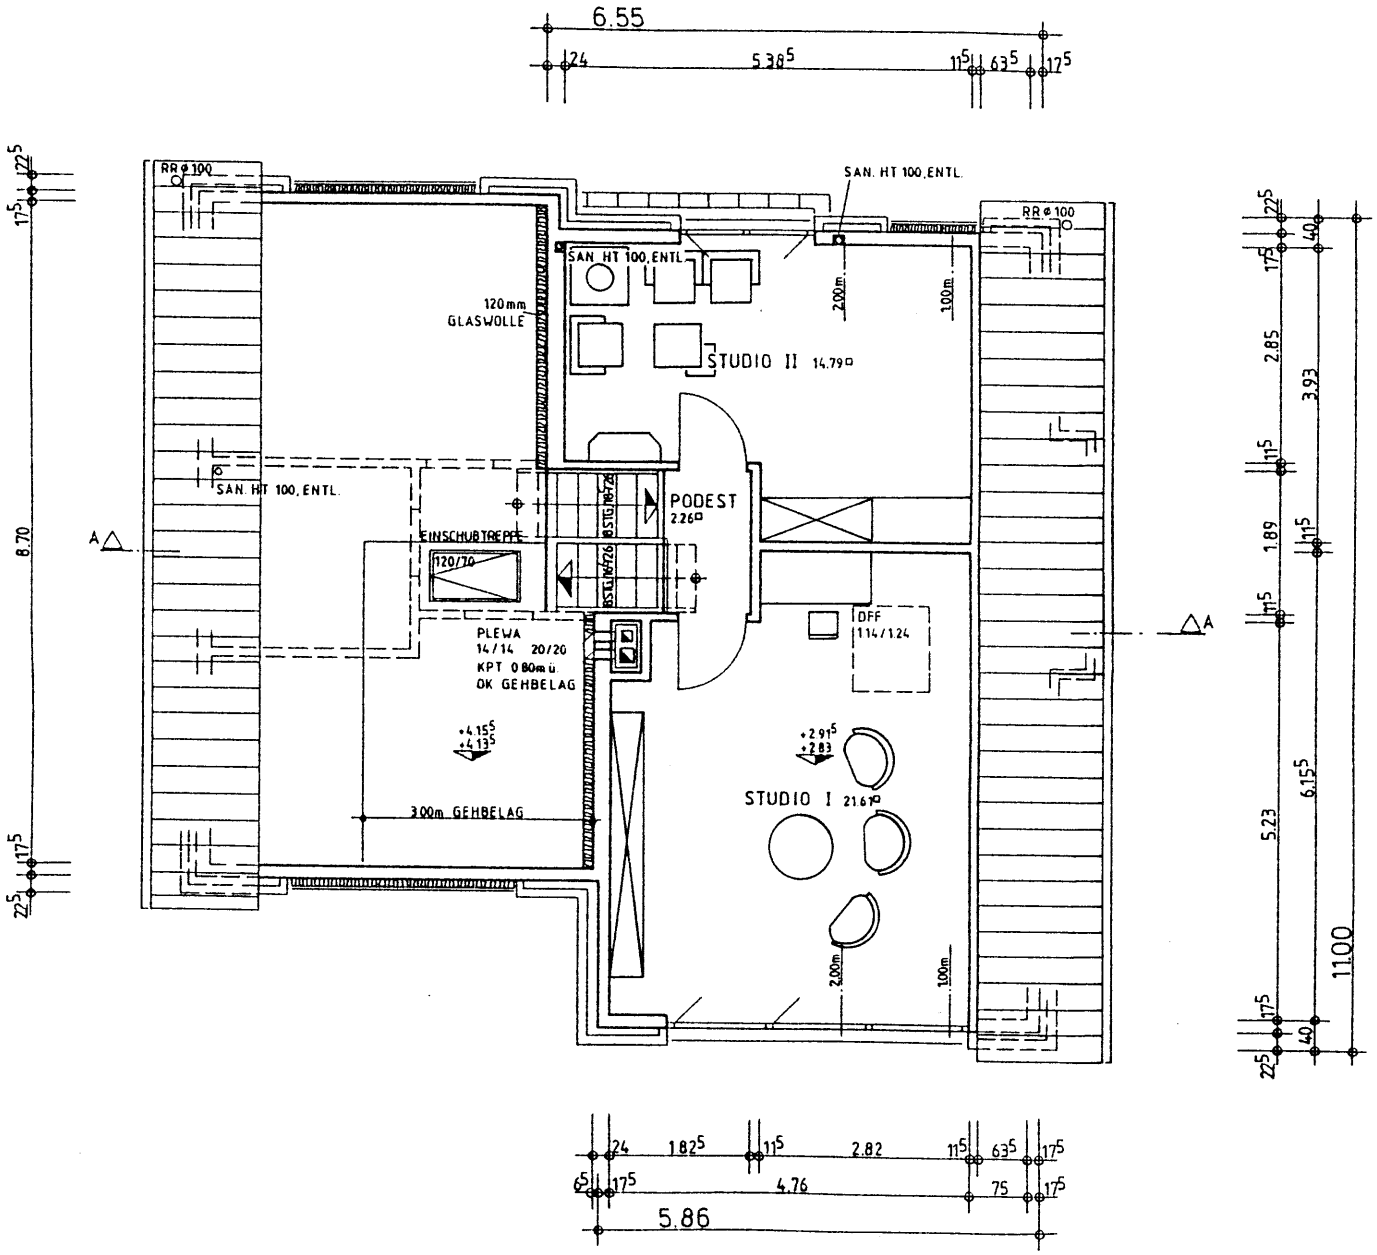
6.55
5.86
8.70
11.00
RR ⌀ 100
SAN. HT 100, ENTL.
120mm
GLASWOLLE
STUDIO II 14.79□
PODEST
2.26□
EINSCHUBTREPPE
120/70
PLEWA
14/14 20/20
KPT 0.80m ü
OK GEHBELAG
DFF
1.14/1.24
STUDIO I 21.61□
300m GEHBELAG
2.00m
1.00m
A