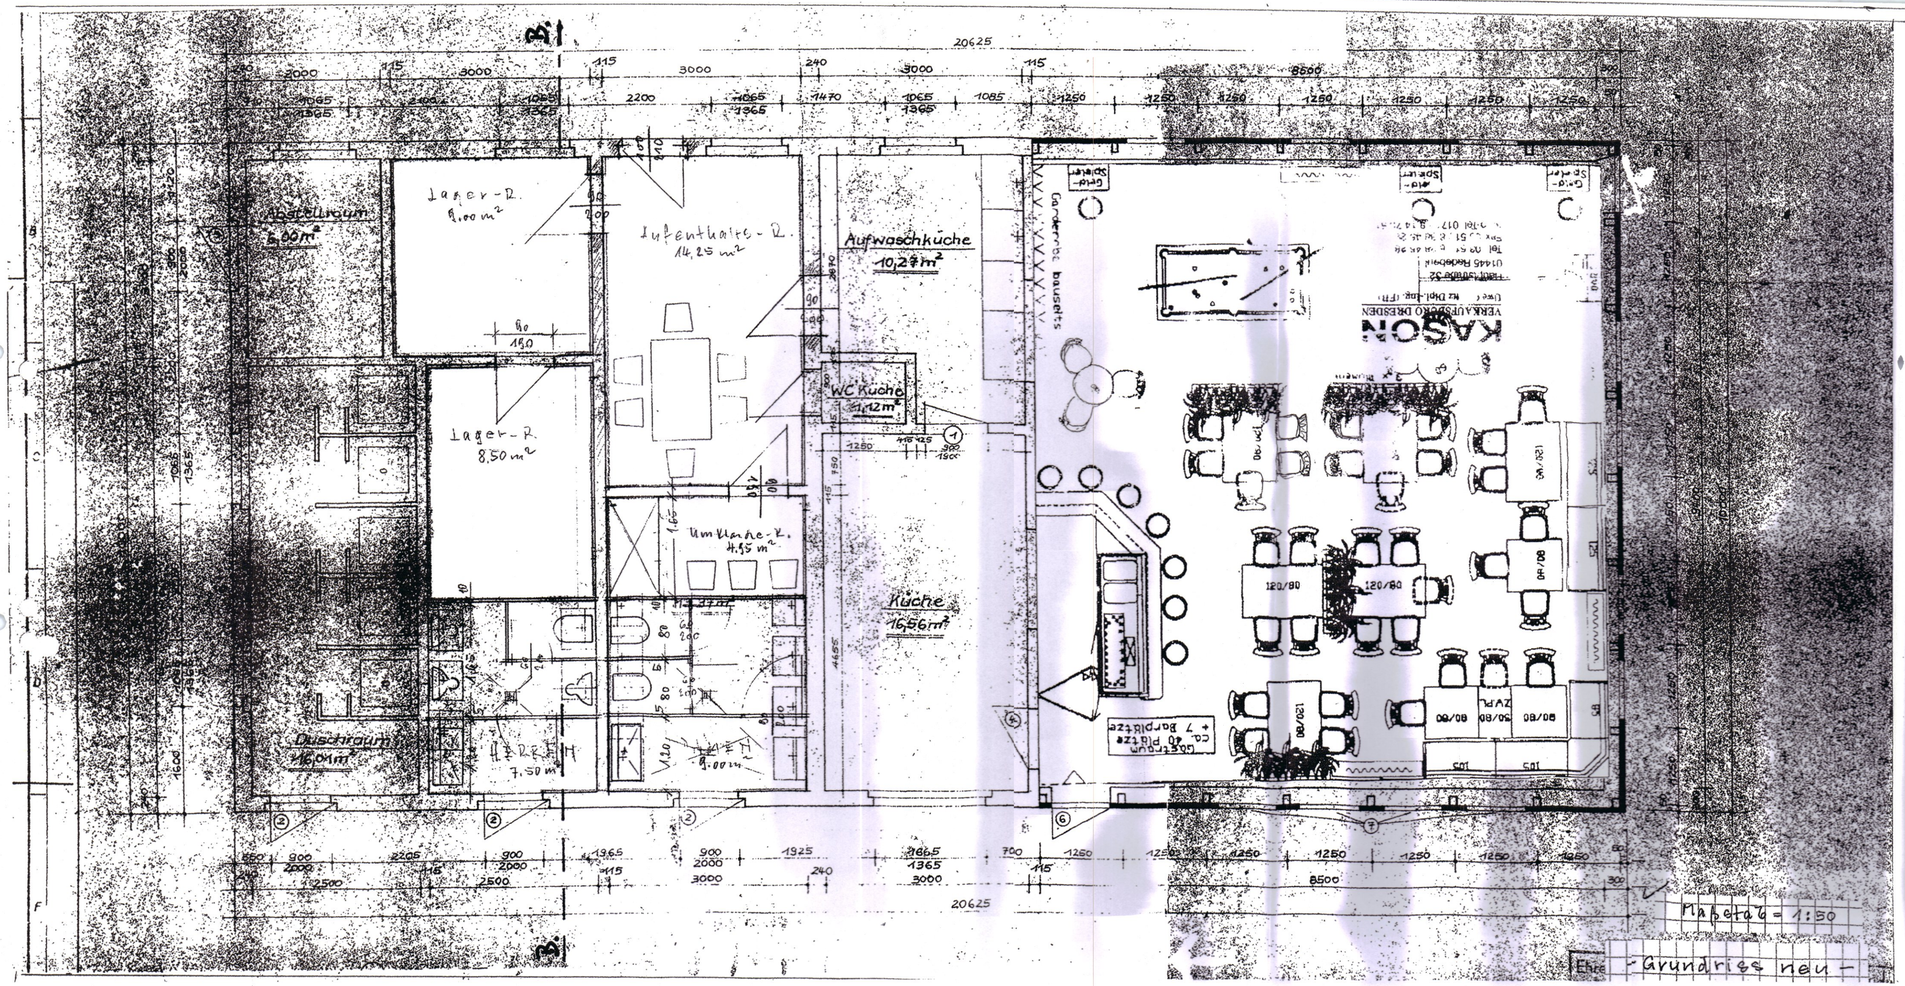

Maßstab = 1:50

Ehre - Grundriss neu -

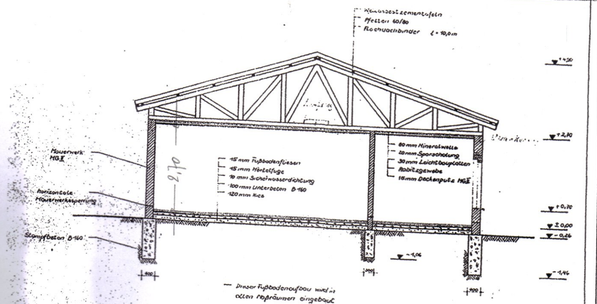

Maßstab = 1:100

Schnitt B-B

03238 Rückersdorf, d.

Bauherr:

X

24000583
Fiwa
Weiß

04828 Bad Düben, d.

Entwurfsverfasser:

Betr: Antrag auf Nutzenänderung des Anwesens von Herrn Johannes Steyer in 03238 Rückersdorf See-Str.

- Umnutzung Soz.-Gebäude zur Gaststätte -