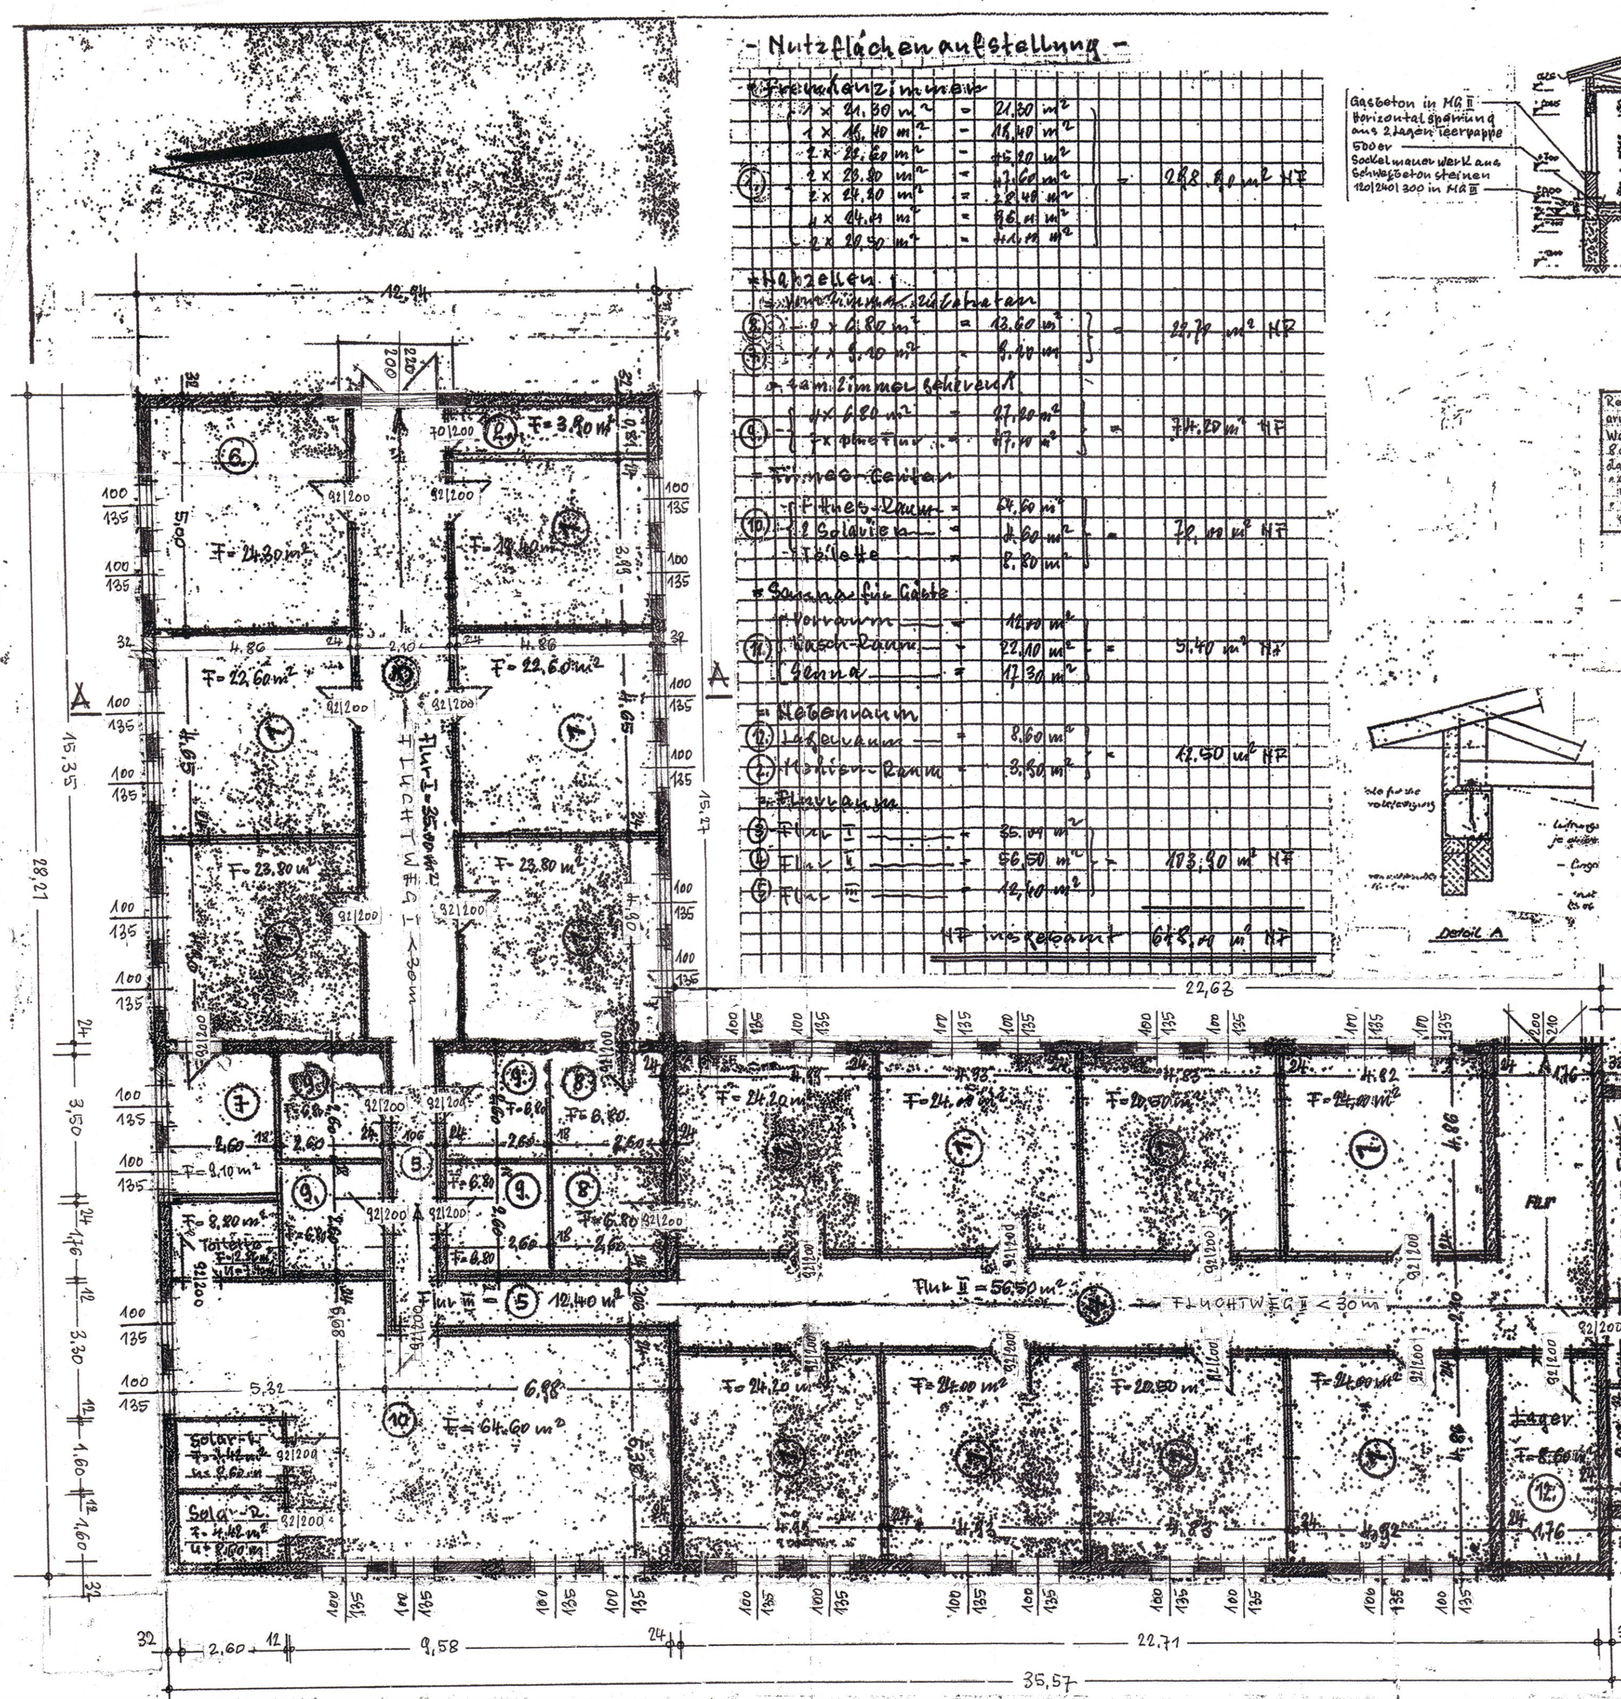

- Nutzflächenaufstellung -

	Freiraumzimmer			
	1 x 21,30 m²	=	21,30 m²	
	1 x 16,40 m²	=	16,40 m²	
	2 x 24,60 m²	=	49,20 m²	
(1.)	2 x 26,80 m²	=	53,60 m²	= 288,80 m² NF
	2 x 24,20 m²	=	48,40 m²	
	1 x 24,00 m²	=	24,00 m²	
	2 x 20,50 m²	=	41,00 m²	
	Hauptzellen			
	Wohnzimmer zu Gebäuden			
(3.)	2 x 6,80 m²	=	13,60 m²	= 22,70 m² NF
(4.)	1 x 9,10 m²	=	9,10 m²	
	Fam. Zimmer Gehörende			
(5.)	4 x 6,80 m²	=	27,20 m²	= 74,20 m² NF
	2 x 23,50 m²	=	47,00 m²	
	Zimmer-Center			
	Flur-Raum	=	54,60 m²	
(10.)	2 Solarien	=	2,60 m²	= 70,00 m² NF
	Toilette	=	8,80 m²	
	Sanitäre Räume			
	Vorraum	=	12,00 m²	
(11.)	Wasch-Raum	=	22,10 m²	= 51,40 m² NF
	Sanitär	=	17,30 m²	
	Nebenraum			
(12.)	Lagerraum	=	8,60 m²	
(2.)	Waschen-Raum	=	3,90 m²	= 12,50 m² NF
	Flurbereiche			
(3.)	Flur I	=	35,00 m²	
(4.)	Flur II	=	56,50 m²	= 193,90 m² NF
(5.)	Flur III	=	12,40 m²	
	NF insgesamt		648,00 m² NF	

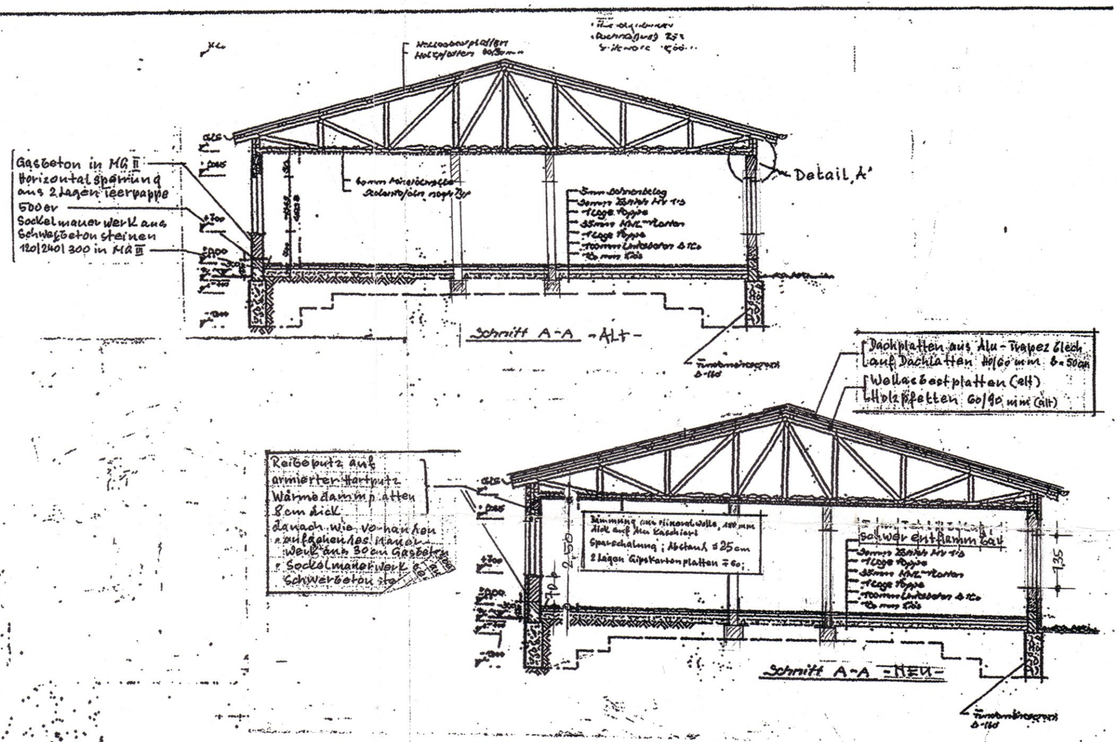

03238 Ruckersdorf, d.

Bauherr:

03238 Ruckersdorf, d.

Entwurfsverfasser:

X

24000583
Fiedler
Winkler

Betr.: Antrag auf Umnutzung zum Anbauen in 03238 Ruckersdorf, See str.
- Wohnunterkunft in Pension -

- 1. NACHTRAG -