


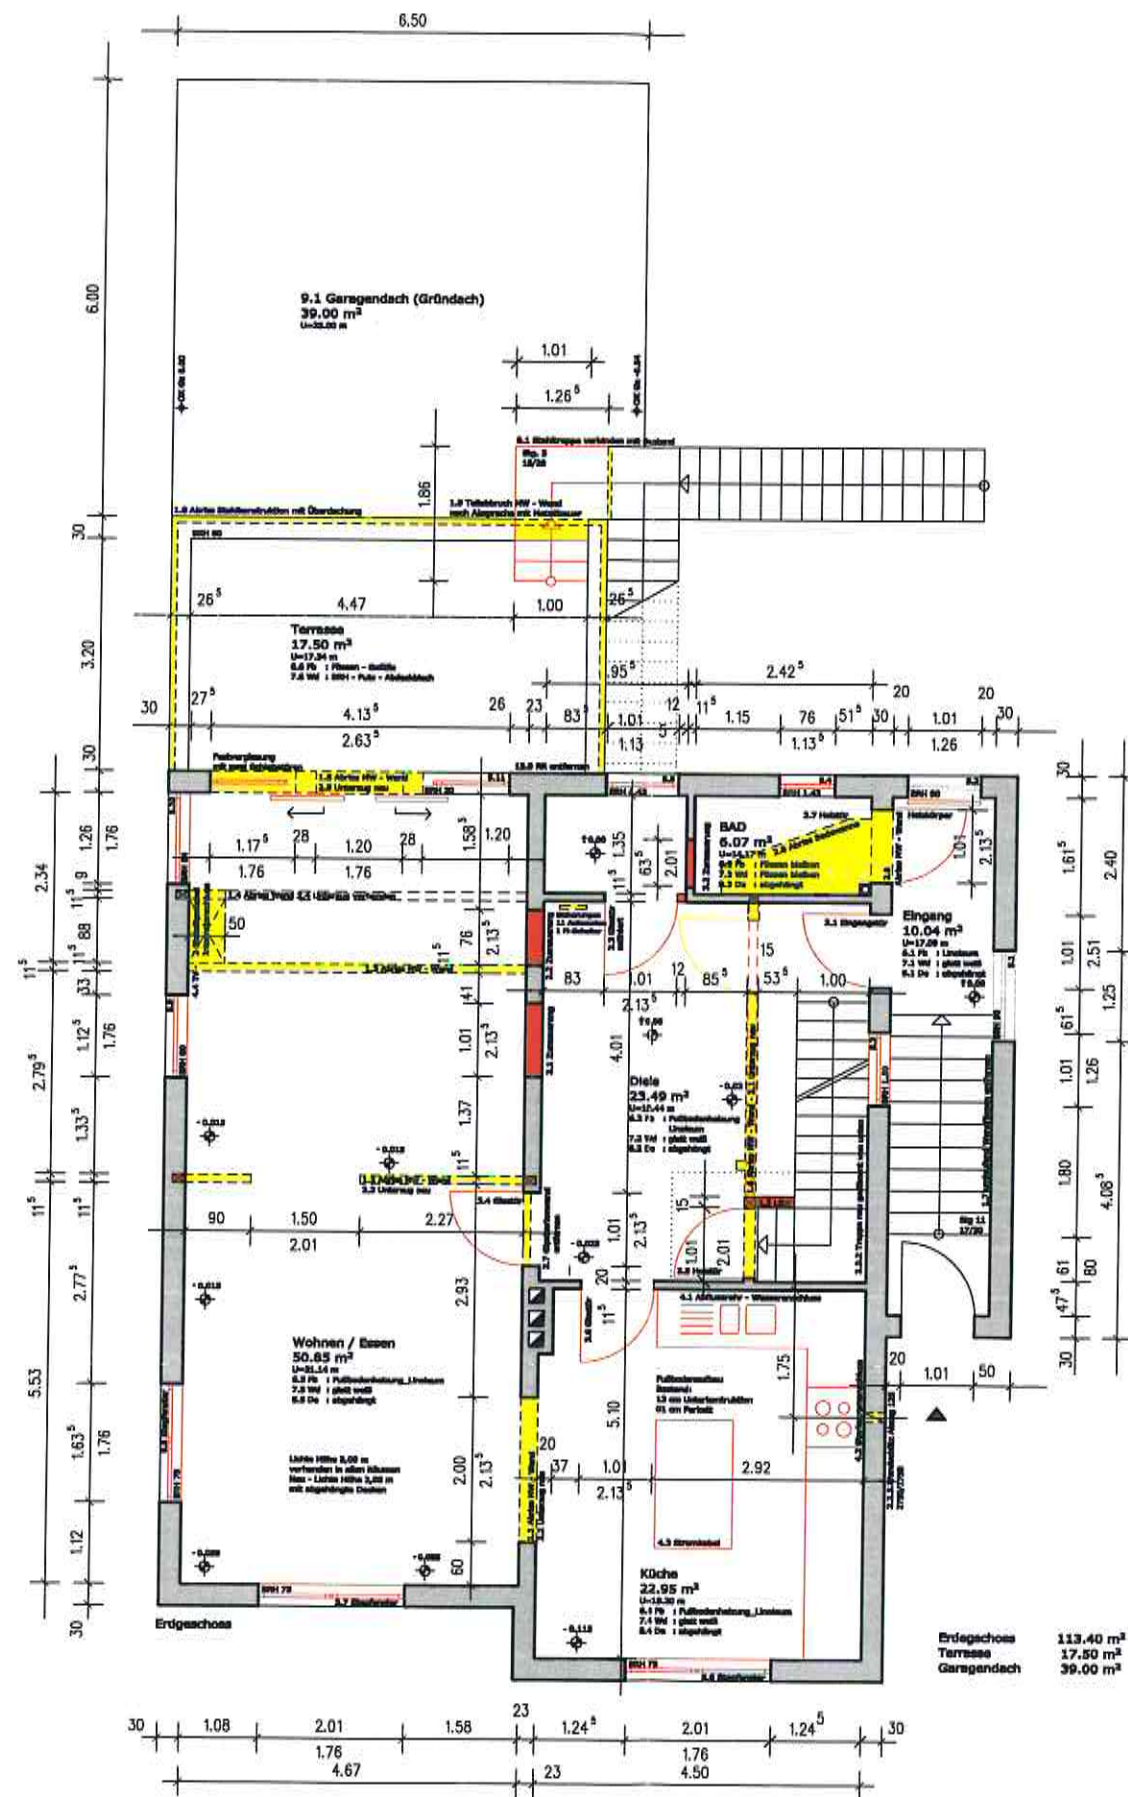

Alle Maßangaben sind vor der Ausführung vom Unternehmer am Bau zu prüfen, und ggfs. den örtlichen Gegebenheiten anzupassen!
Unstimmigkeiten sind mit der Bauleitung zu klären!

Durchbrüche und Wandschlitz sind mit den Plänen des Fachplaners abzustimmen!


Die Werkpläne sind vor Baubeginn mit der Statik genau abzustimmen!

Alle GK-Wände sind doppelt beplankt herzustellen!


Materialien und Ausführung gemäß Raumbuch!

- Neu
- Abbruch
- Bestand


Sanierung vom Erdgeschoss	
Grundriss EG	
	

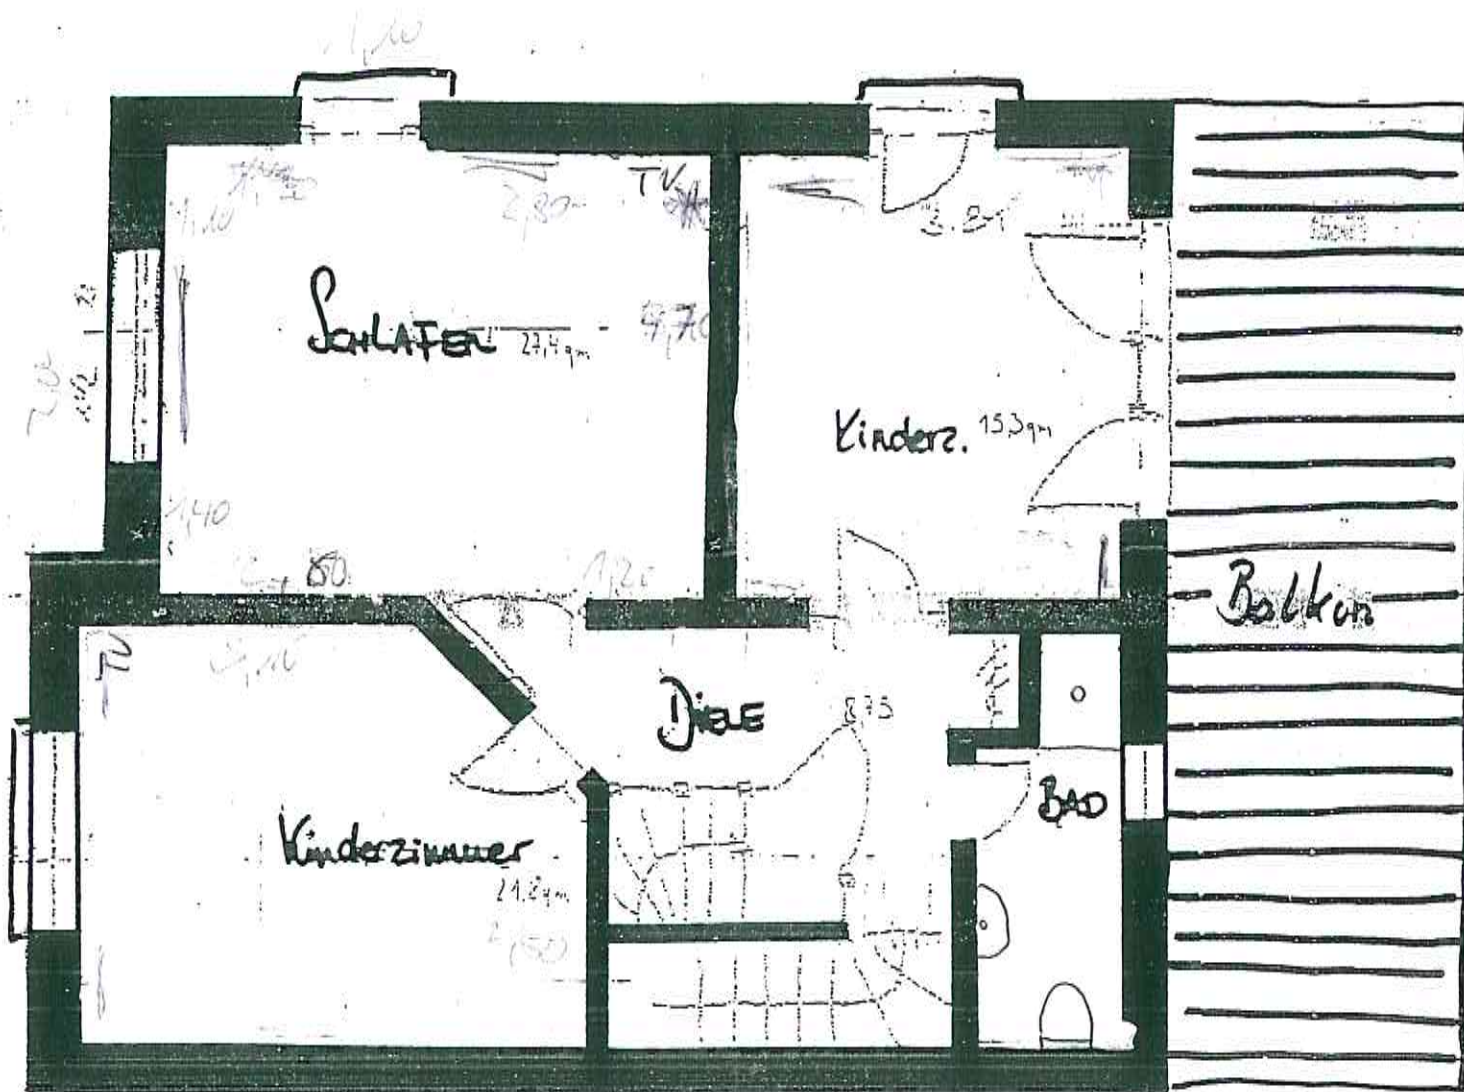

Grundriss 1. Obergeschoss

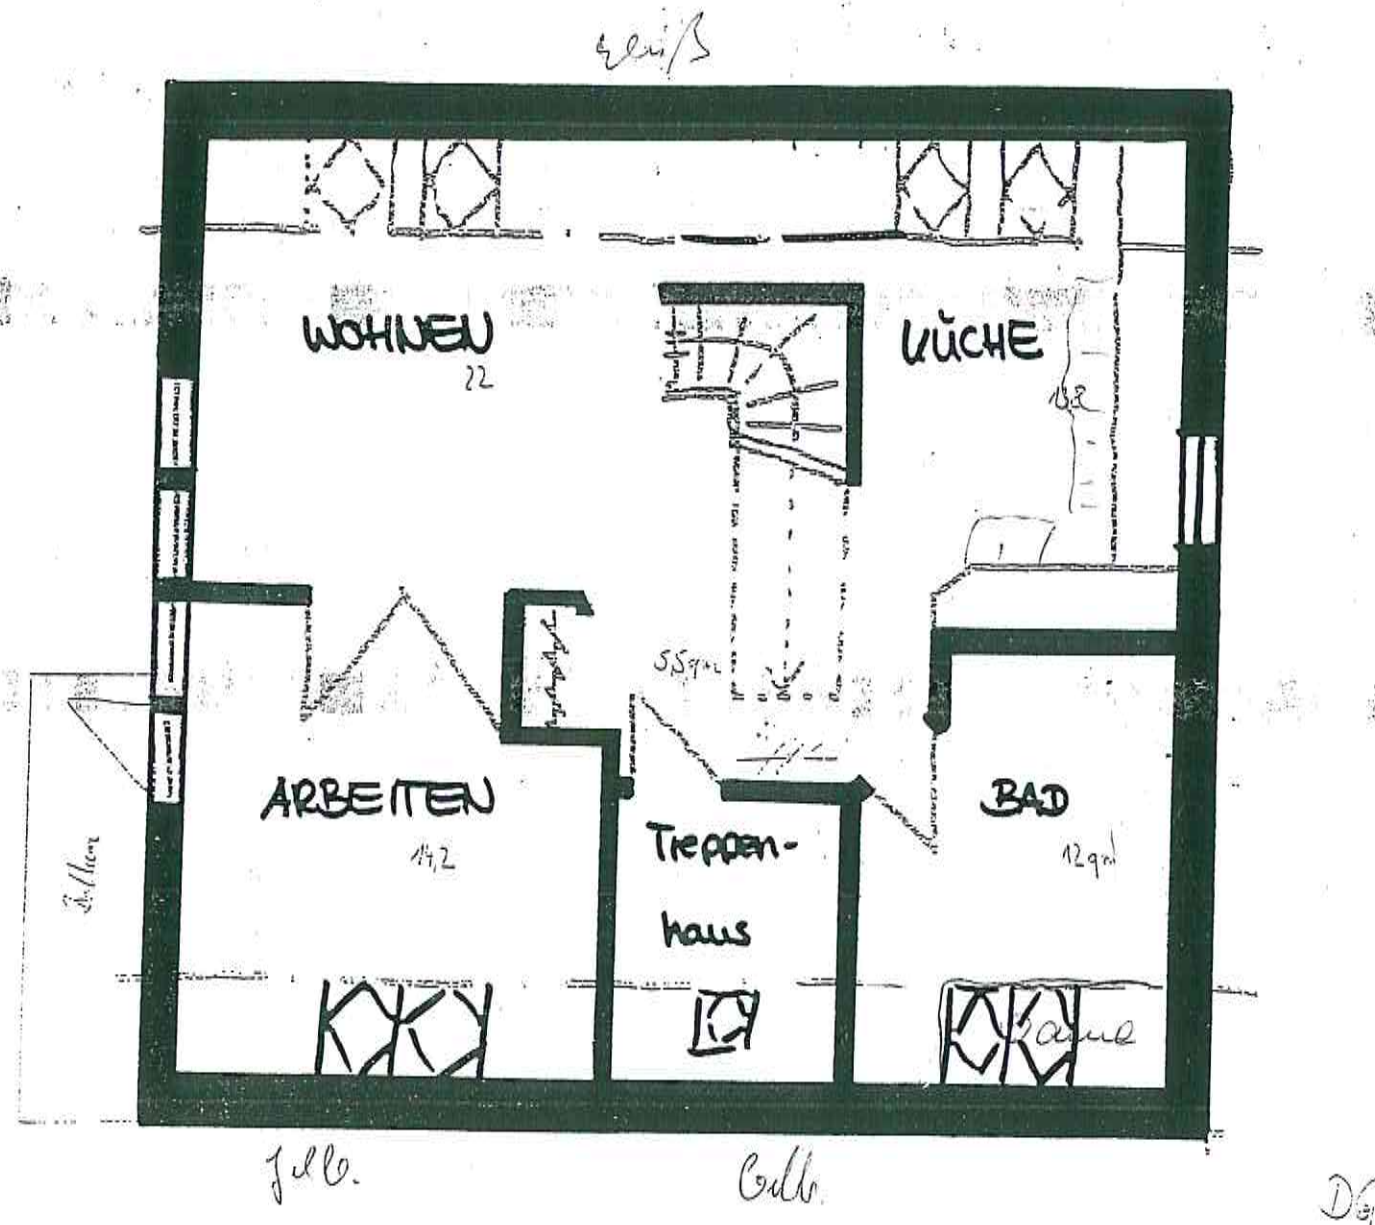

Grundriss Dachgeschoss

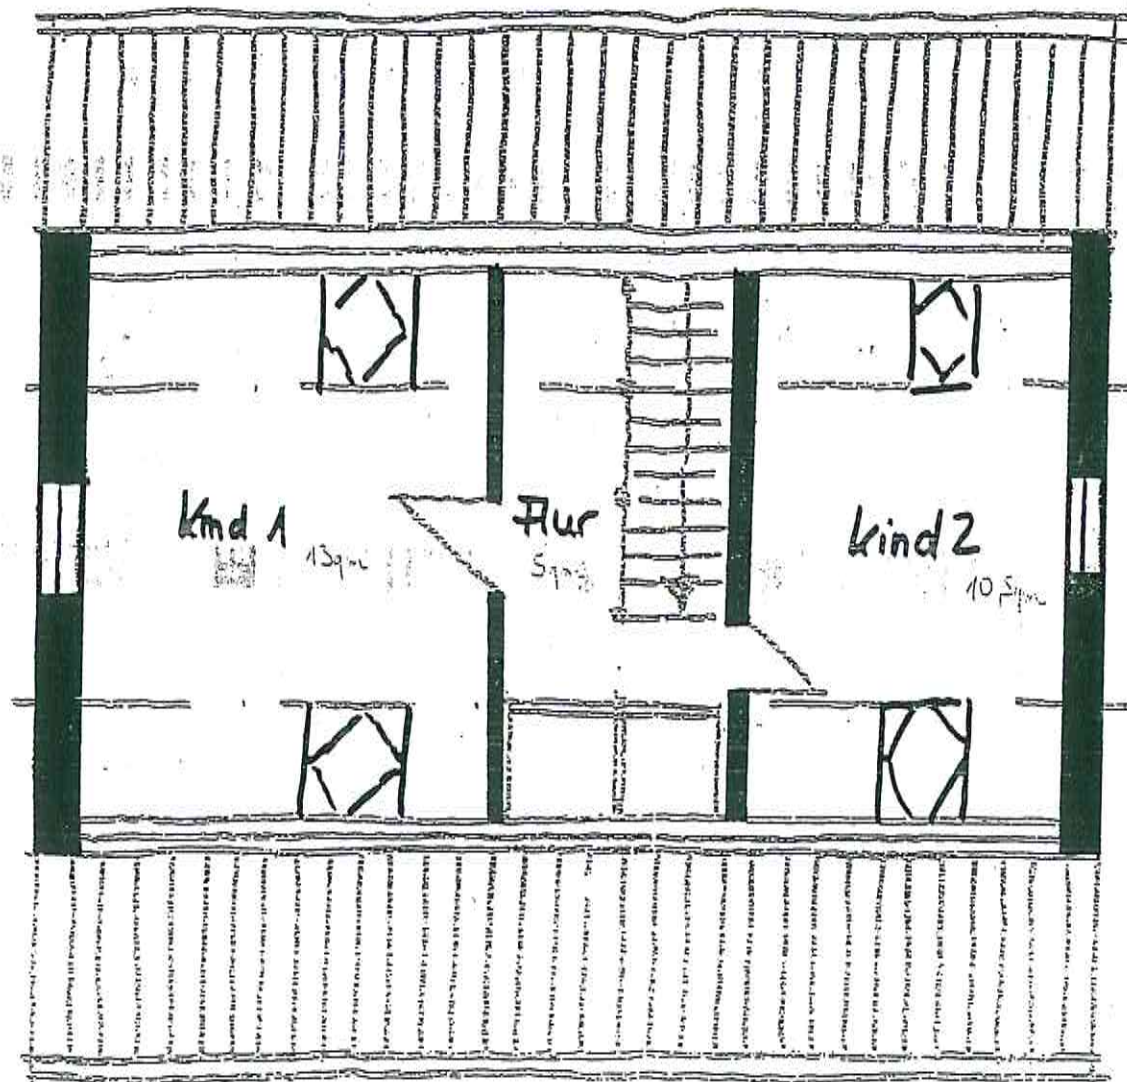

Grundriss Spitzboden