

Data di presentazione: 02/07/1991 - Data: 10/02/2005 - Visura n. AT0014470 - Richiesta n. 5062

MODULARIO
F. 102 rev. 007

Tot. scheda: 1

Foglio di archivio A4 (208x297) - Fatt. di scala: 1:1


DIREZIONE GENERALE DEL CATASTO E DEI SS.TT.EE.

CATASTO EDILIZIO URBANO (RDL 13-4-1939, n. 652)

MOD. 100


LIRE
250

31^{2A}
Planimetria di u.i.u. in Comune di BEVEGLIO via CARIBALDI civ.

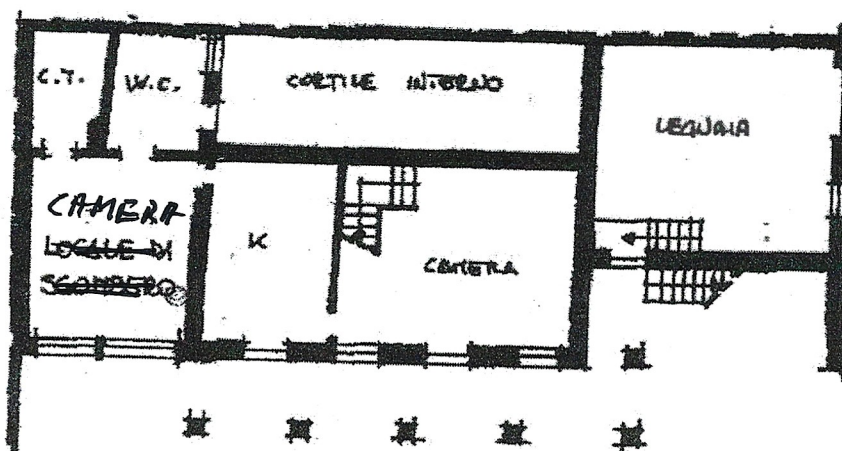


PIANO TERRA

H 3.00

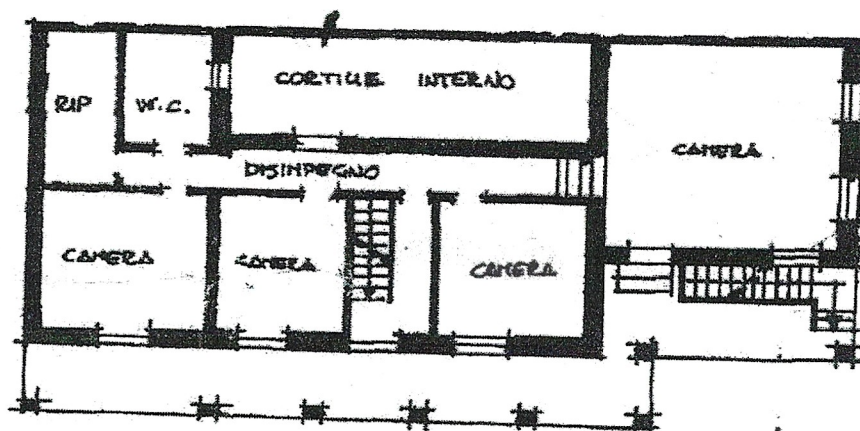

PIANO PRIMO

H 2.70

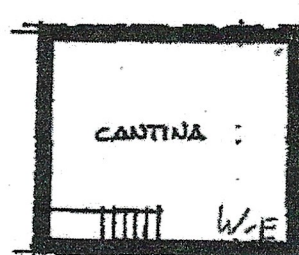

PIANO
INTERRATO H 2.

ORIENTAMENTO

