


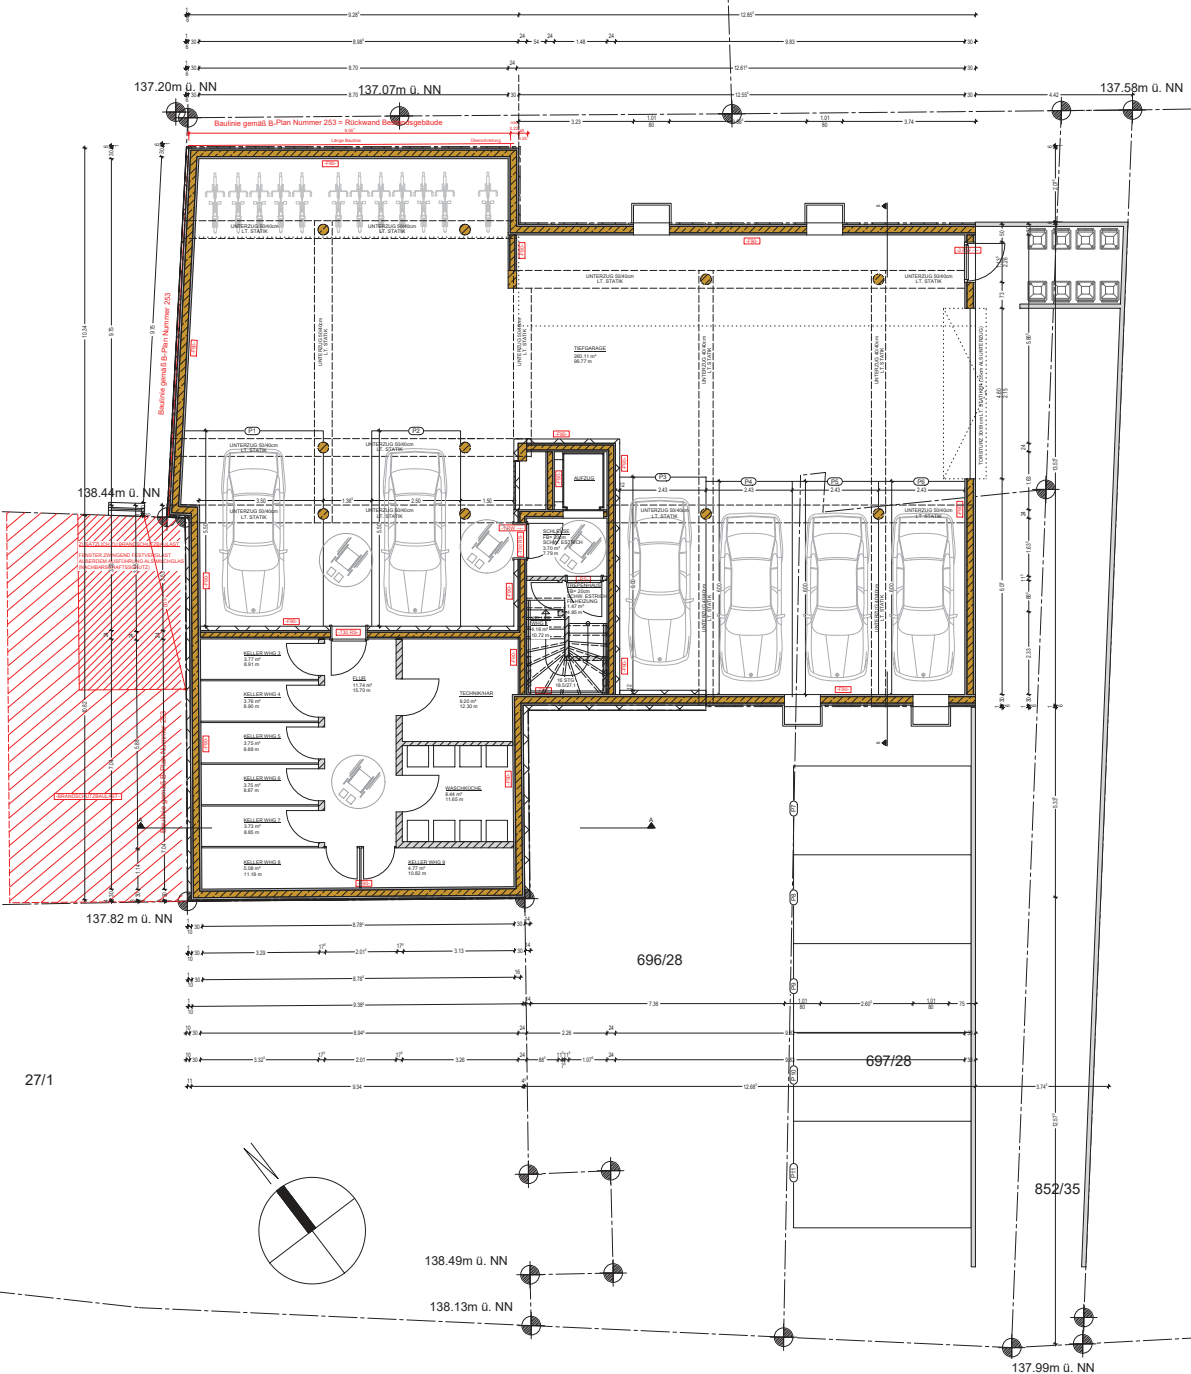

Hinweis:
Alle Maße und Flächen sind in der Örtlichkeit zu prüfen!

INDEX-NR.	DATUM	ÄNDERUNG/ERGÄNZUNG	BEARBEITER
A	13.03.2018	Anpassung der Tiefgarage nach Rückzug Zustimmung Nachbarn	PE
B	15.03.2018	Eintragung Brandschutzanforderungen	HA
C	22.08.2018	Verkleinerung Gebäude	

ARCHITEKT	k&p architekten architekten u. ingenieure Fahrstraße 12 542940 Trier	DATUM UNTERSCHRIFT
	Tel. 06 51 - 99 80 110 Fax 06 51 - 99 80 112	

BAUHERR / GU	faberhaus GmbH Sauerstaden 40 54669 Bollendorf	DATUM UNTERSCHRIFT
	Tel. 0 65 26 - 93 10 01 Fax 0 65 26 - 93 10 02	

PROJEKT	Errichtung eines Mehrparteienhauses Eisenbahnstraße 5 54294 Trier Gemarkung: Euren Flur: 13 Flurstück: 696/28	PROJEKTNR.	PLANNUMMER
		1744	01 08
		MASZSTAB	BLATTGR.
		1:100	A2 quer

INHALT	Grundriss UG Brandschutz	GEZ.	DATUM
		KU/PE	15.02.2018