


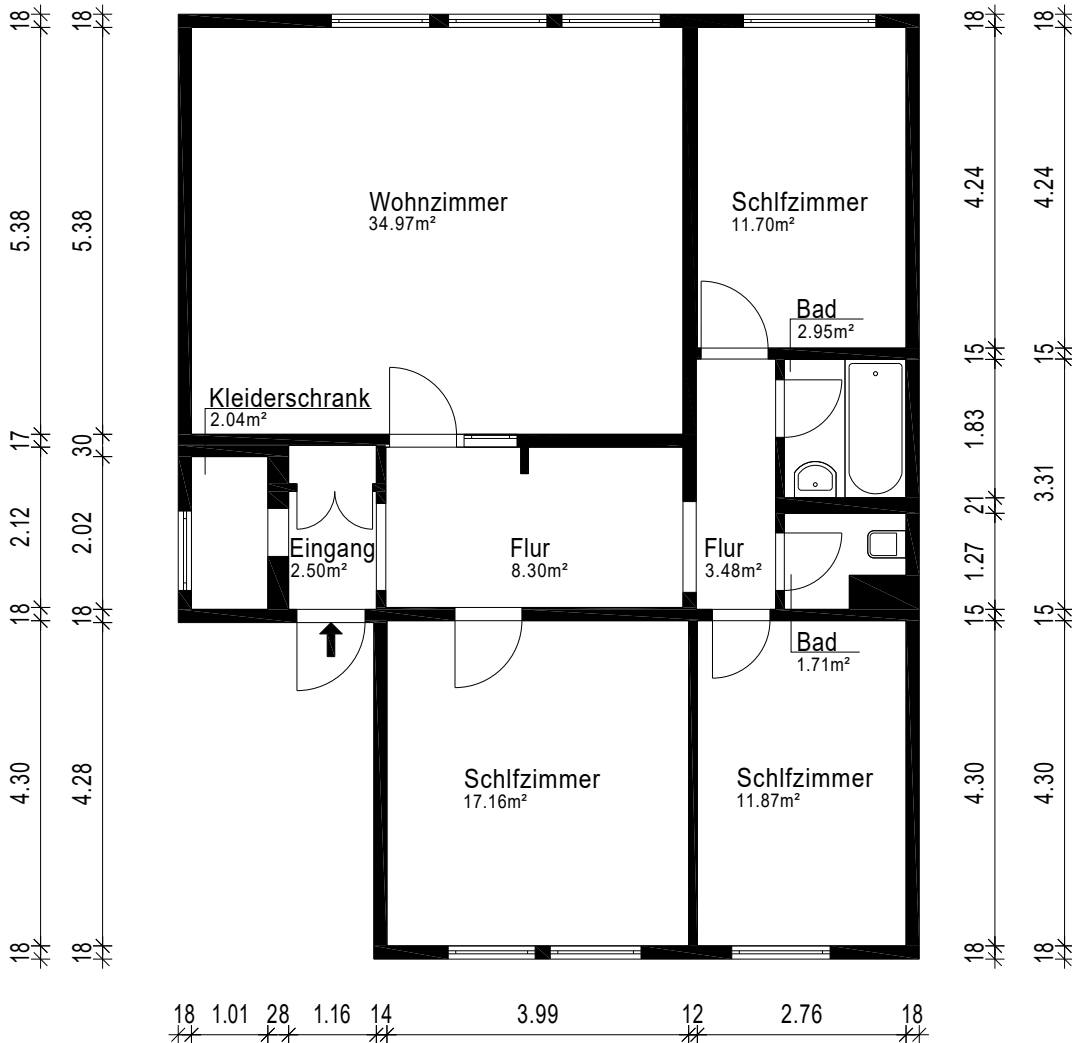

Gebäude EFH		
Ort/Straße 47057 Duisburg, Holteistrasse 6		
Planinhalt	Grundriss	
Maßstab 1:100/A4	Datum 10.04.2025	
Objekt-Nr. -	Plan-Nr. 1	
		Aufmaß - CAD-Service - Flächen