


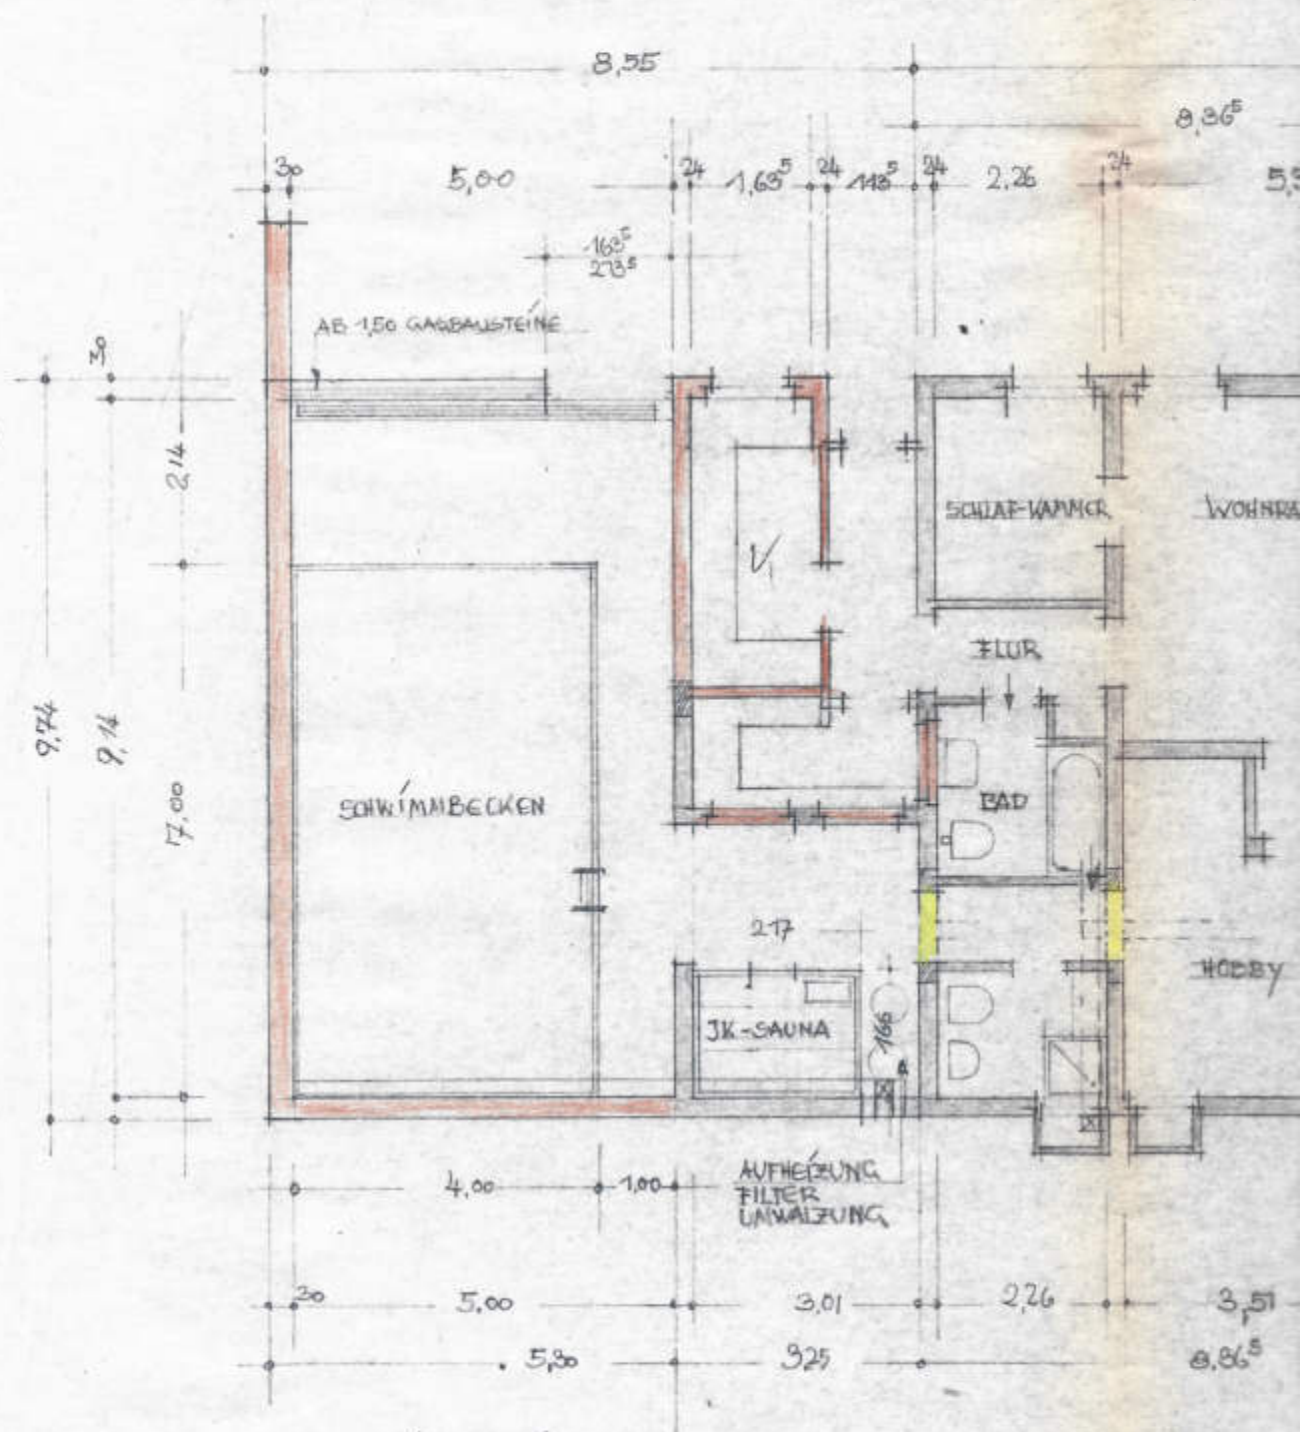


UNTERGESCHOSS MIT SCHWIMMBAD

Gewöhnlich hoch
Bauschein - Nr. 149/73

V. 8.3.73
Helmut Neukater
Architekt
527 Gummersbach 21
Pers. 0159

EIGENHEIM DER EHLEUTE BROCKHAUS, ROBBELTROTTH ANBAU EINER SCHWIMMHALLE

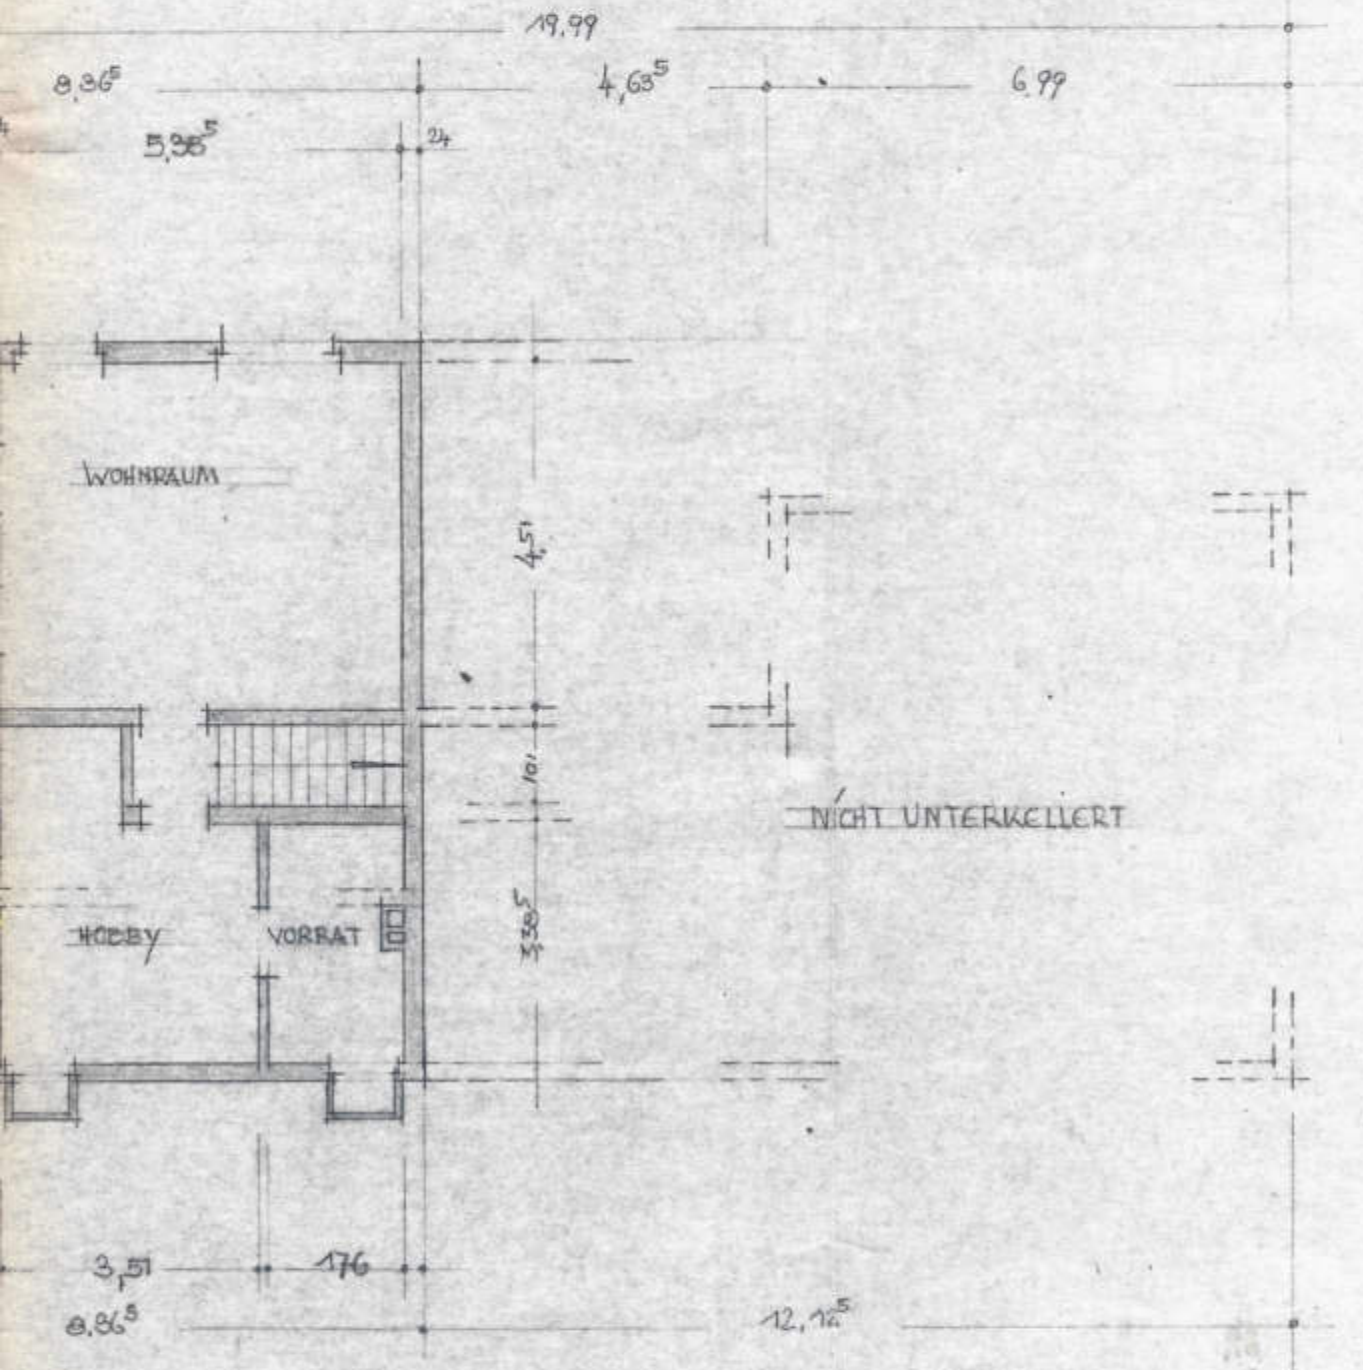

DER SCHLAG, IM FEBR. 1972
DER ARCHITEKT, „H. K. 2. C. K. 1. 1. 1.“

DER BAUHERR,